


画地確定測量原図

0.369

0.469


取扱注意
この資料は、土地区画整理事業に伴う換地処分時の測量成果(日本測地系)ですので、あくまで参考資料として取り扱ってください。

兵庫地区東川崎換地区40街区12号地 S=1:60

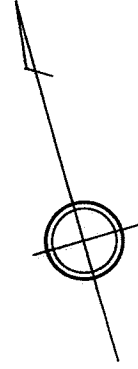

国鉄沿神戸駅兵庫駅線

125 0.138 124 (十一六)
104-01-50 (十一七)
75-58-20 (十一八)
(0.860)

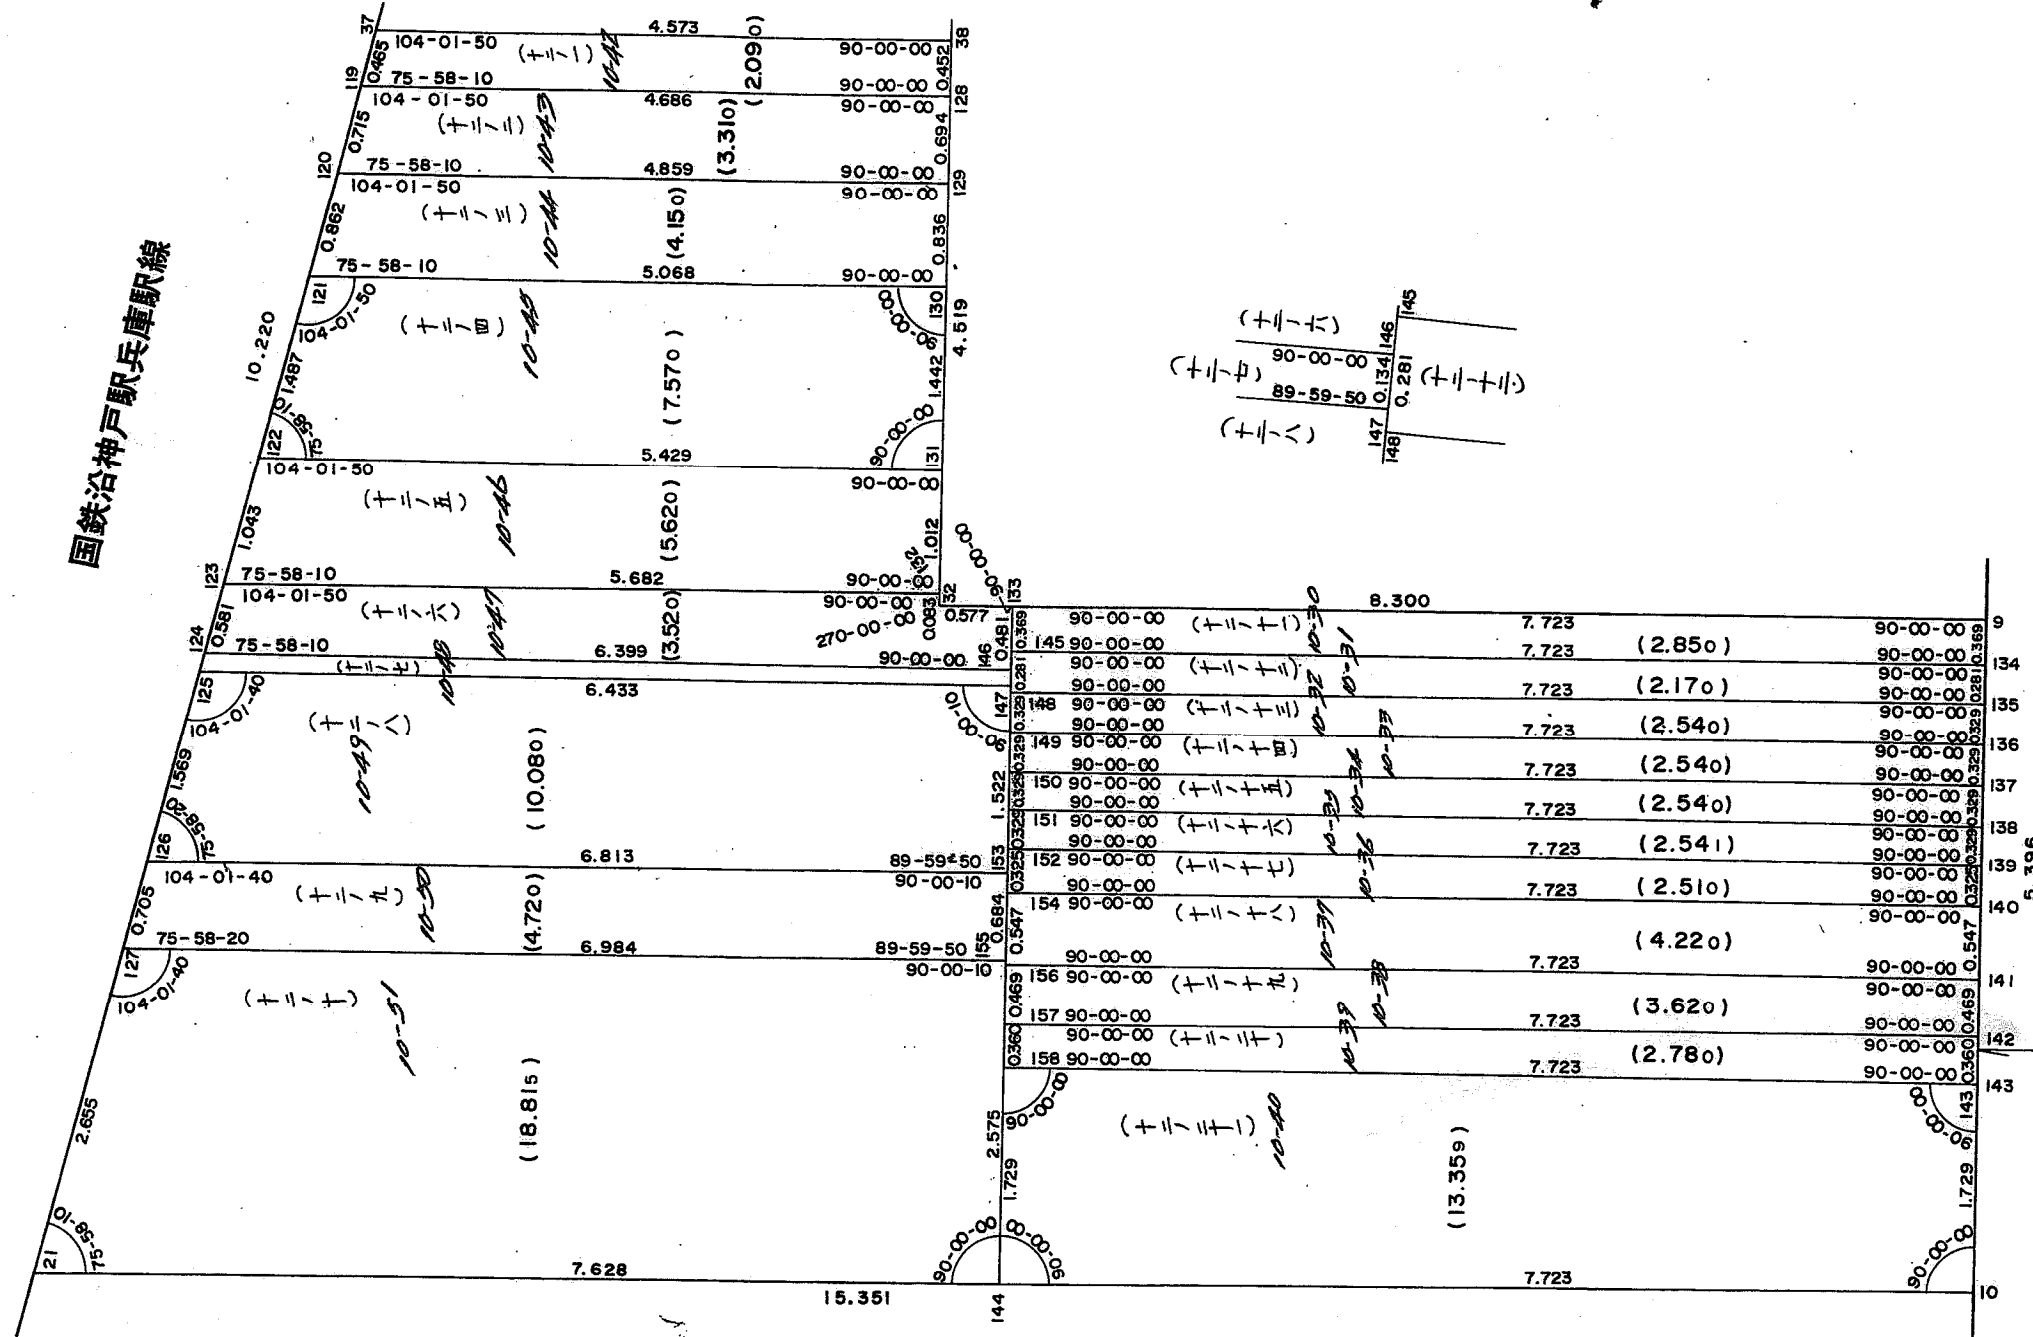

浜手幹線

都市計画局区画整理部

株式会社 兵庫測量設計事務所調製