
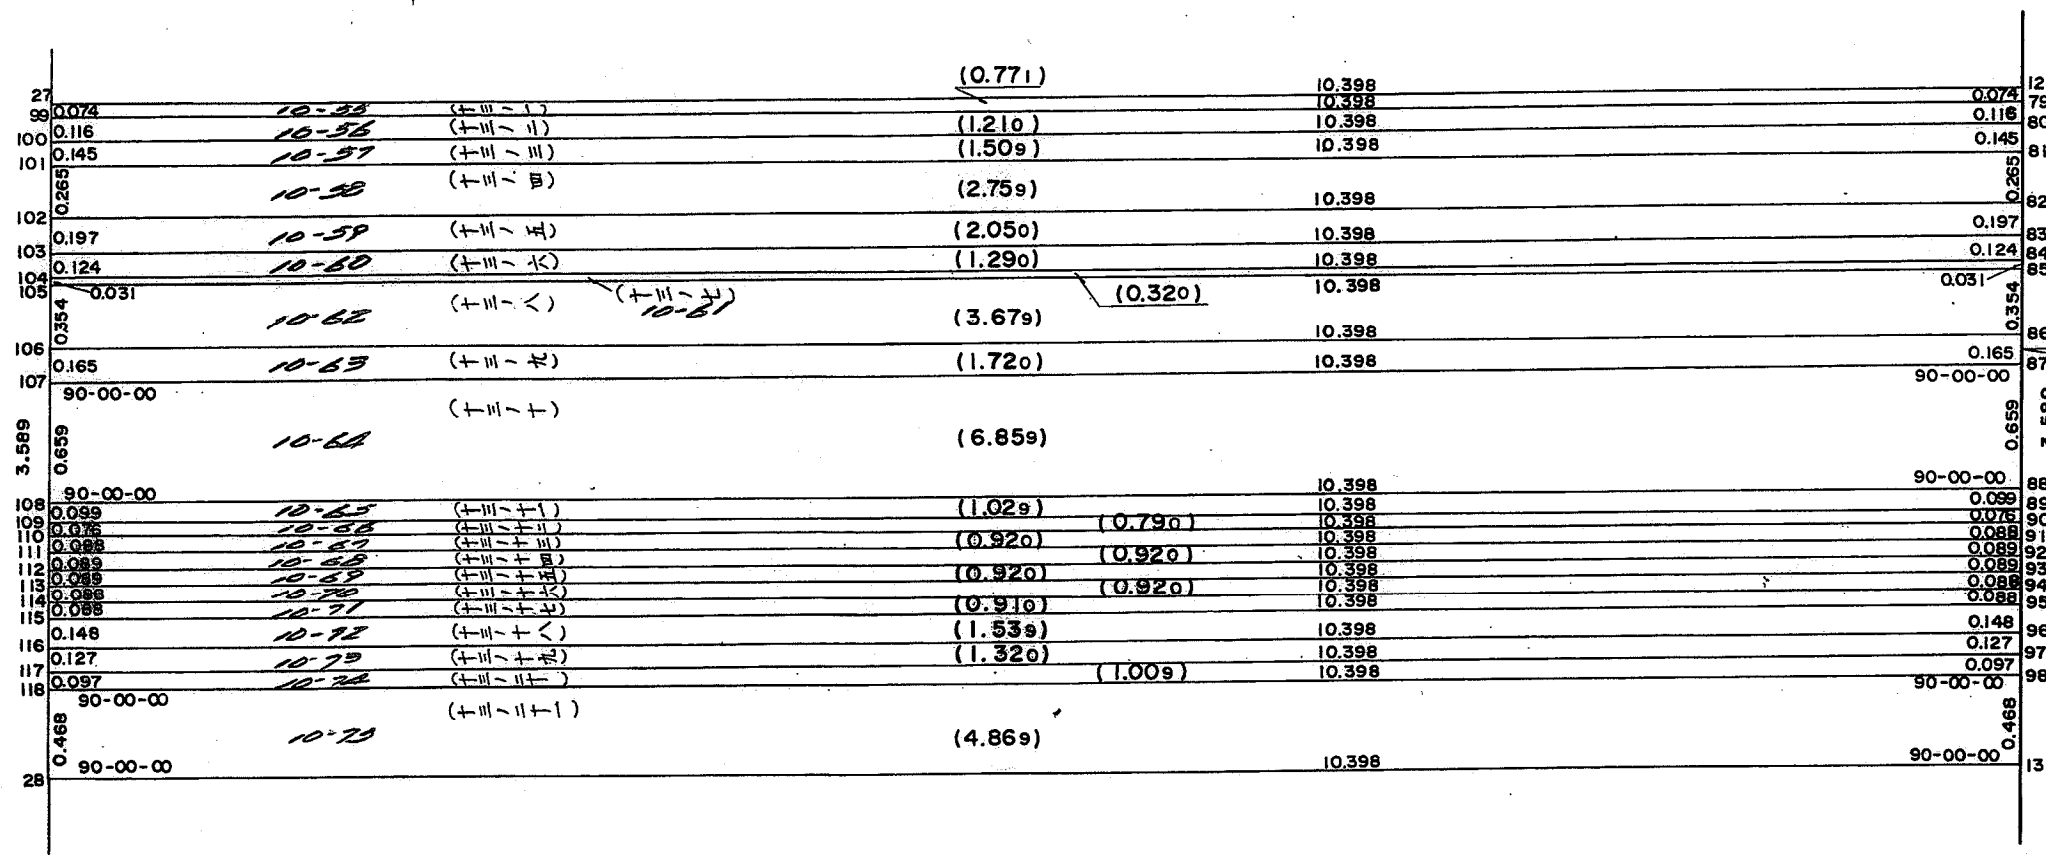


画地確定測量原図

兵庫地区東川崎換地区40街区13号地 S=1:40

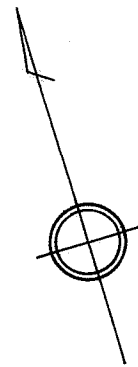

浜手幹線