
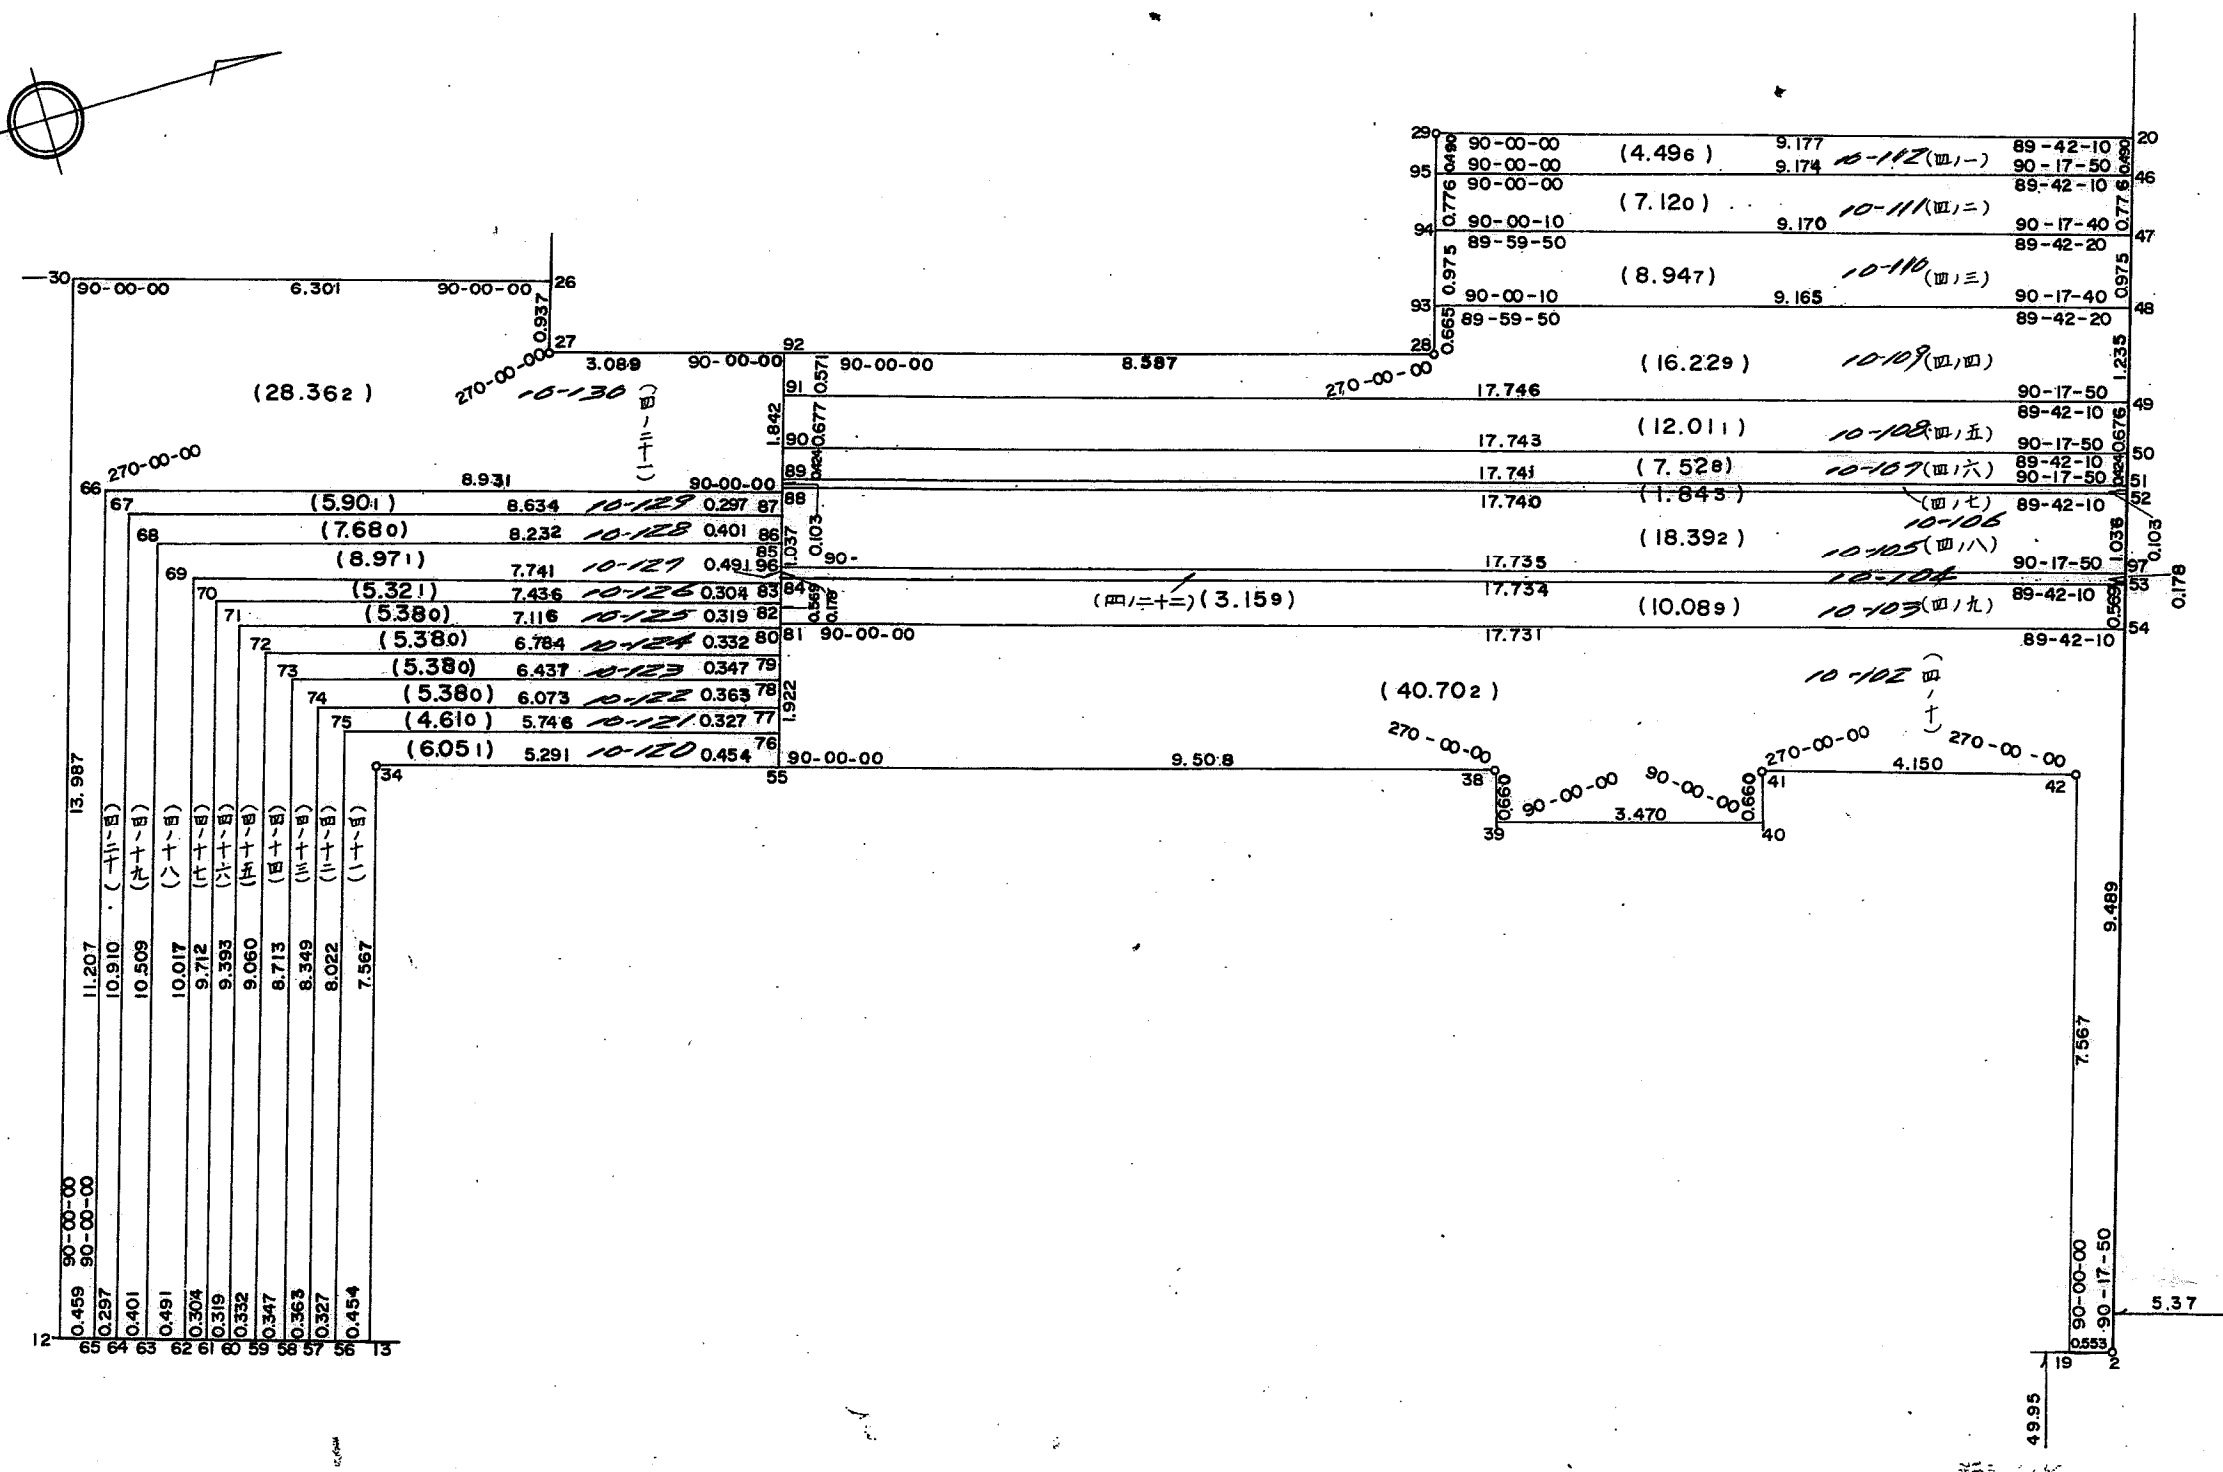


# 画地確定測量原図

7/12

兵庫地区東川崎換地区41街区4号地 S=1:100

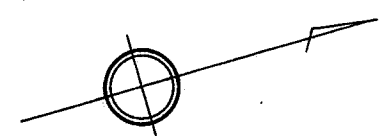

株式会社 兵庫測量設計事務所調製

都市計画局区画整理部