


福原換地区18街区画地確定測量原図

地番区域	神戸市兵庫区	番号		縮尺	1:250	平面直角座標系の名称又は記号	第 V	作成年月日	昭和 年 月 日
------	--------	----	--	----	-------	----------------	-----	-------	----------

取扱注意
この資料は、土地区画整理事業に伴う換地処分時の測量成果（日本測地系）ですので、あくまで参考資料として取り扱ってください。

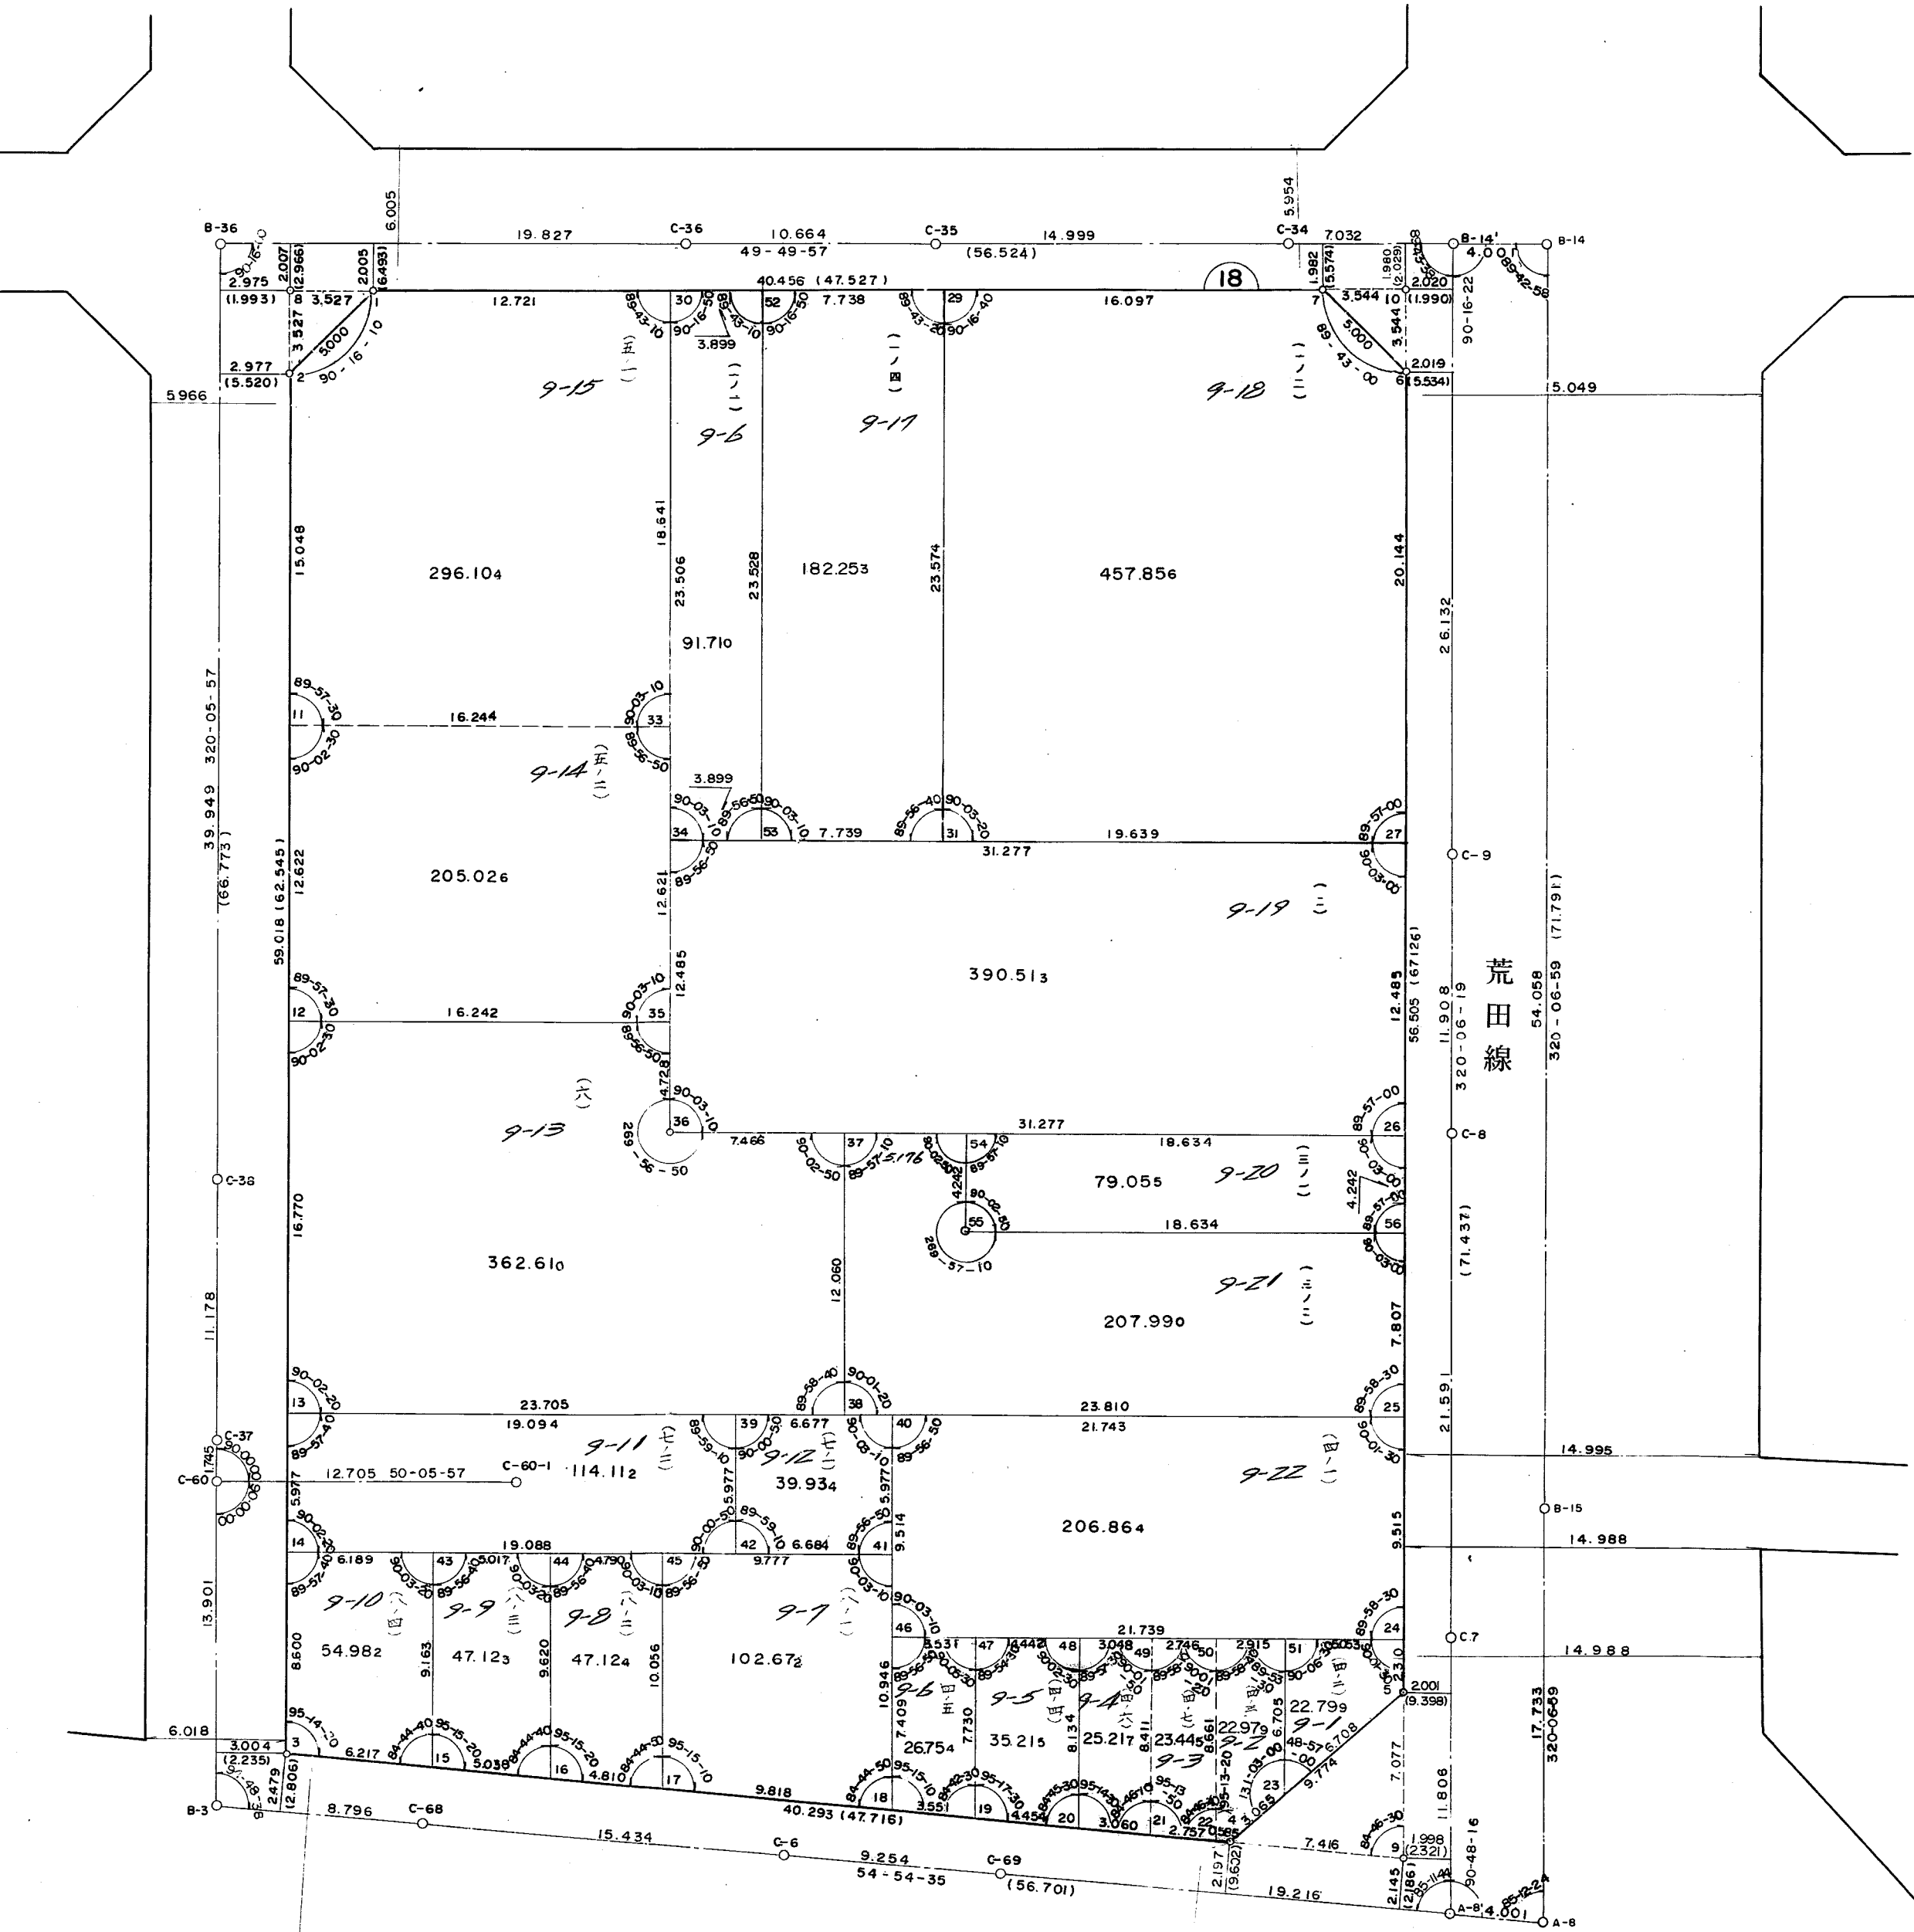

山手幹線

荒田線