


兵庫地区福原換地区 12 街区画地確定測量原図(その1)

取扱注意
この資料は、土地区画整理事業に伴う換地処分時の測量
成果(日本測地系)ですので、あくまで参考資料として
取り扱ってください。

地番区域	神戸市兵庫区荒田町3丁目	番号		縮尺	1:250	平面直角座標系	第 5	作成年月日	昭和59年10月 日
------	--------------	----	--	----	-------	---------	-----	-------	------------

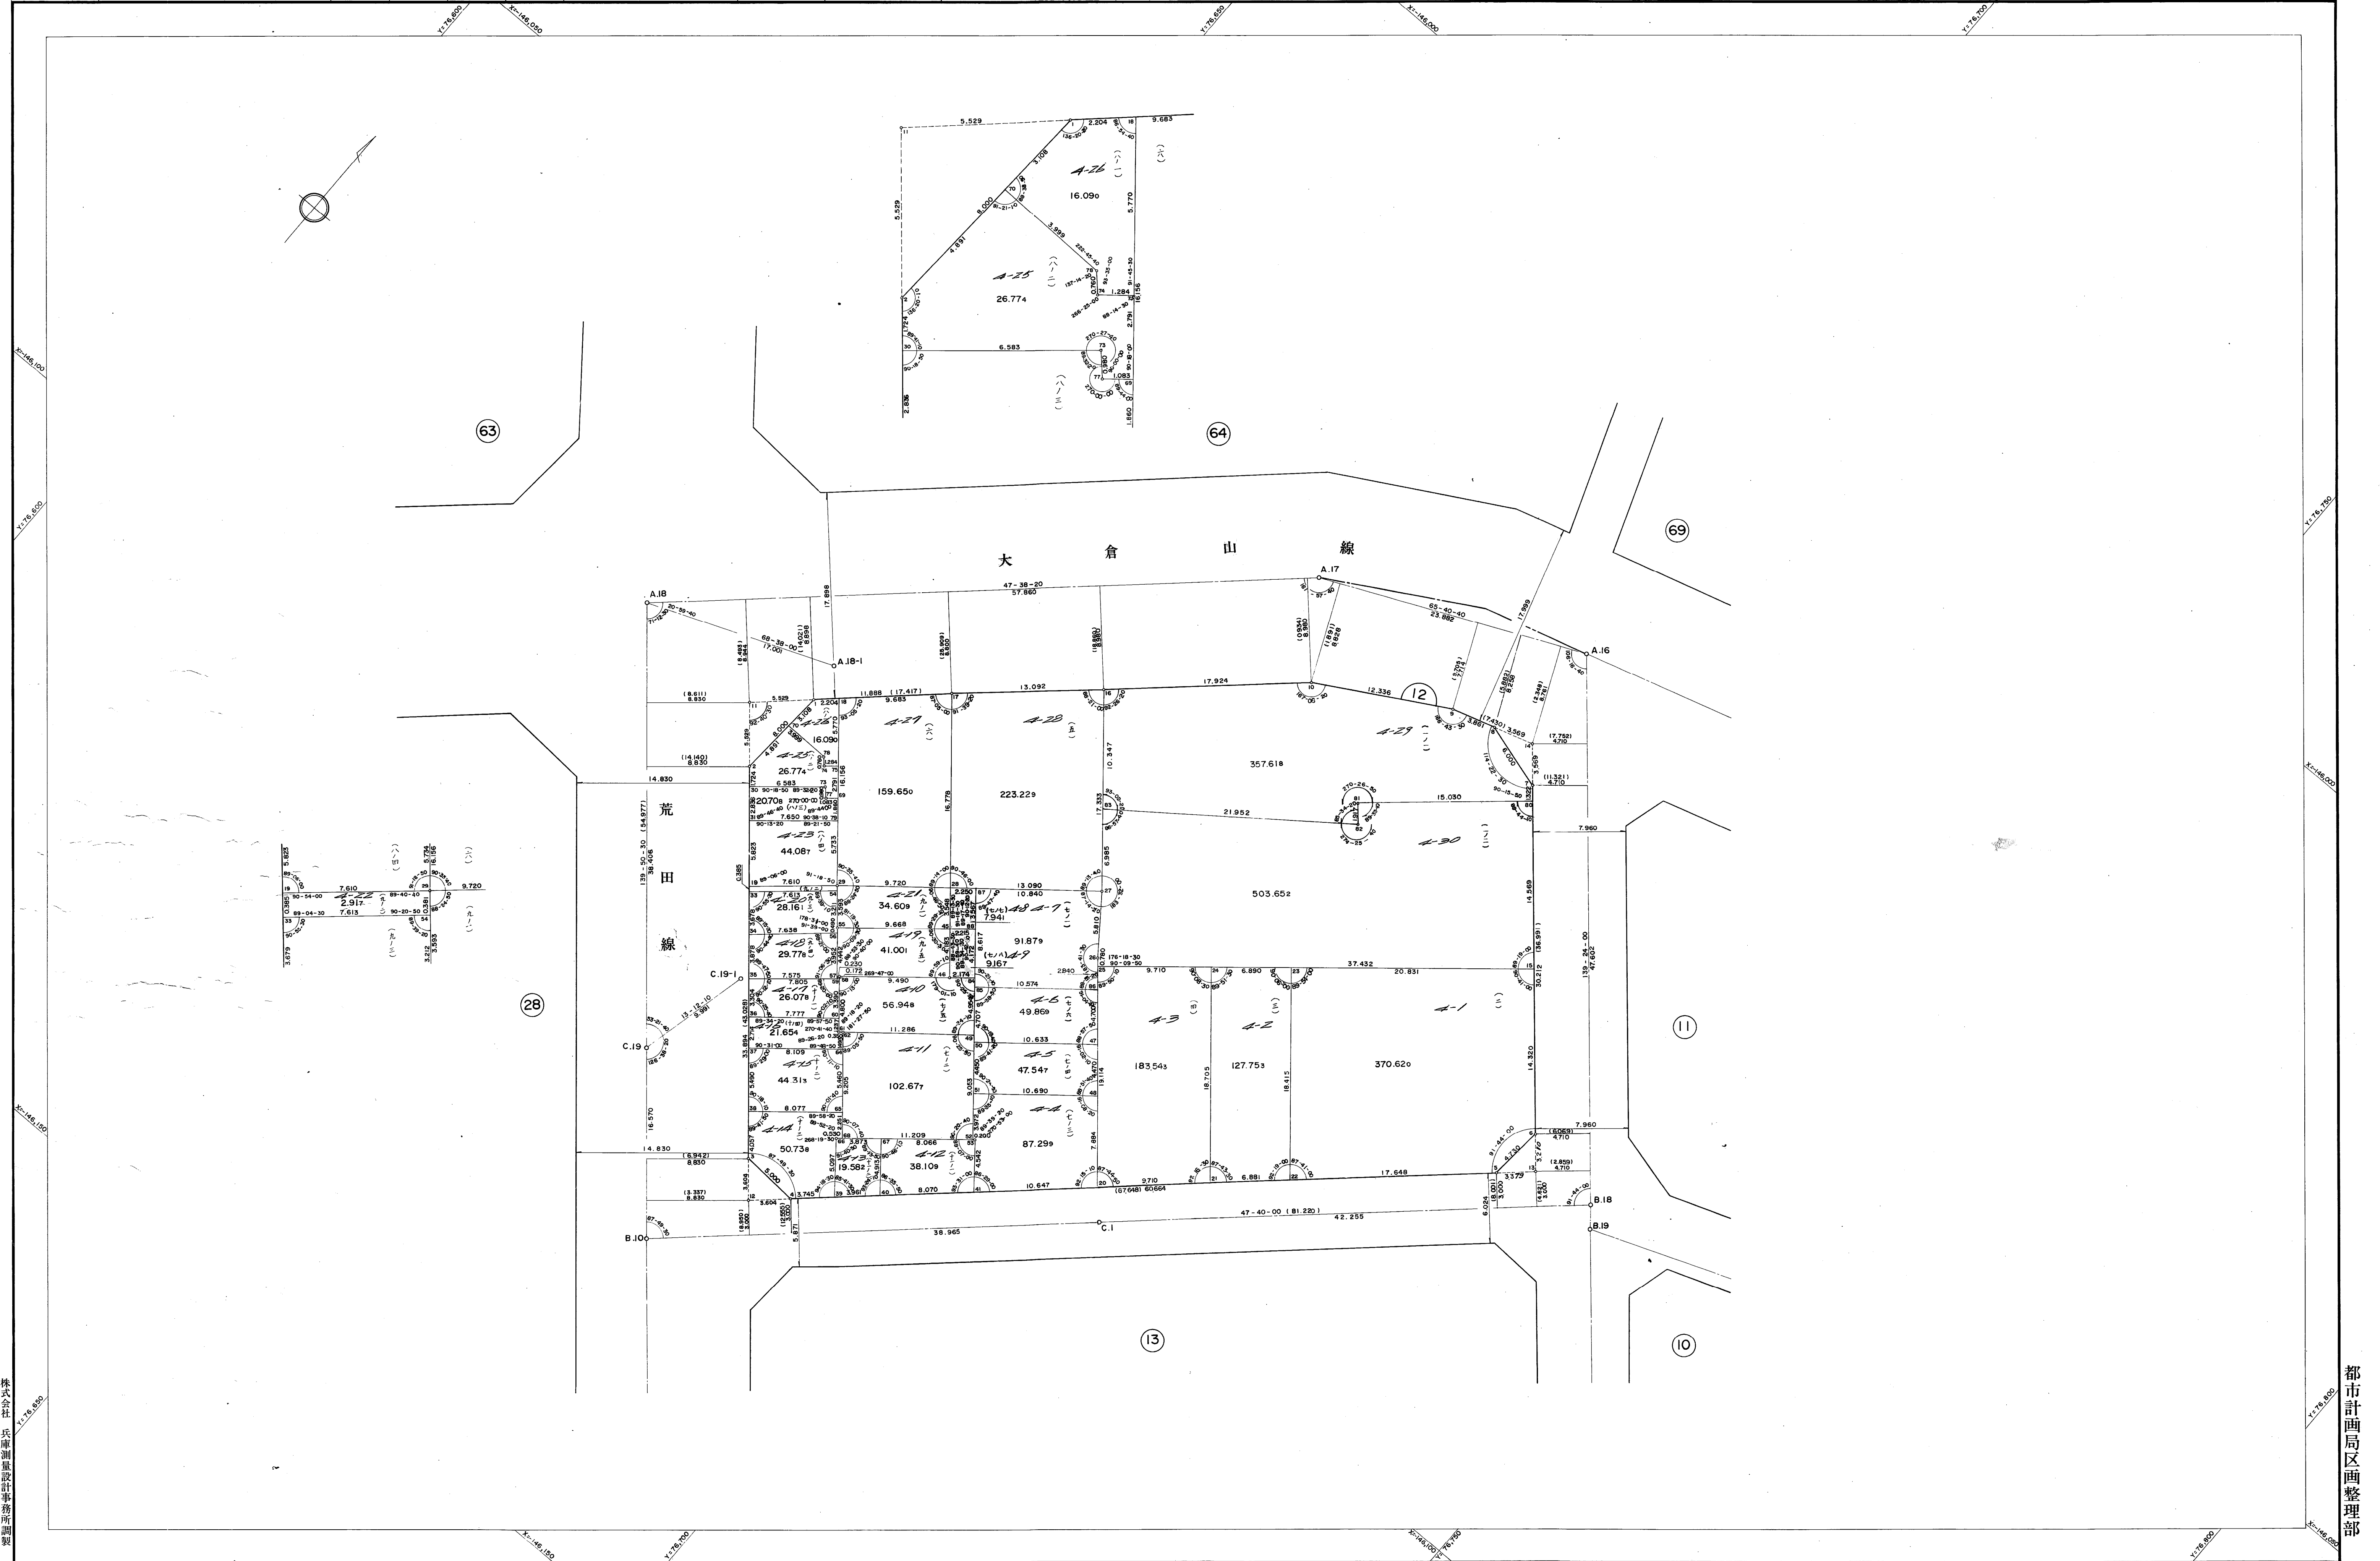

株式会社 兵庫測量設計事務所調製

都市計画局区画整理部