


兵庫地区五郎池換地区27街区確定測量原図

地番区域 神戸市兵庫区荒田町3丁目 番号 縮尺 1:250 平面直角座標系 第V 作成年月日 昭和63年 1月 日

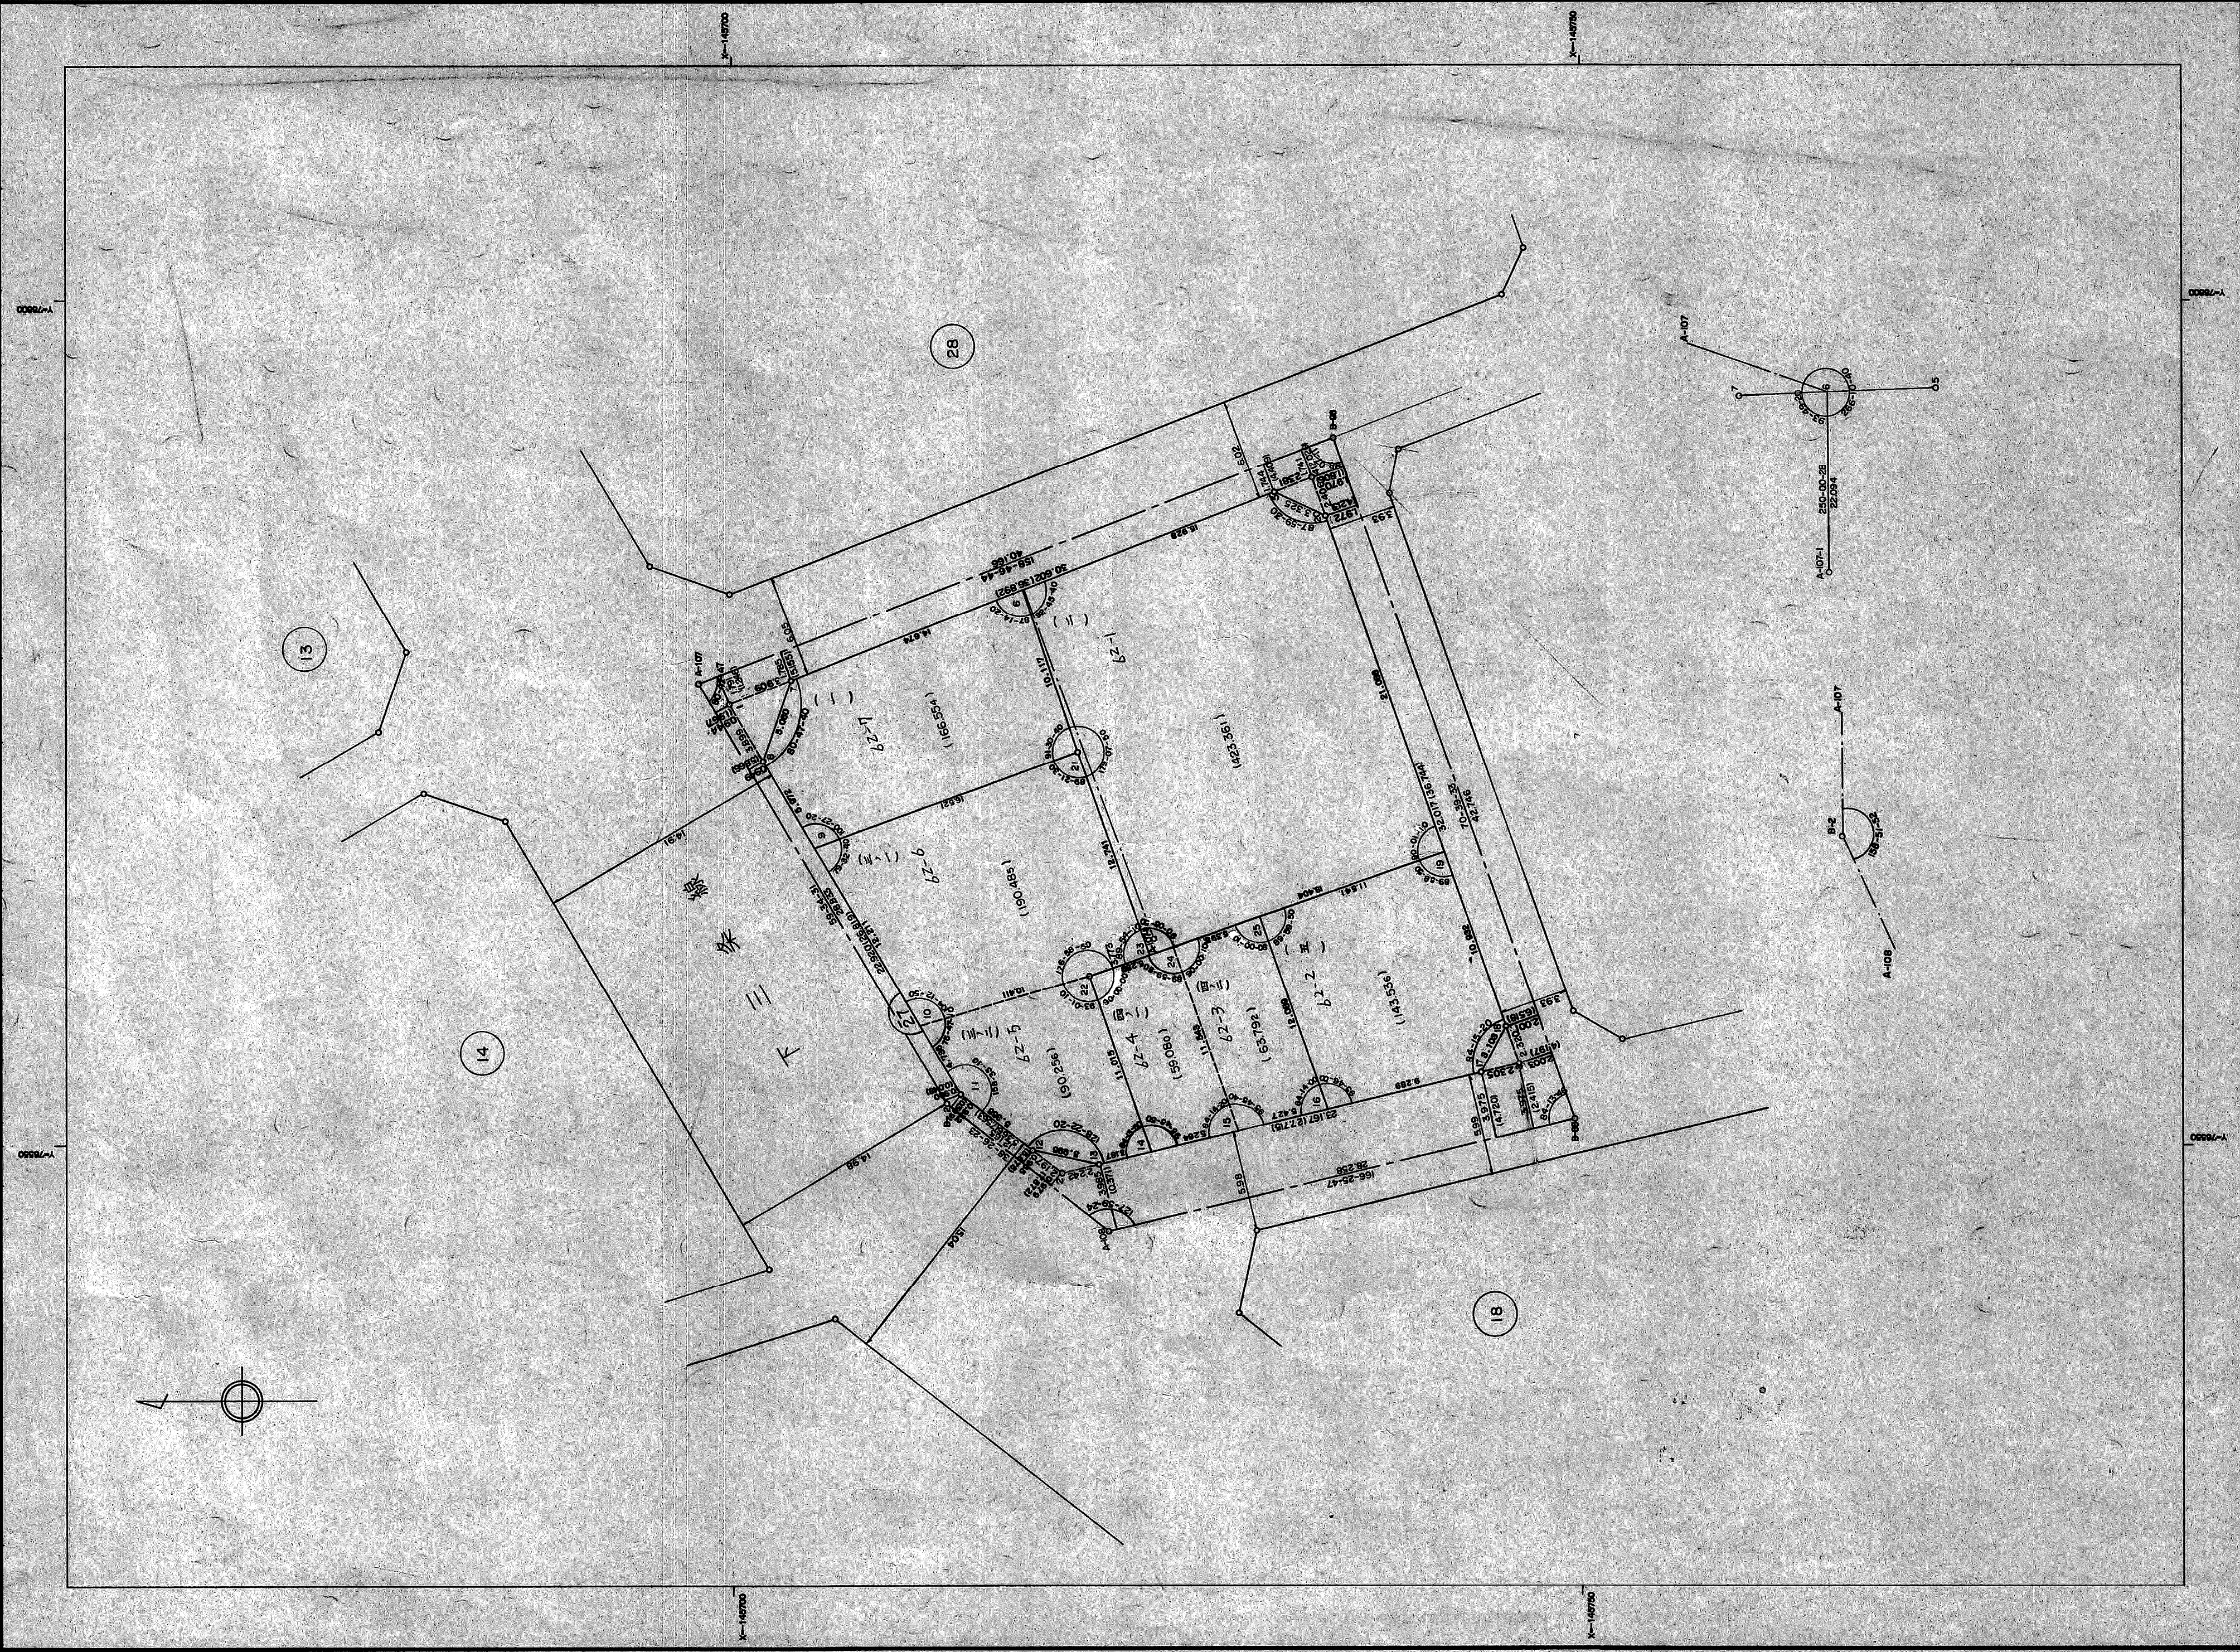

計画機関 神戸市都市計画局

株式会社豊和技研

取扱注意
この資料は、土地区画整理事業に伴う換地処分時の測量
成果（日本測地系）ですので、あくまで参考資料として
取り扱ってください。