


兵庫地区五郎池換地区43街区

確定測量原図

地番区域	神戸市兵庫区荒田町3丁目	番号		縮尺	1:250	平面直角座標系	第 V	作成年月日	昭和62年 3 月 日
------	--------------	----	--	----	-------	---------	-----	-------	-------------

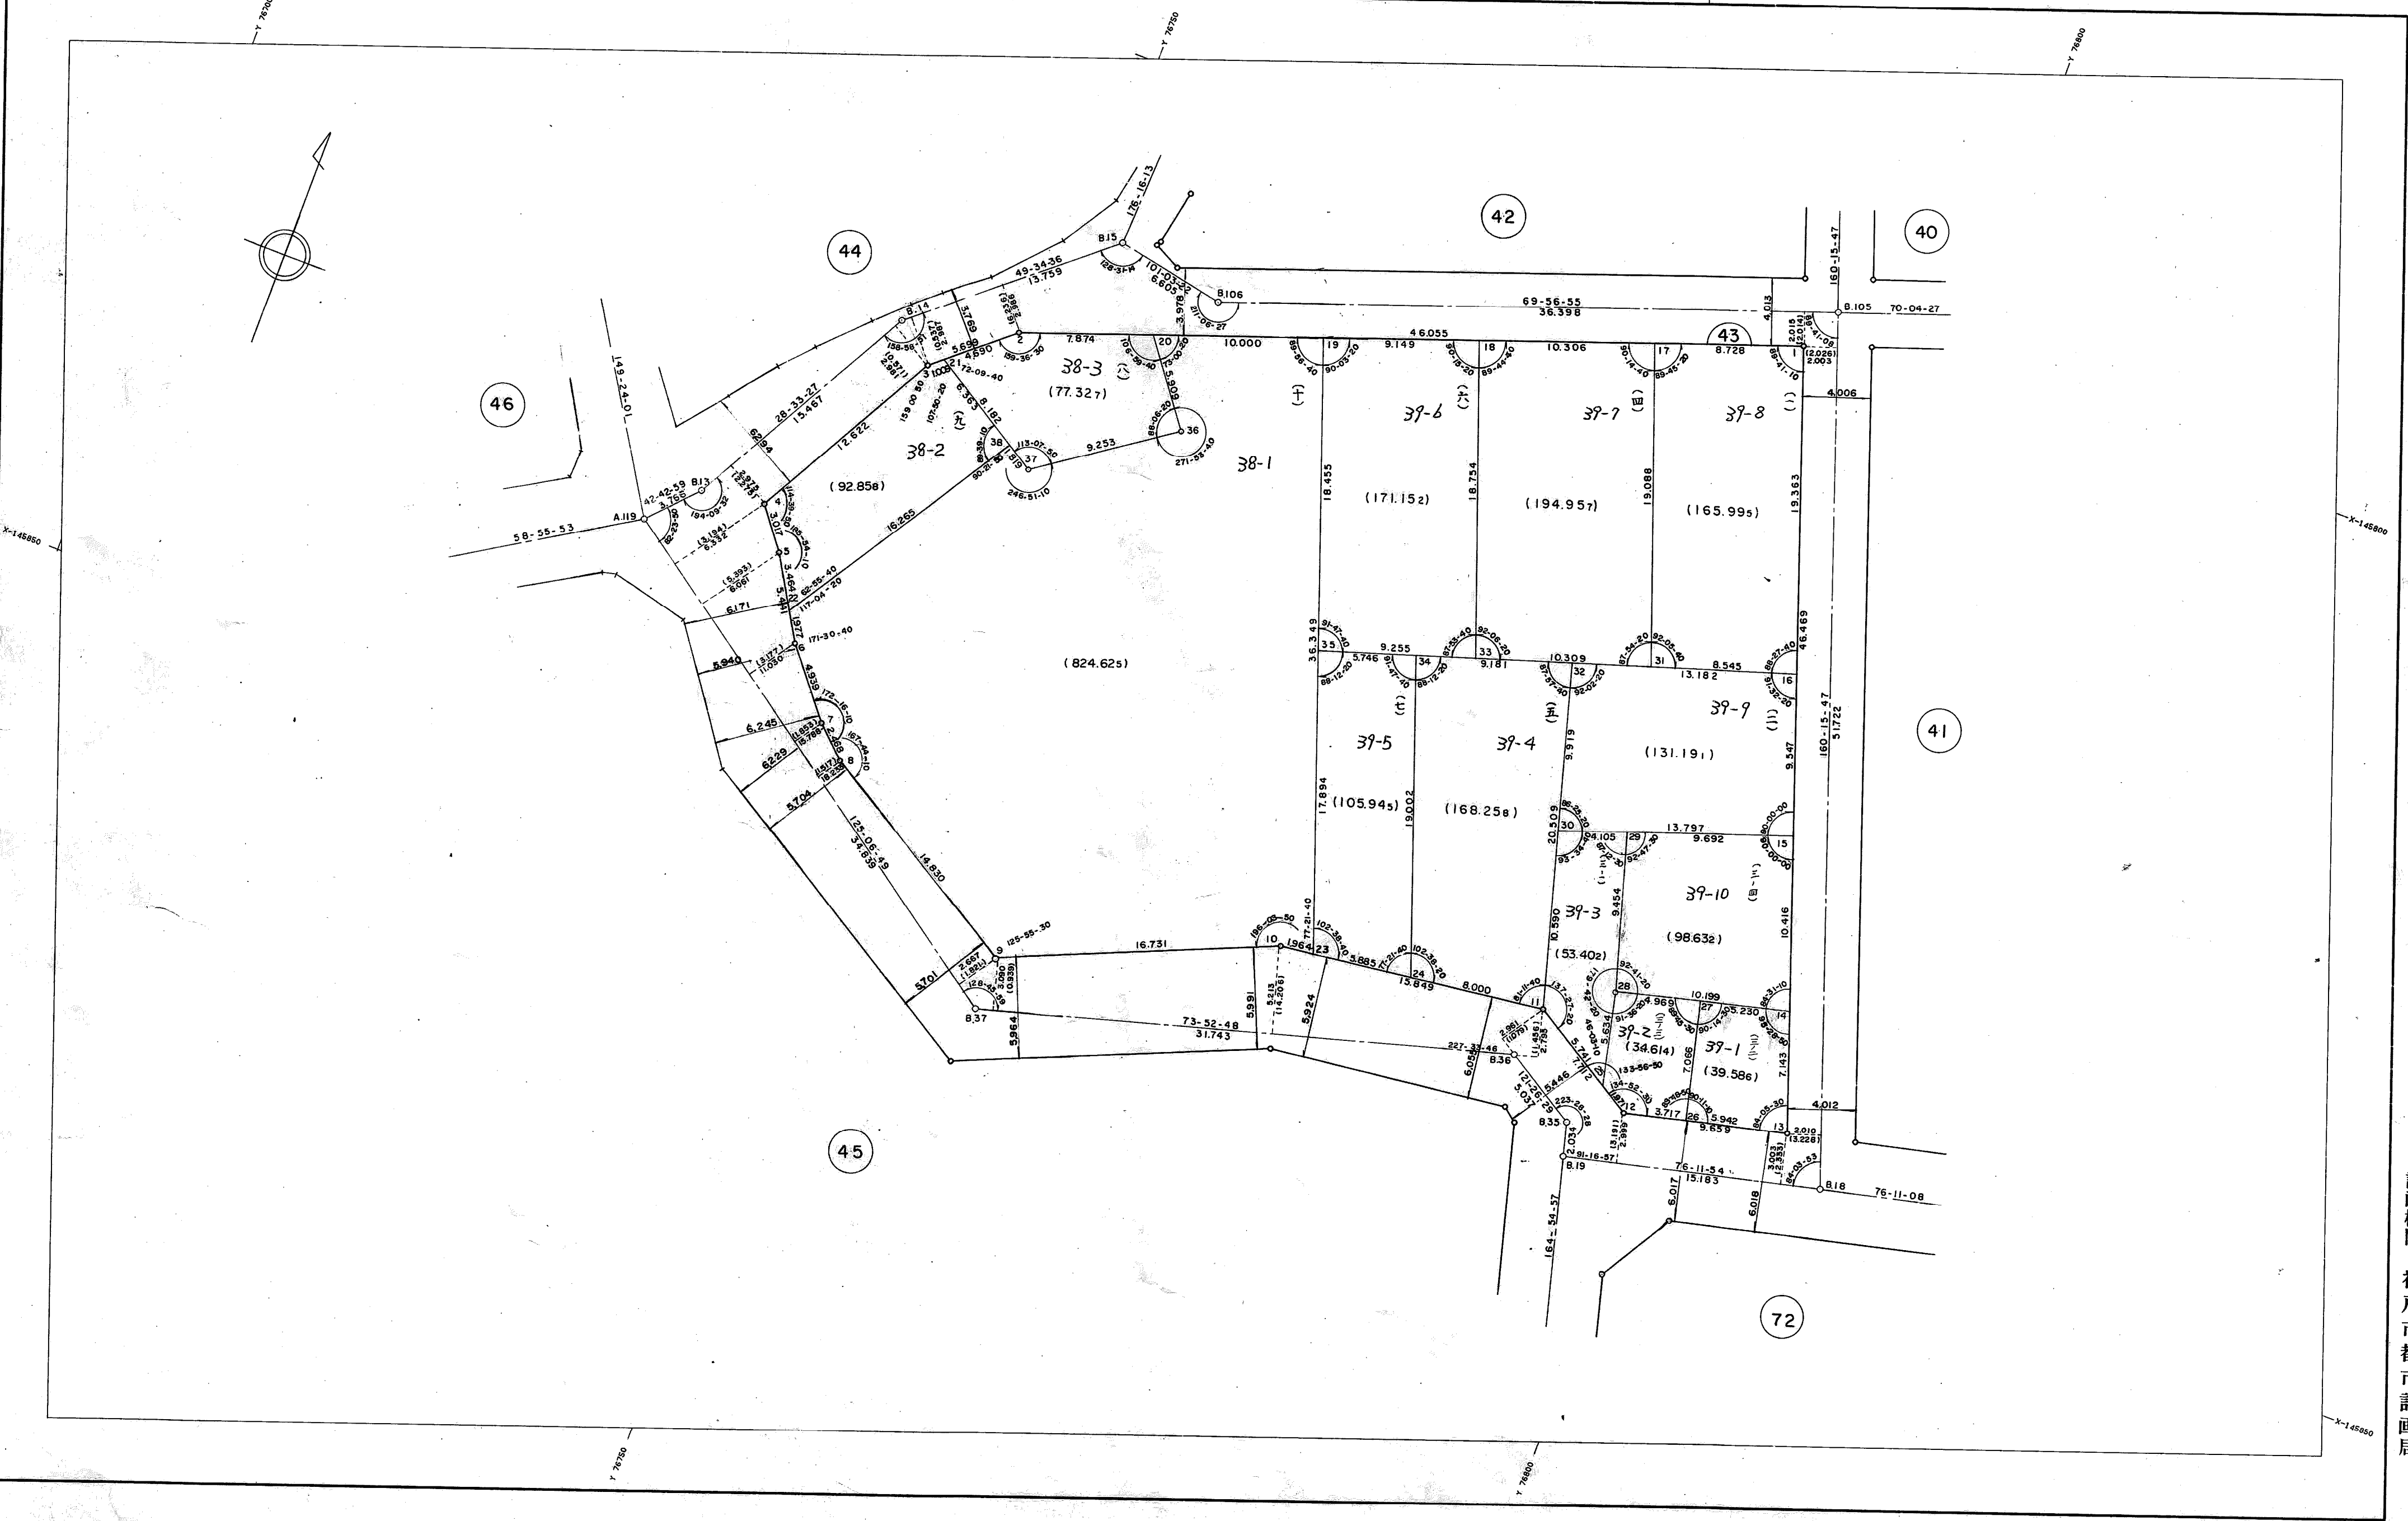

作成機関 林測量設計株式会社

計画機関 神戸市都市計画局