



地番区域	神戸市兵庫区荒田町3丁目	縮尺	1:250	平面直角座標系	第5	作成年月日	昭和63年3月
------	--------------	----	-------	---------	----	-------	---------

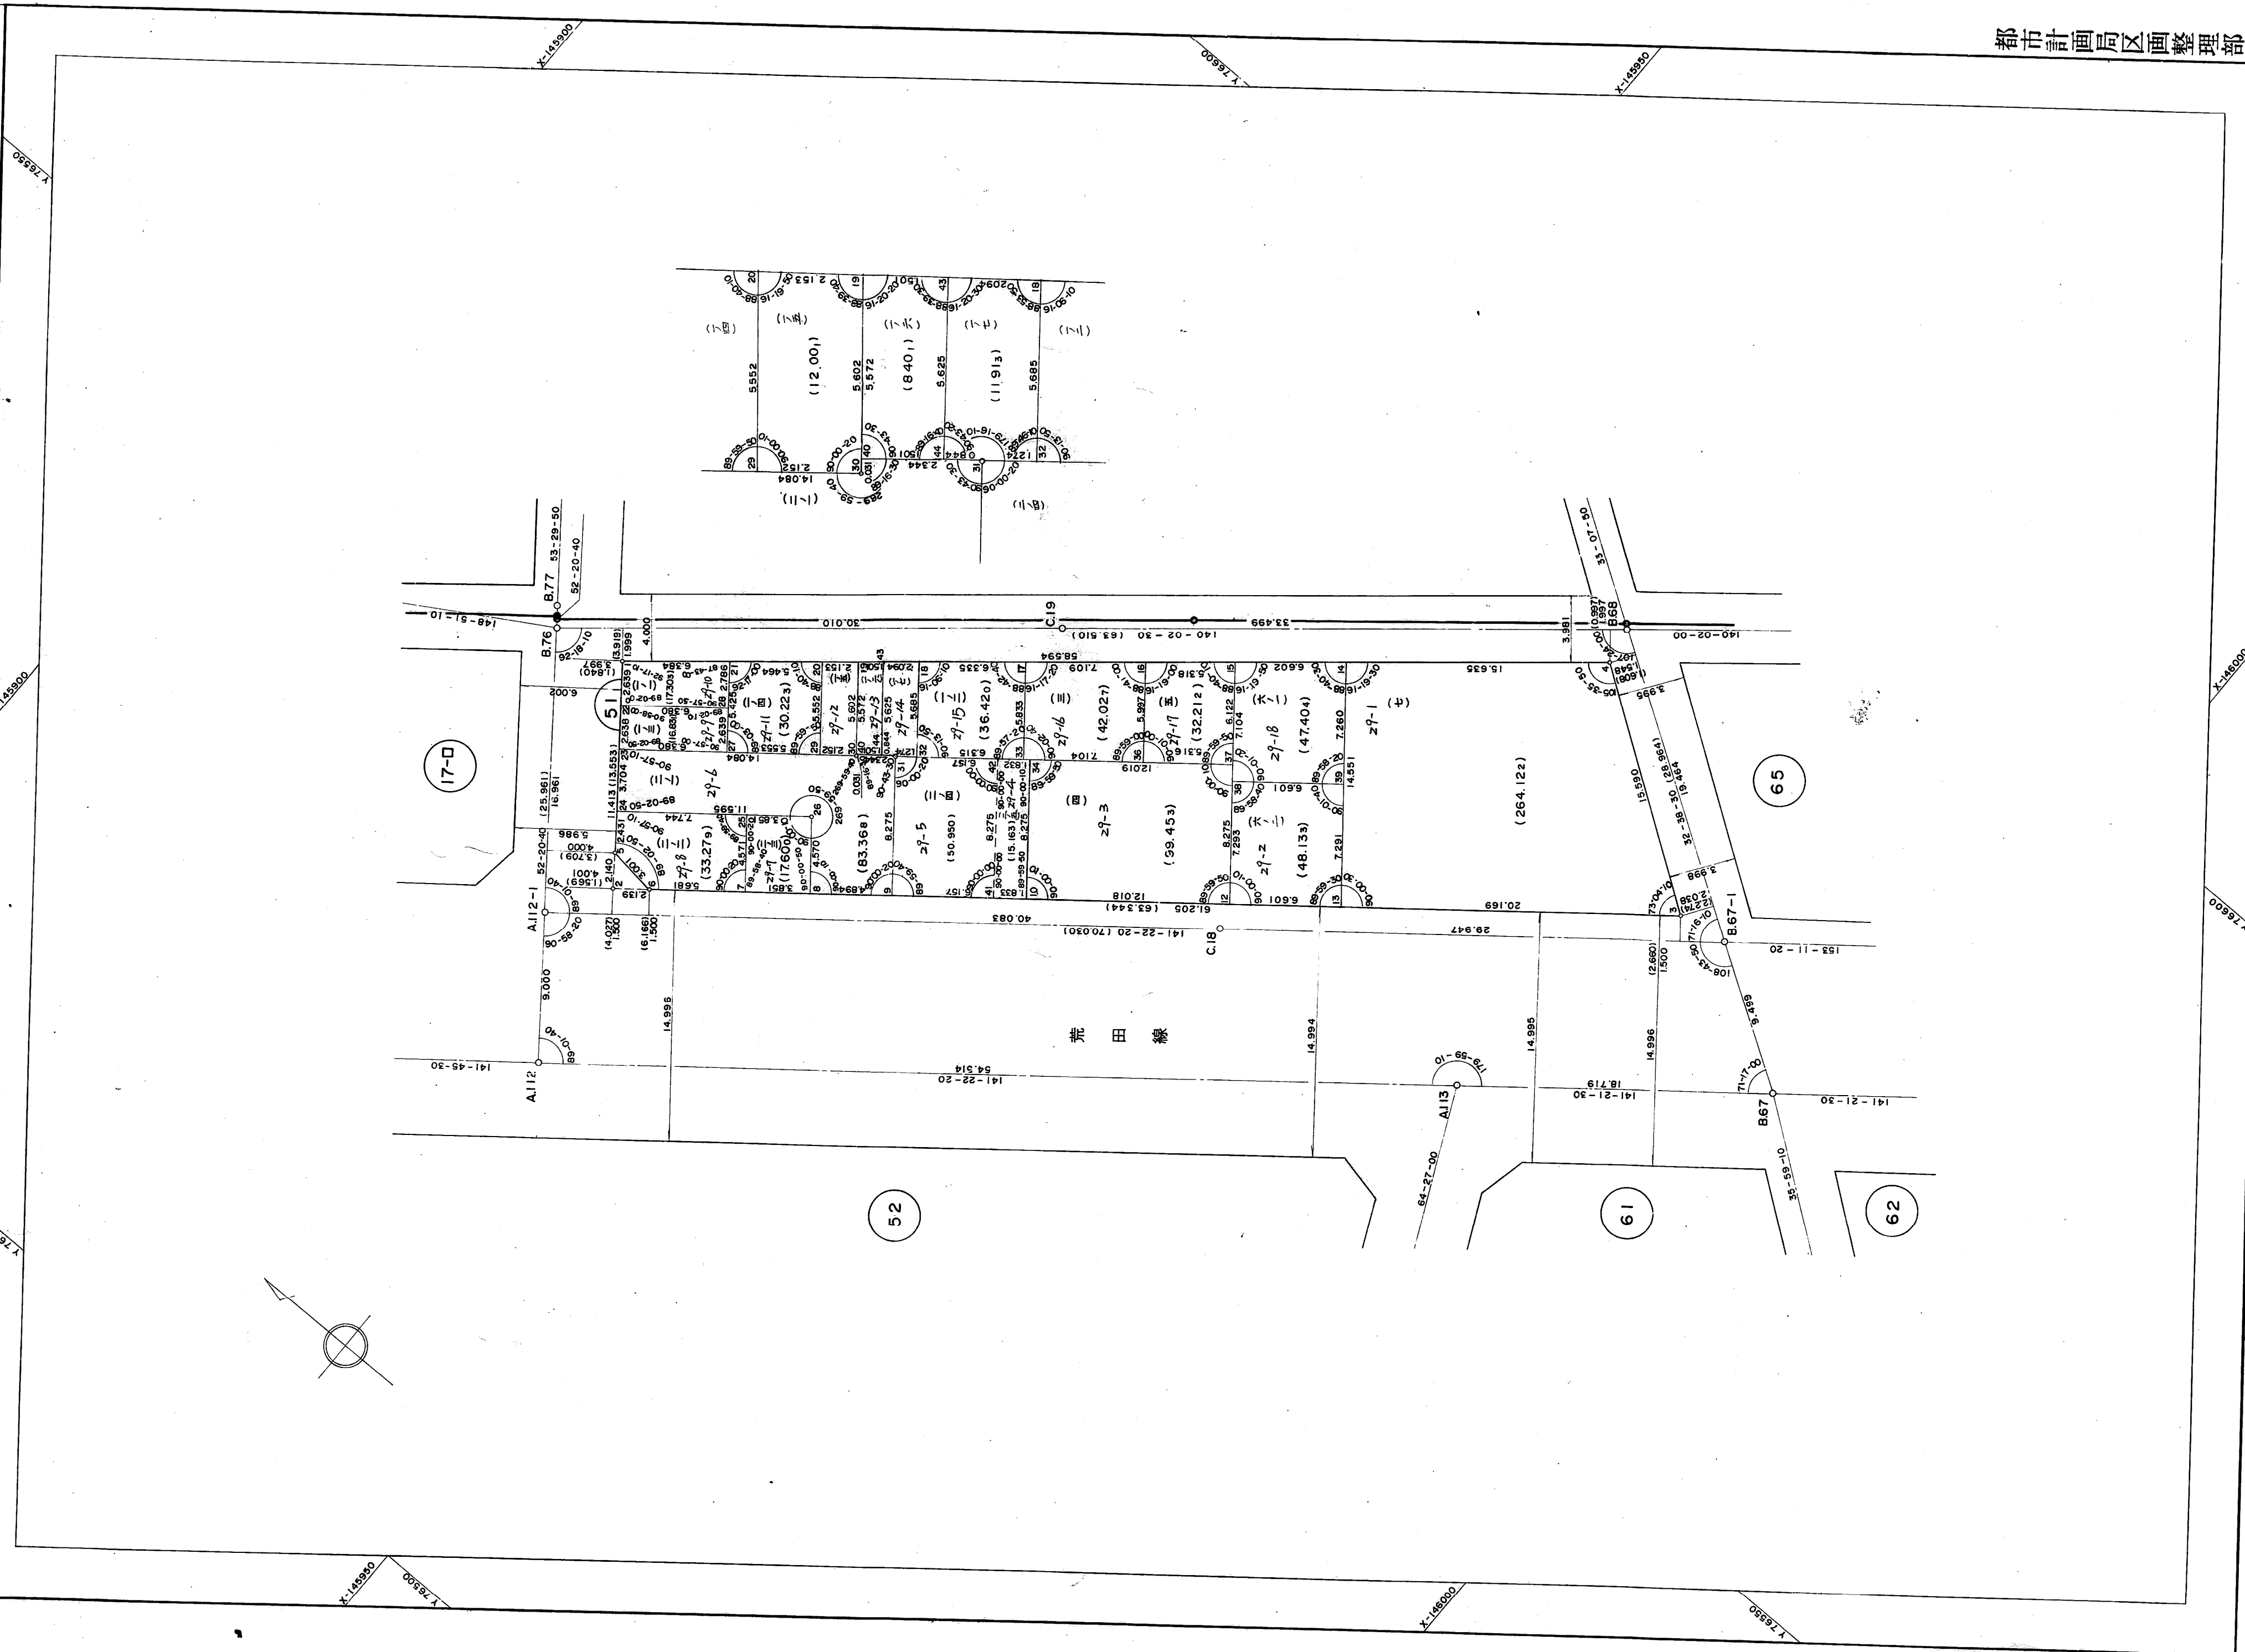

