


兵庫地区五郎池換地区65街区 確定測量原図(その6)

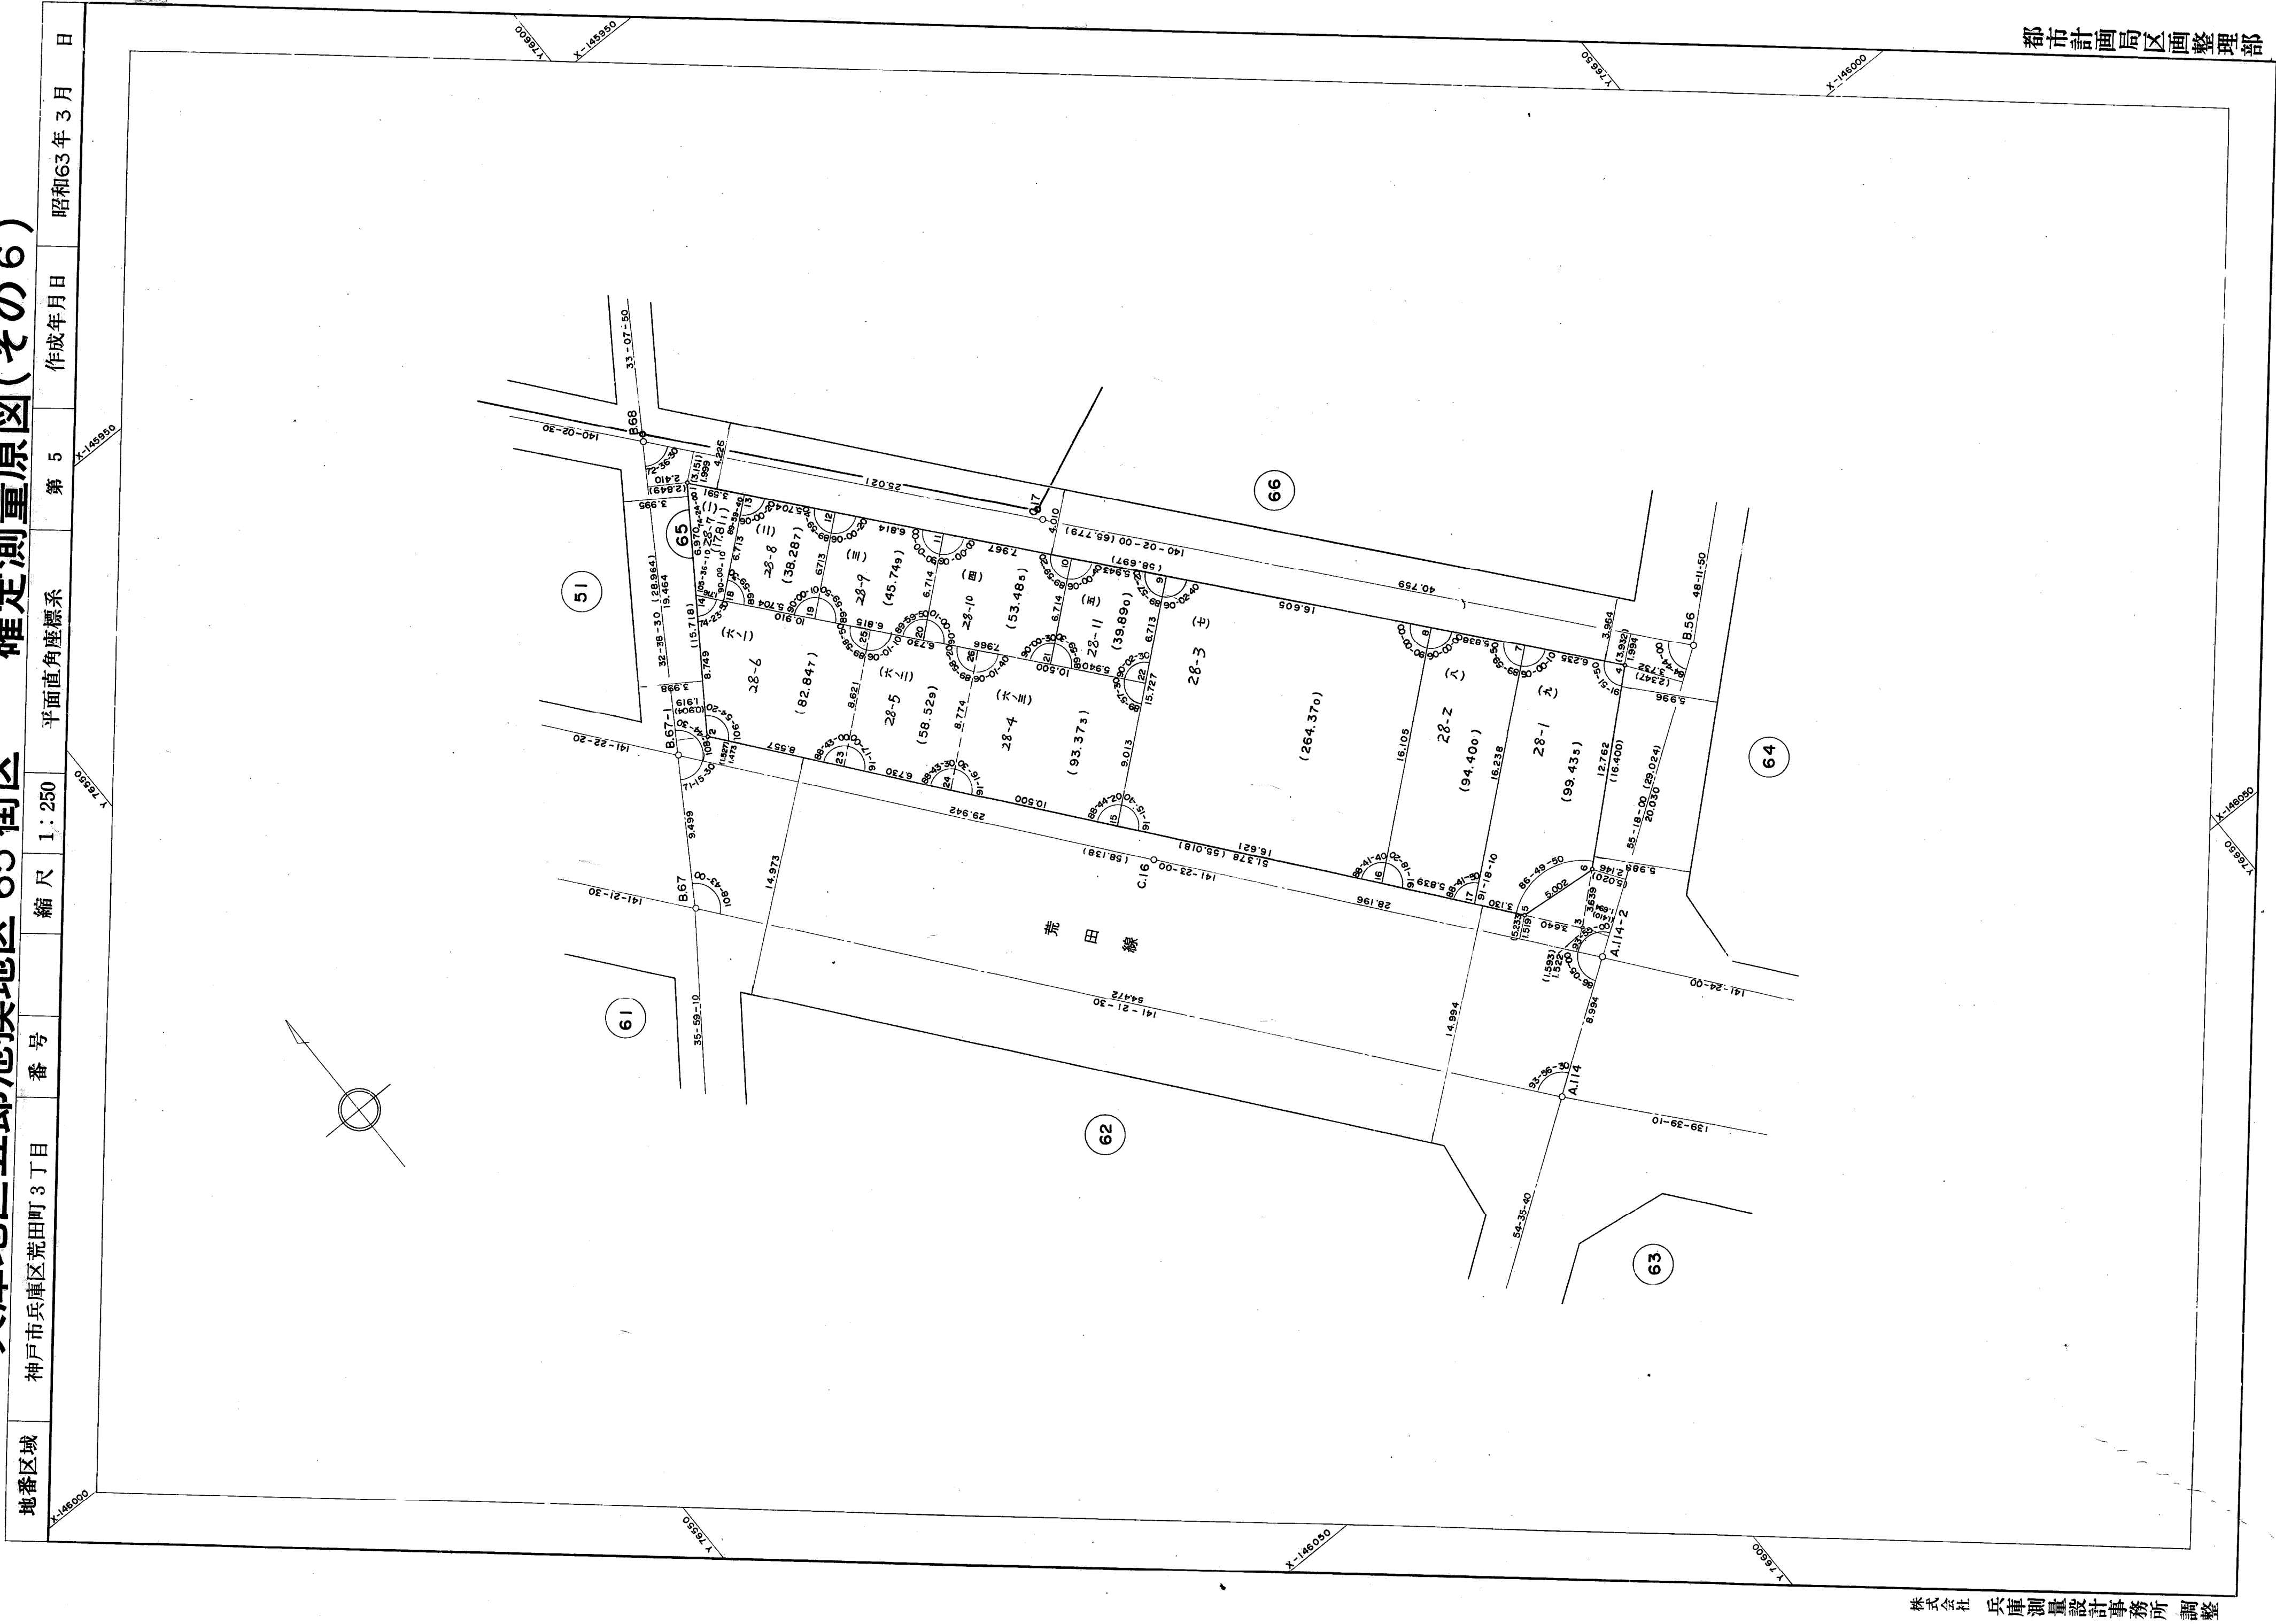

株式会社 兵庫測量設計事務所 調整

都市計画局区画整理部

取扱注意
この資料は、土地区画整理事業に伴う換地処分時の測量
成果（日本測地系）ですので、あくまで参考資料として
取り扱ってください。