


兵庫地区五郎池換地区 66 街区 確定測量原図(その6)

地番区域	神戸市兵庫区荒田町3丁目	番号		縮尺	1:250	平面直角座標系	第 5	作成年月日	昭和63年3月 日
------	--------------	----	--	----	-------	---------	-----	-------	-----------

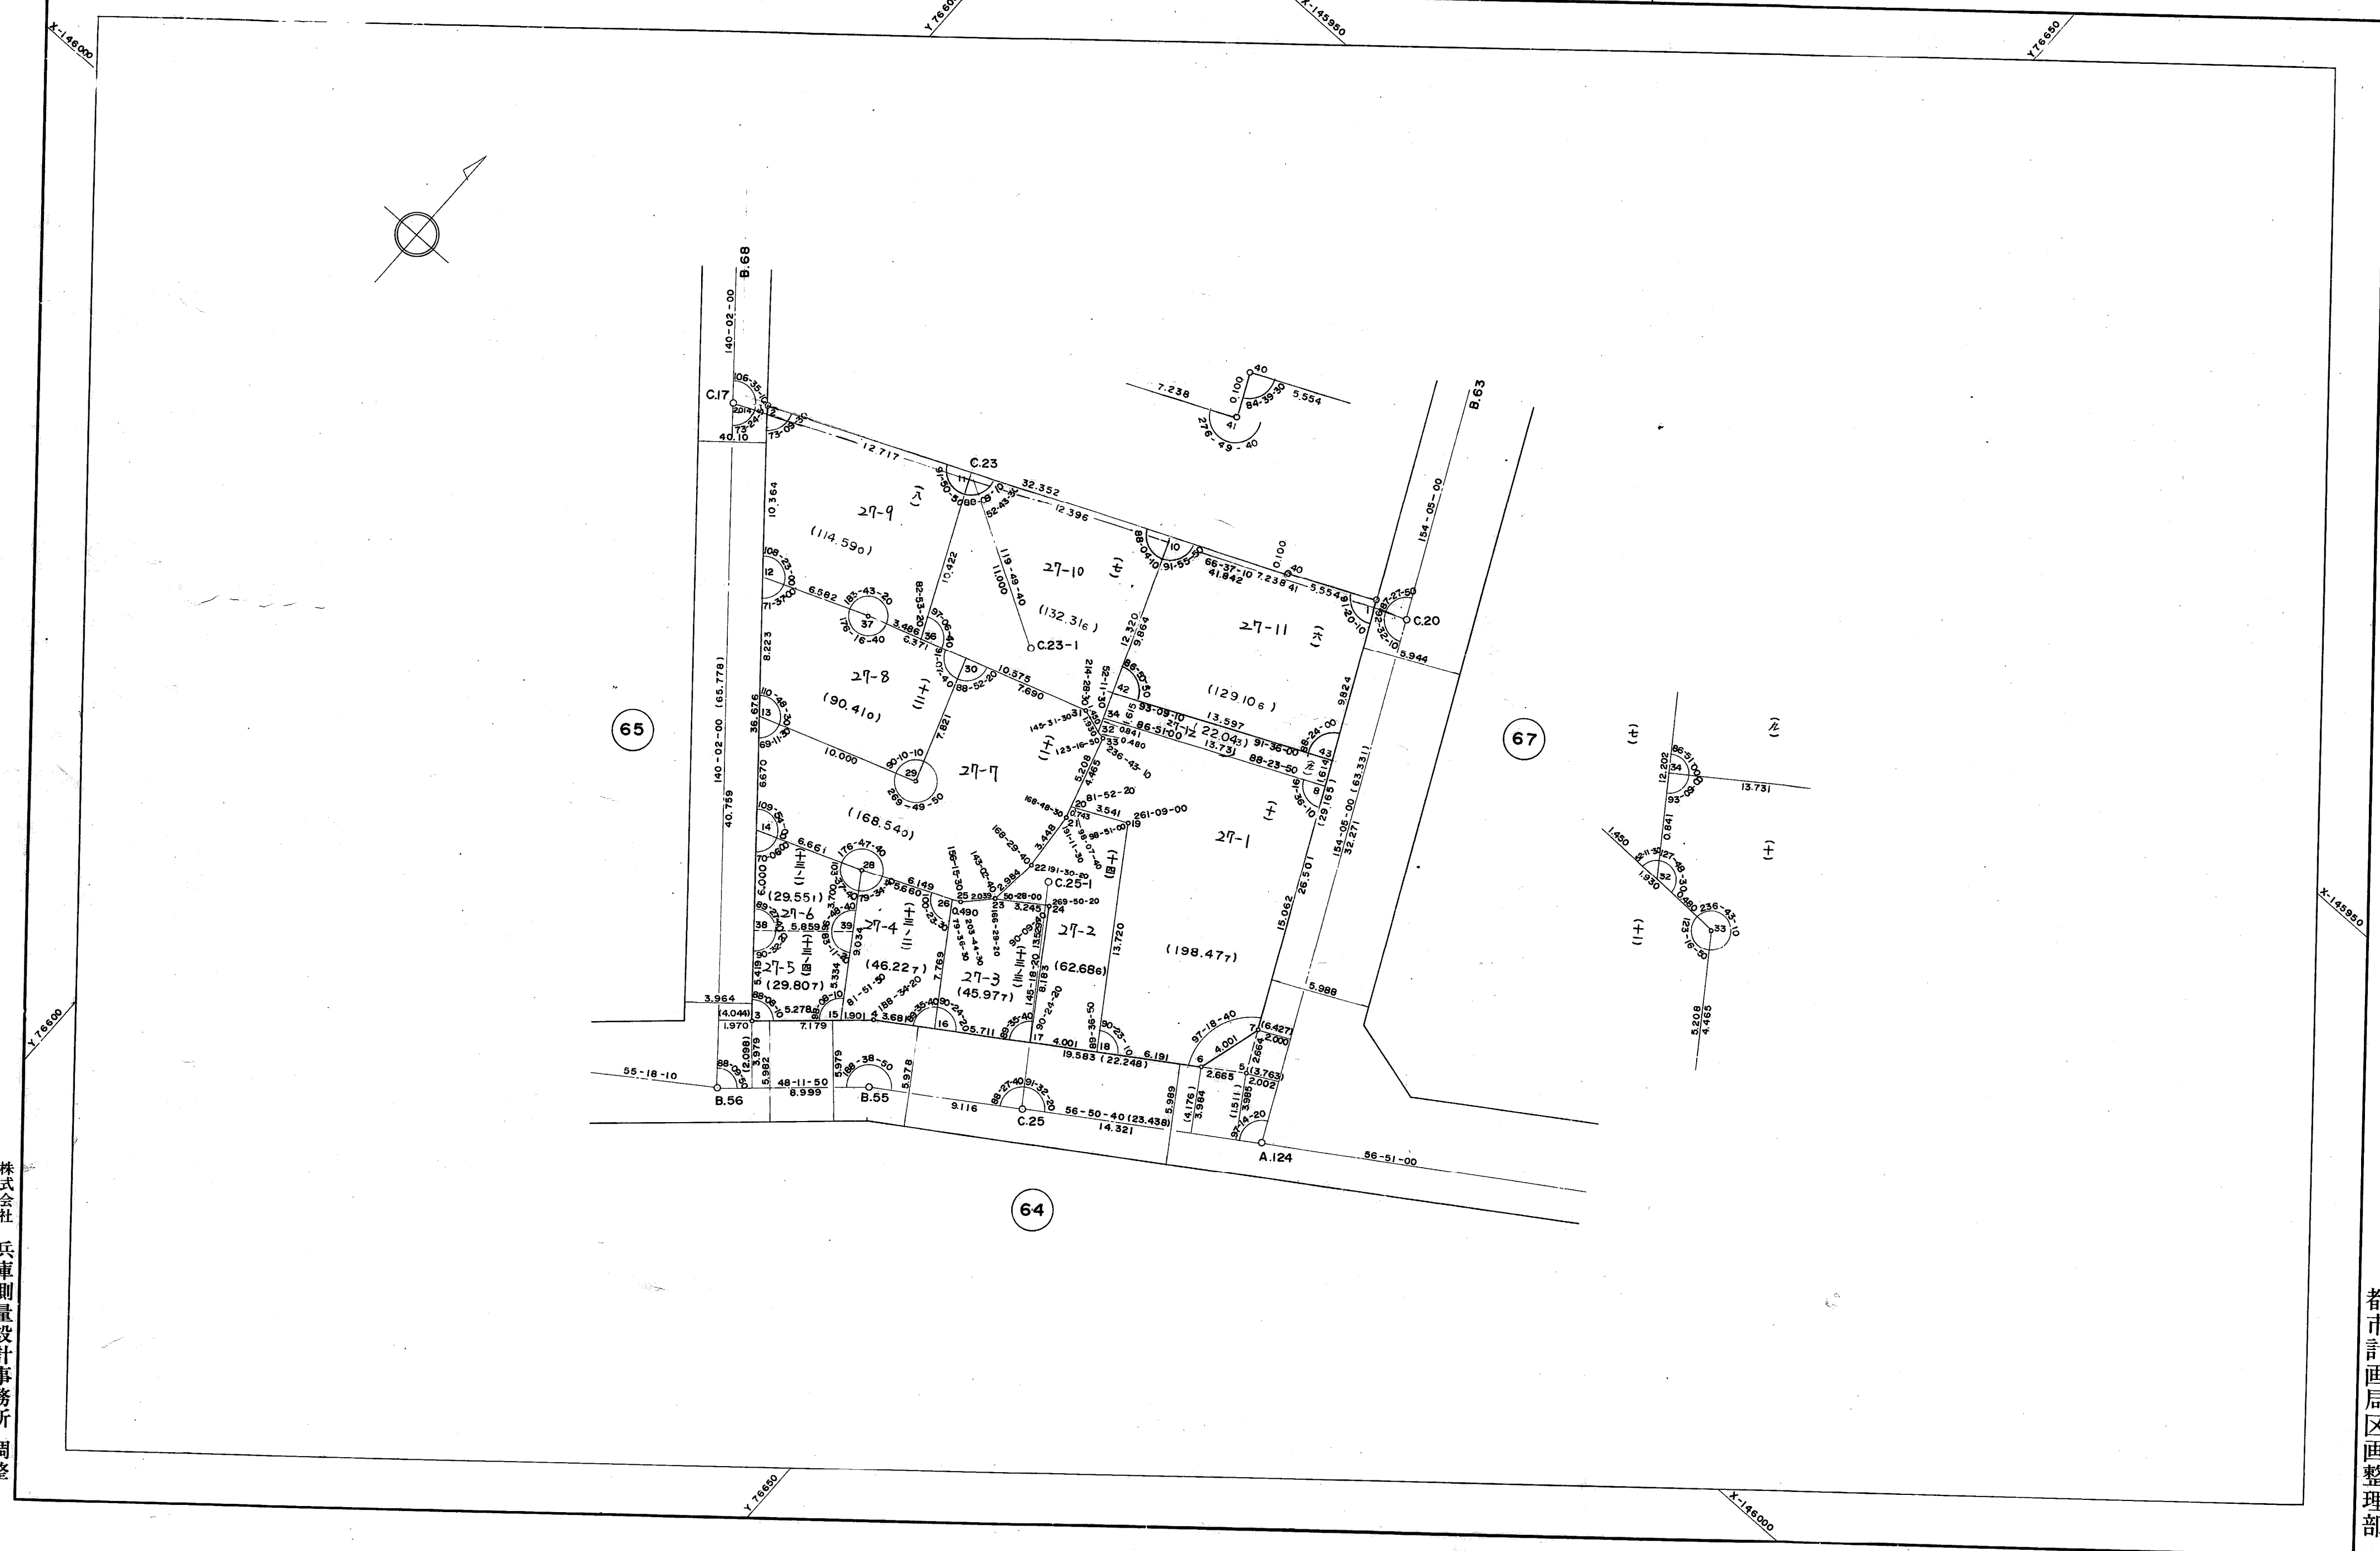

株式会社 兵庫測量設計事務所 調整

都市計画局区画整理部