


兵庫地区五郎池換地区52街区画地確定測量原図(その3)

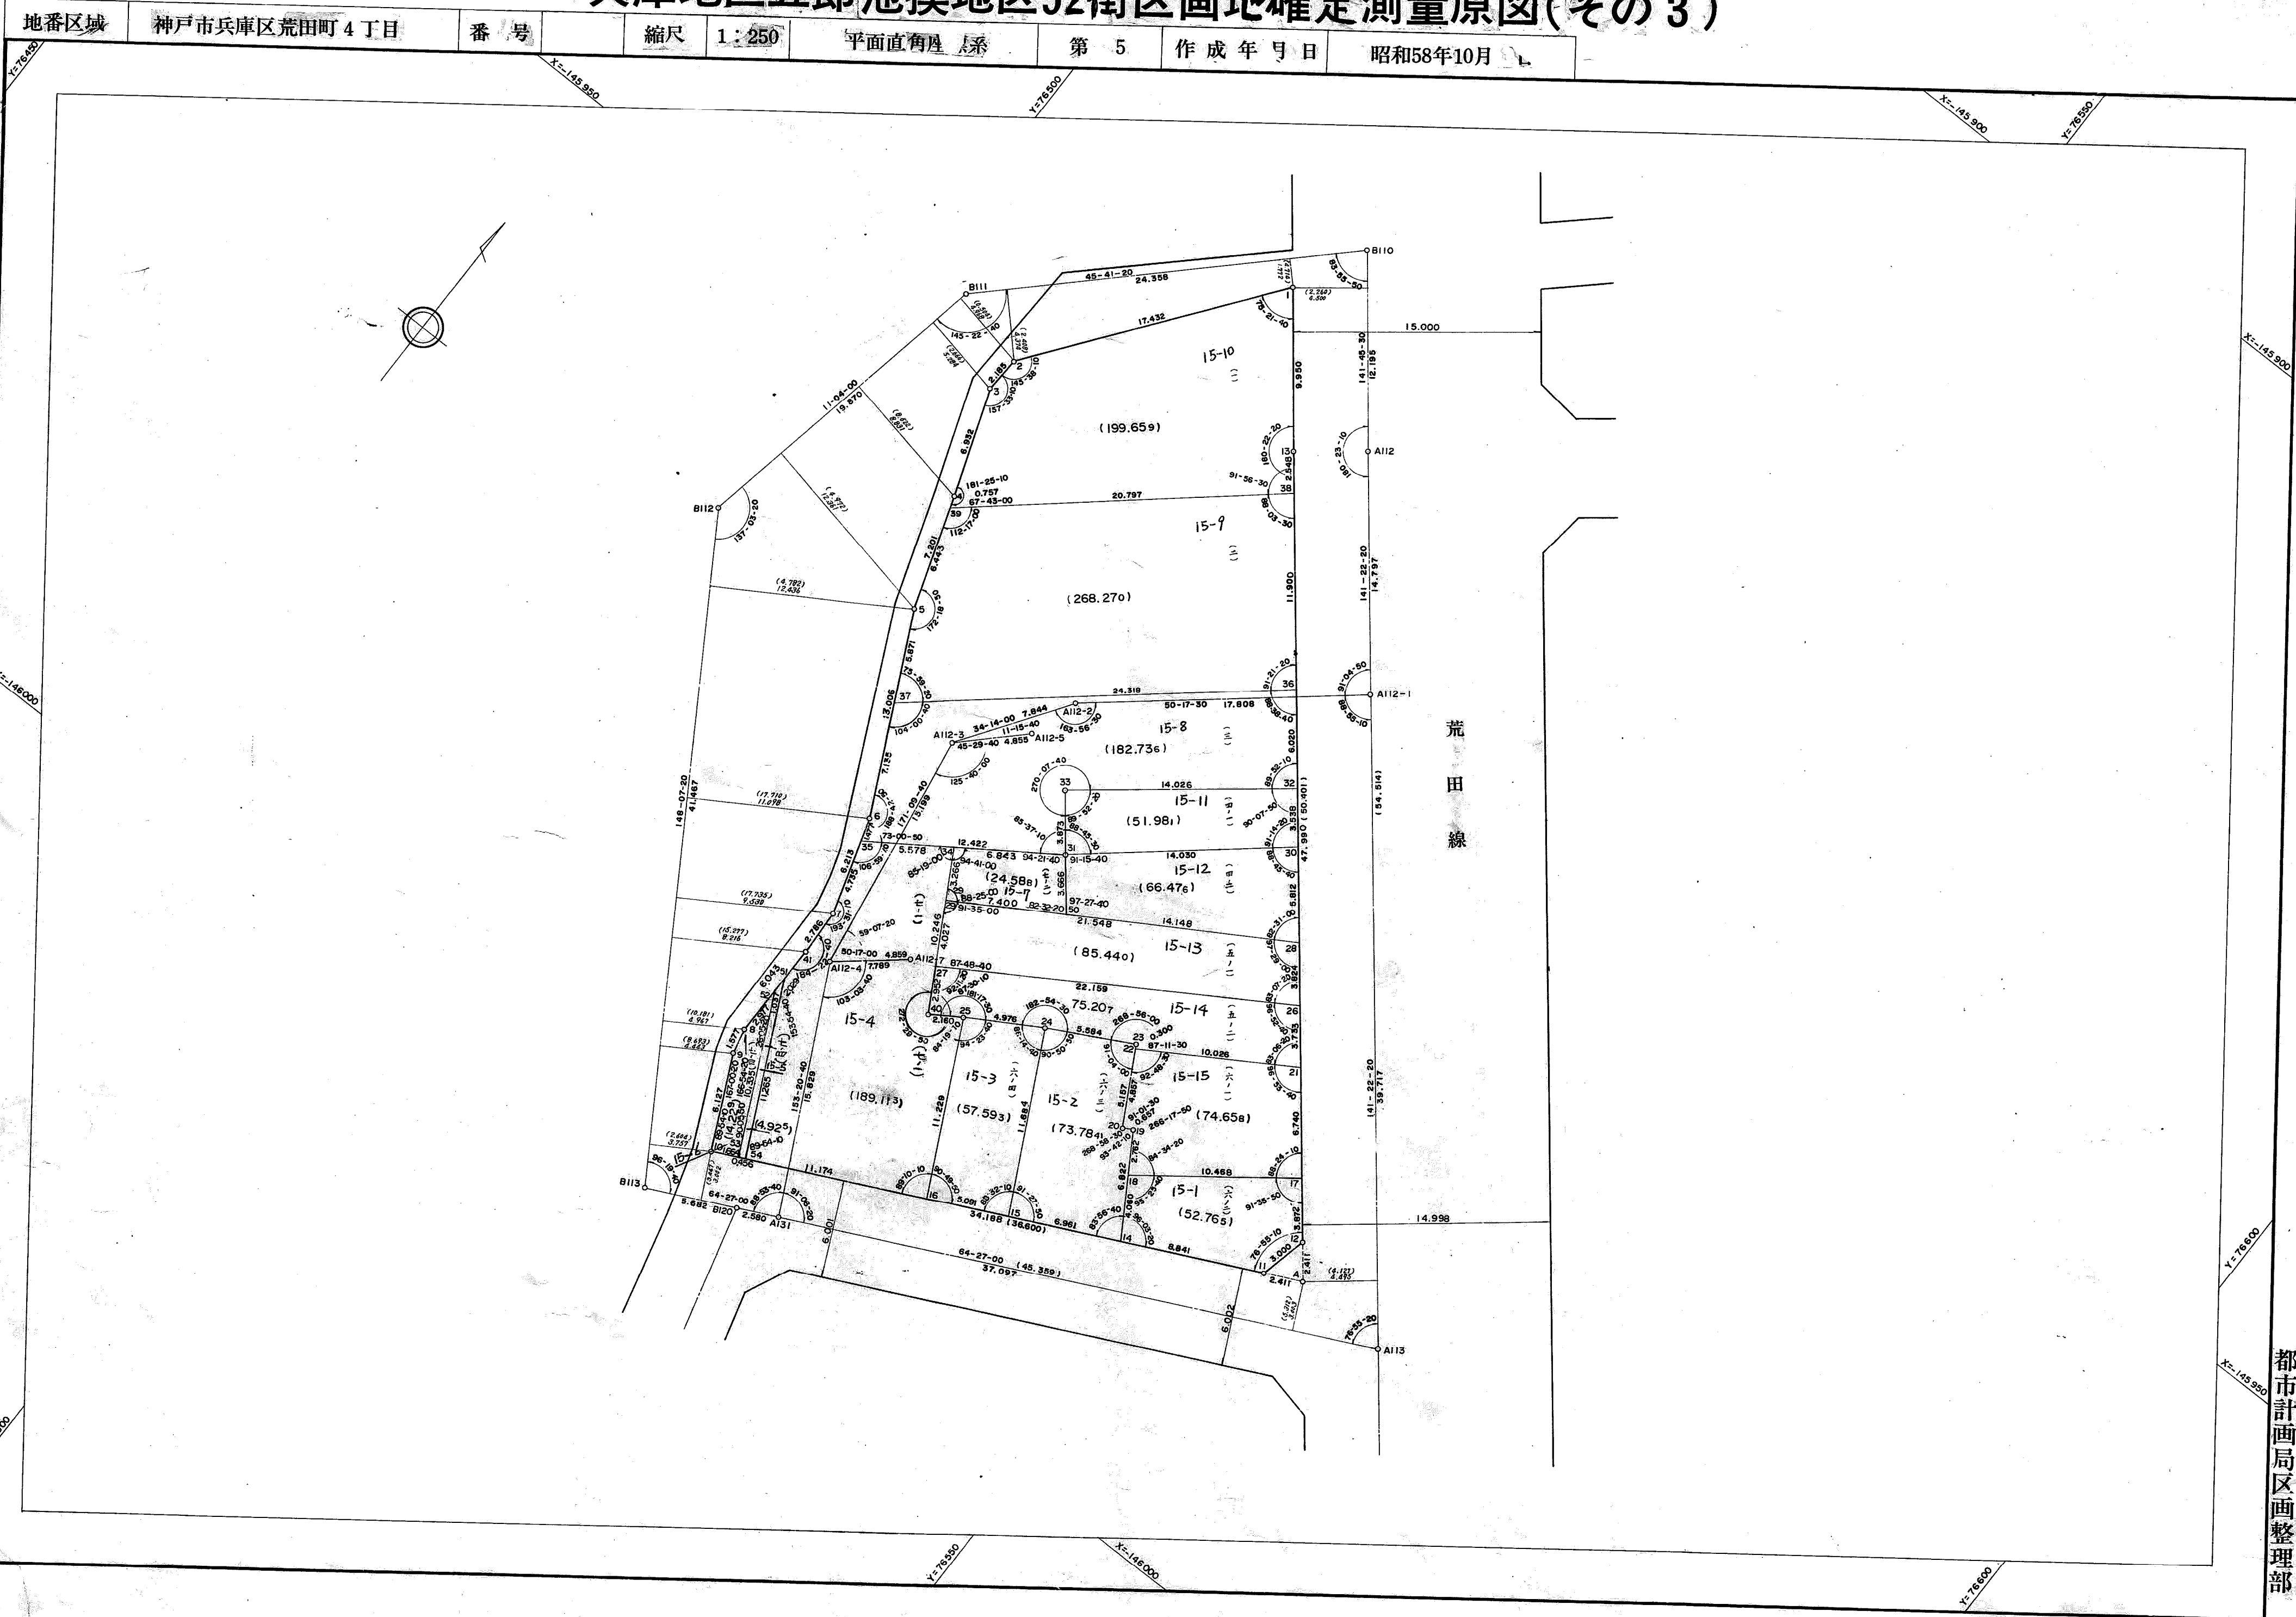

株式会社 兵庫測量設計事務所調製

都市計画局画整理部