


# 道場八多地区 L-9 街区画地出来形確認測量原図

地番区域	神戸市北区道場町日下部・有野町二郎	番号	2/2	縮尺	1:250	平面直角座標系	第V	作成年月日	平成19年3月26日
------	-------------------	----	-----	----	-------	---------	----	-------	------------

**取扱注意**  
 この資料は、土地区画整理事業に伴う換地処分時の測量成果(世界測地系)ですので、あくまで参考資料として取り扱ってください。

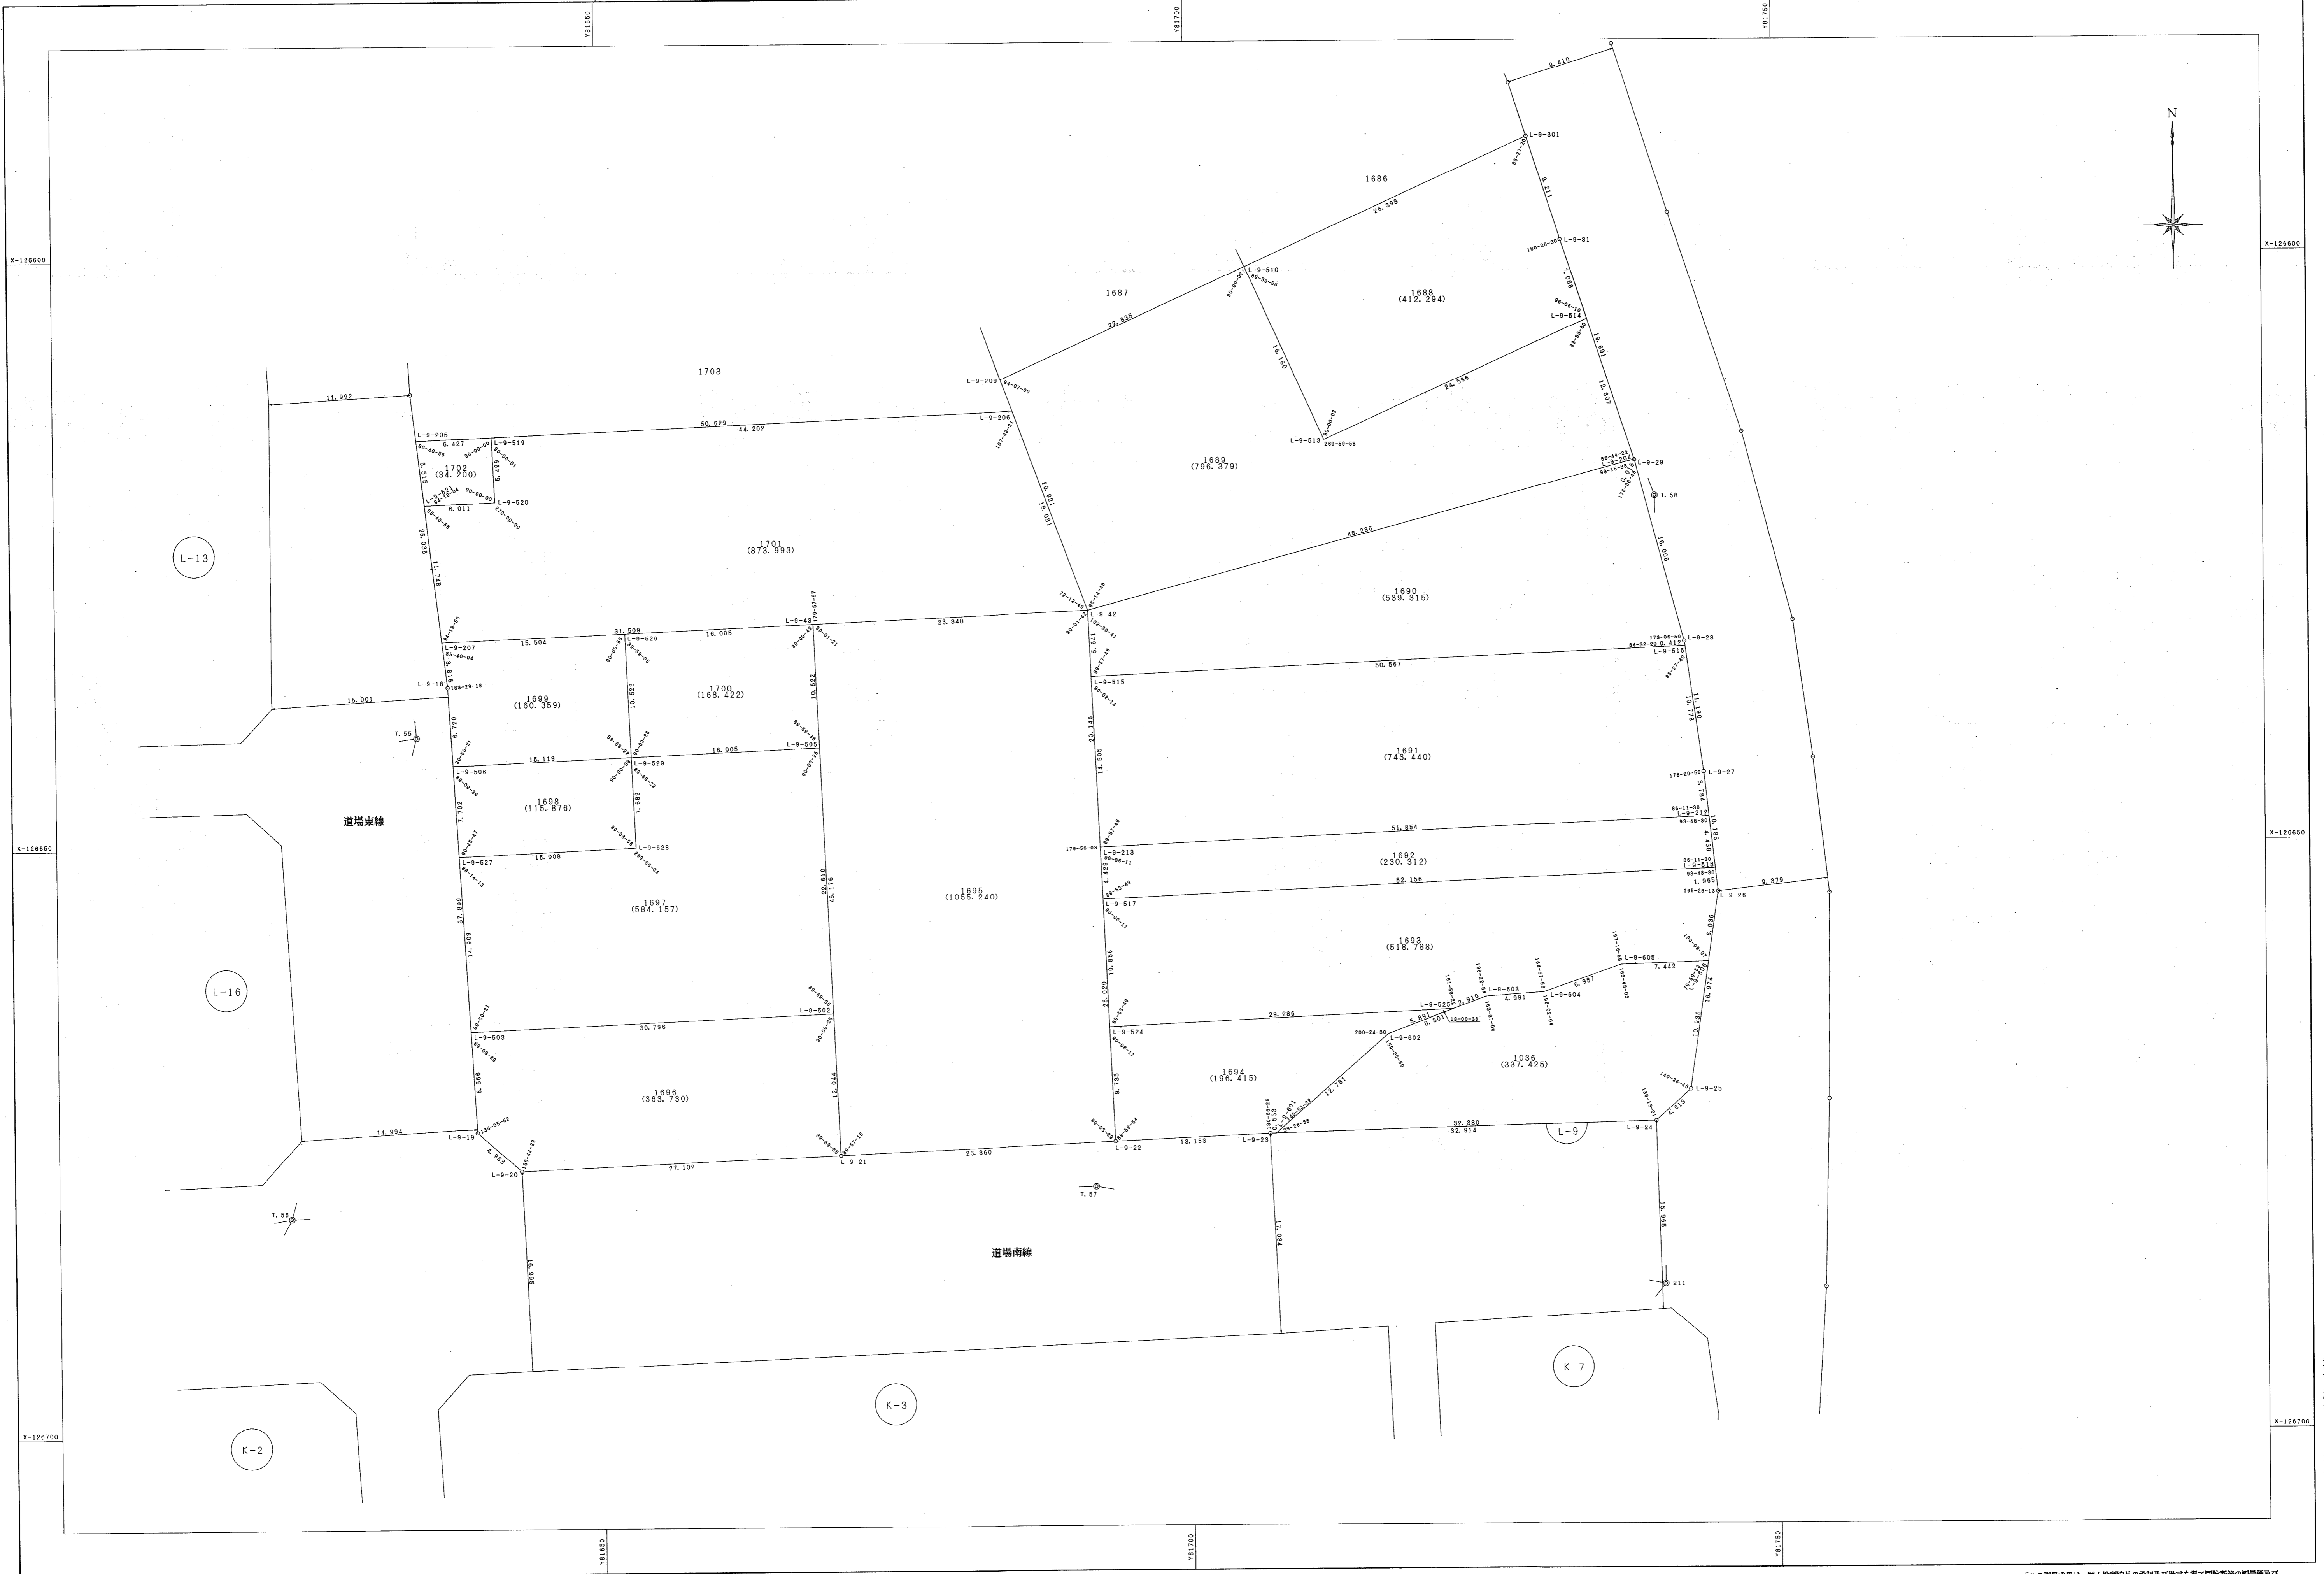


計画機関  
 神戸市