


# 岡場地区確定測量原図

有野中町三丁目

1:250

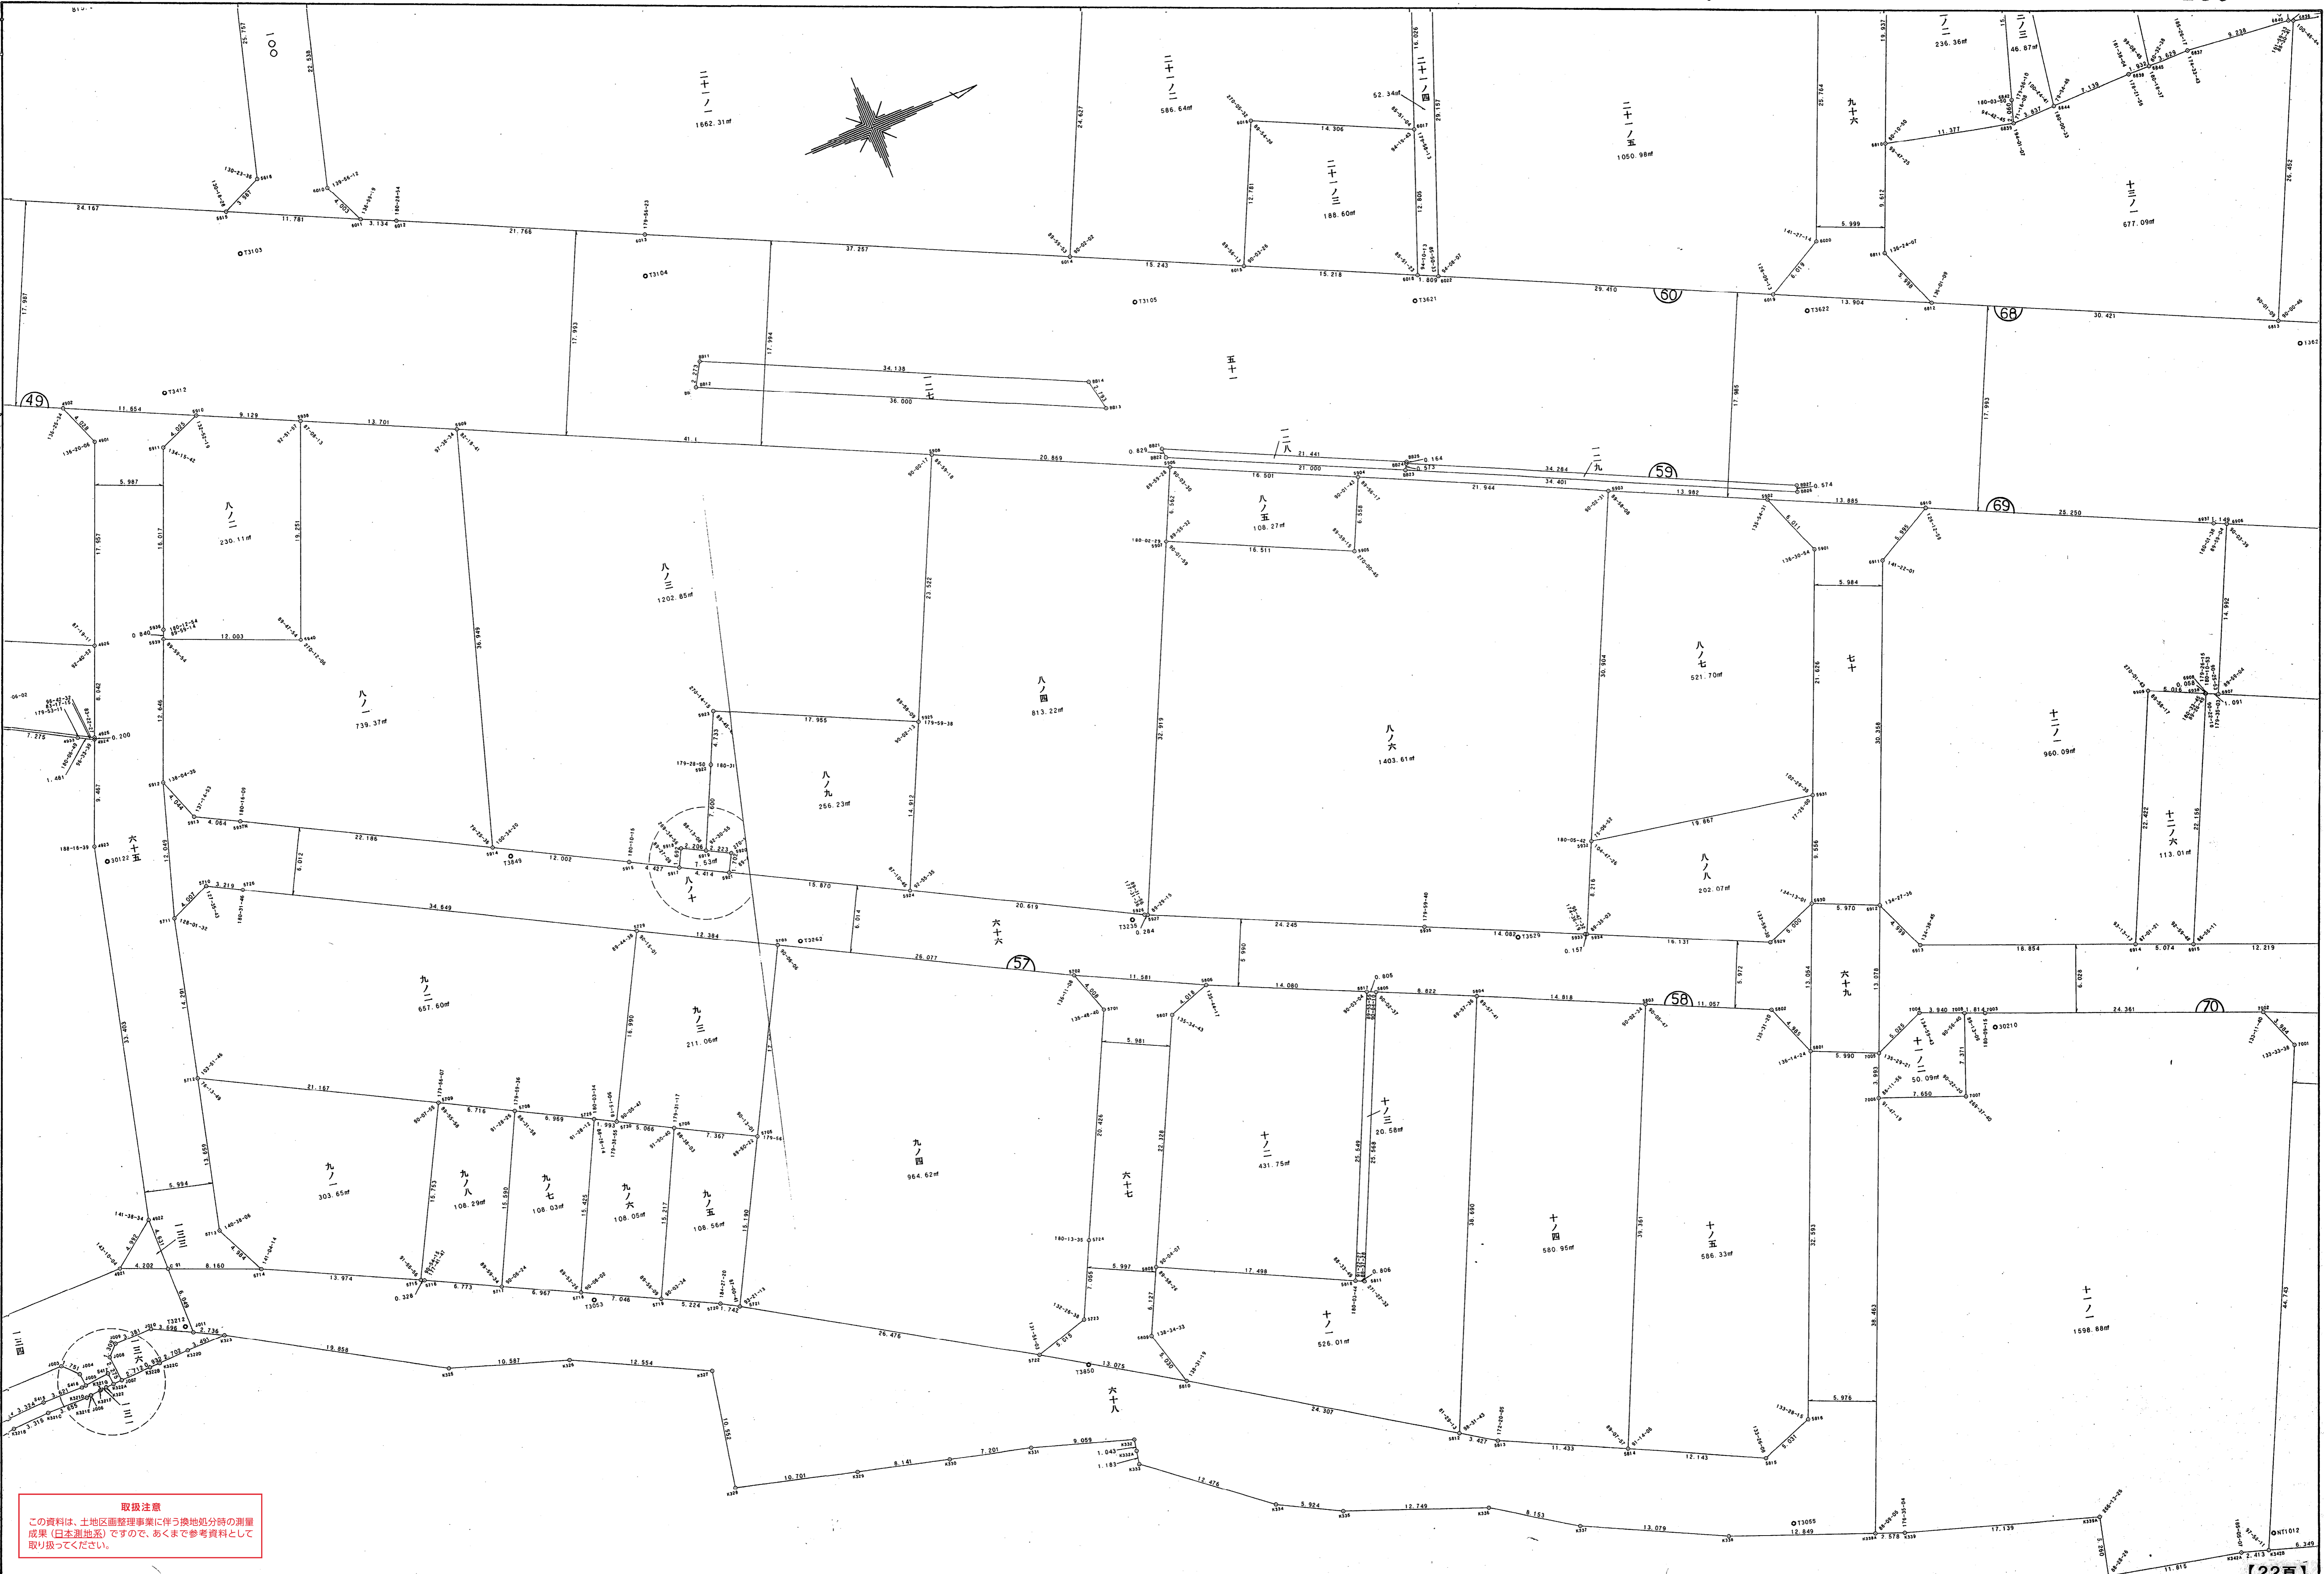

**取扱注意**  
この資料は、土地区画整理事業に伴う換地処分時の測量  
成果（日本測地系）です。あくまで参考資料として  
取り扱ってください。