


岡場地区確定測量原図

有野中町三丁目

1:250

有野中町三丁目

有野中町四丁目

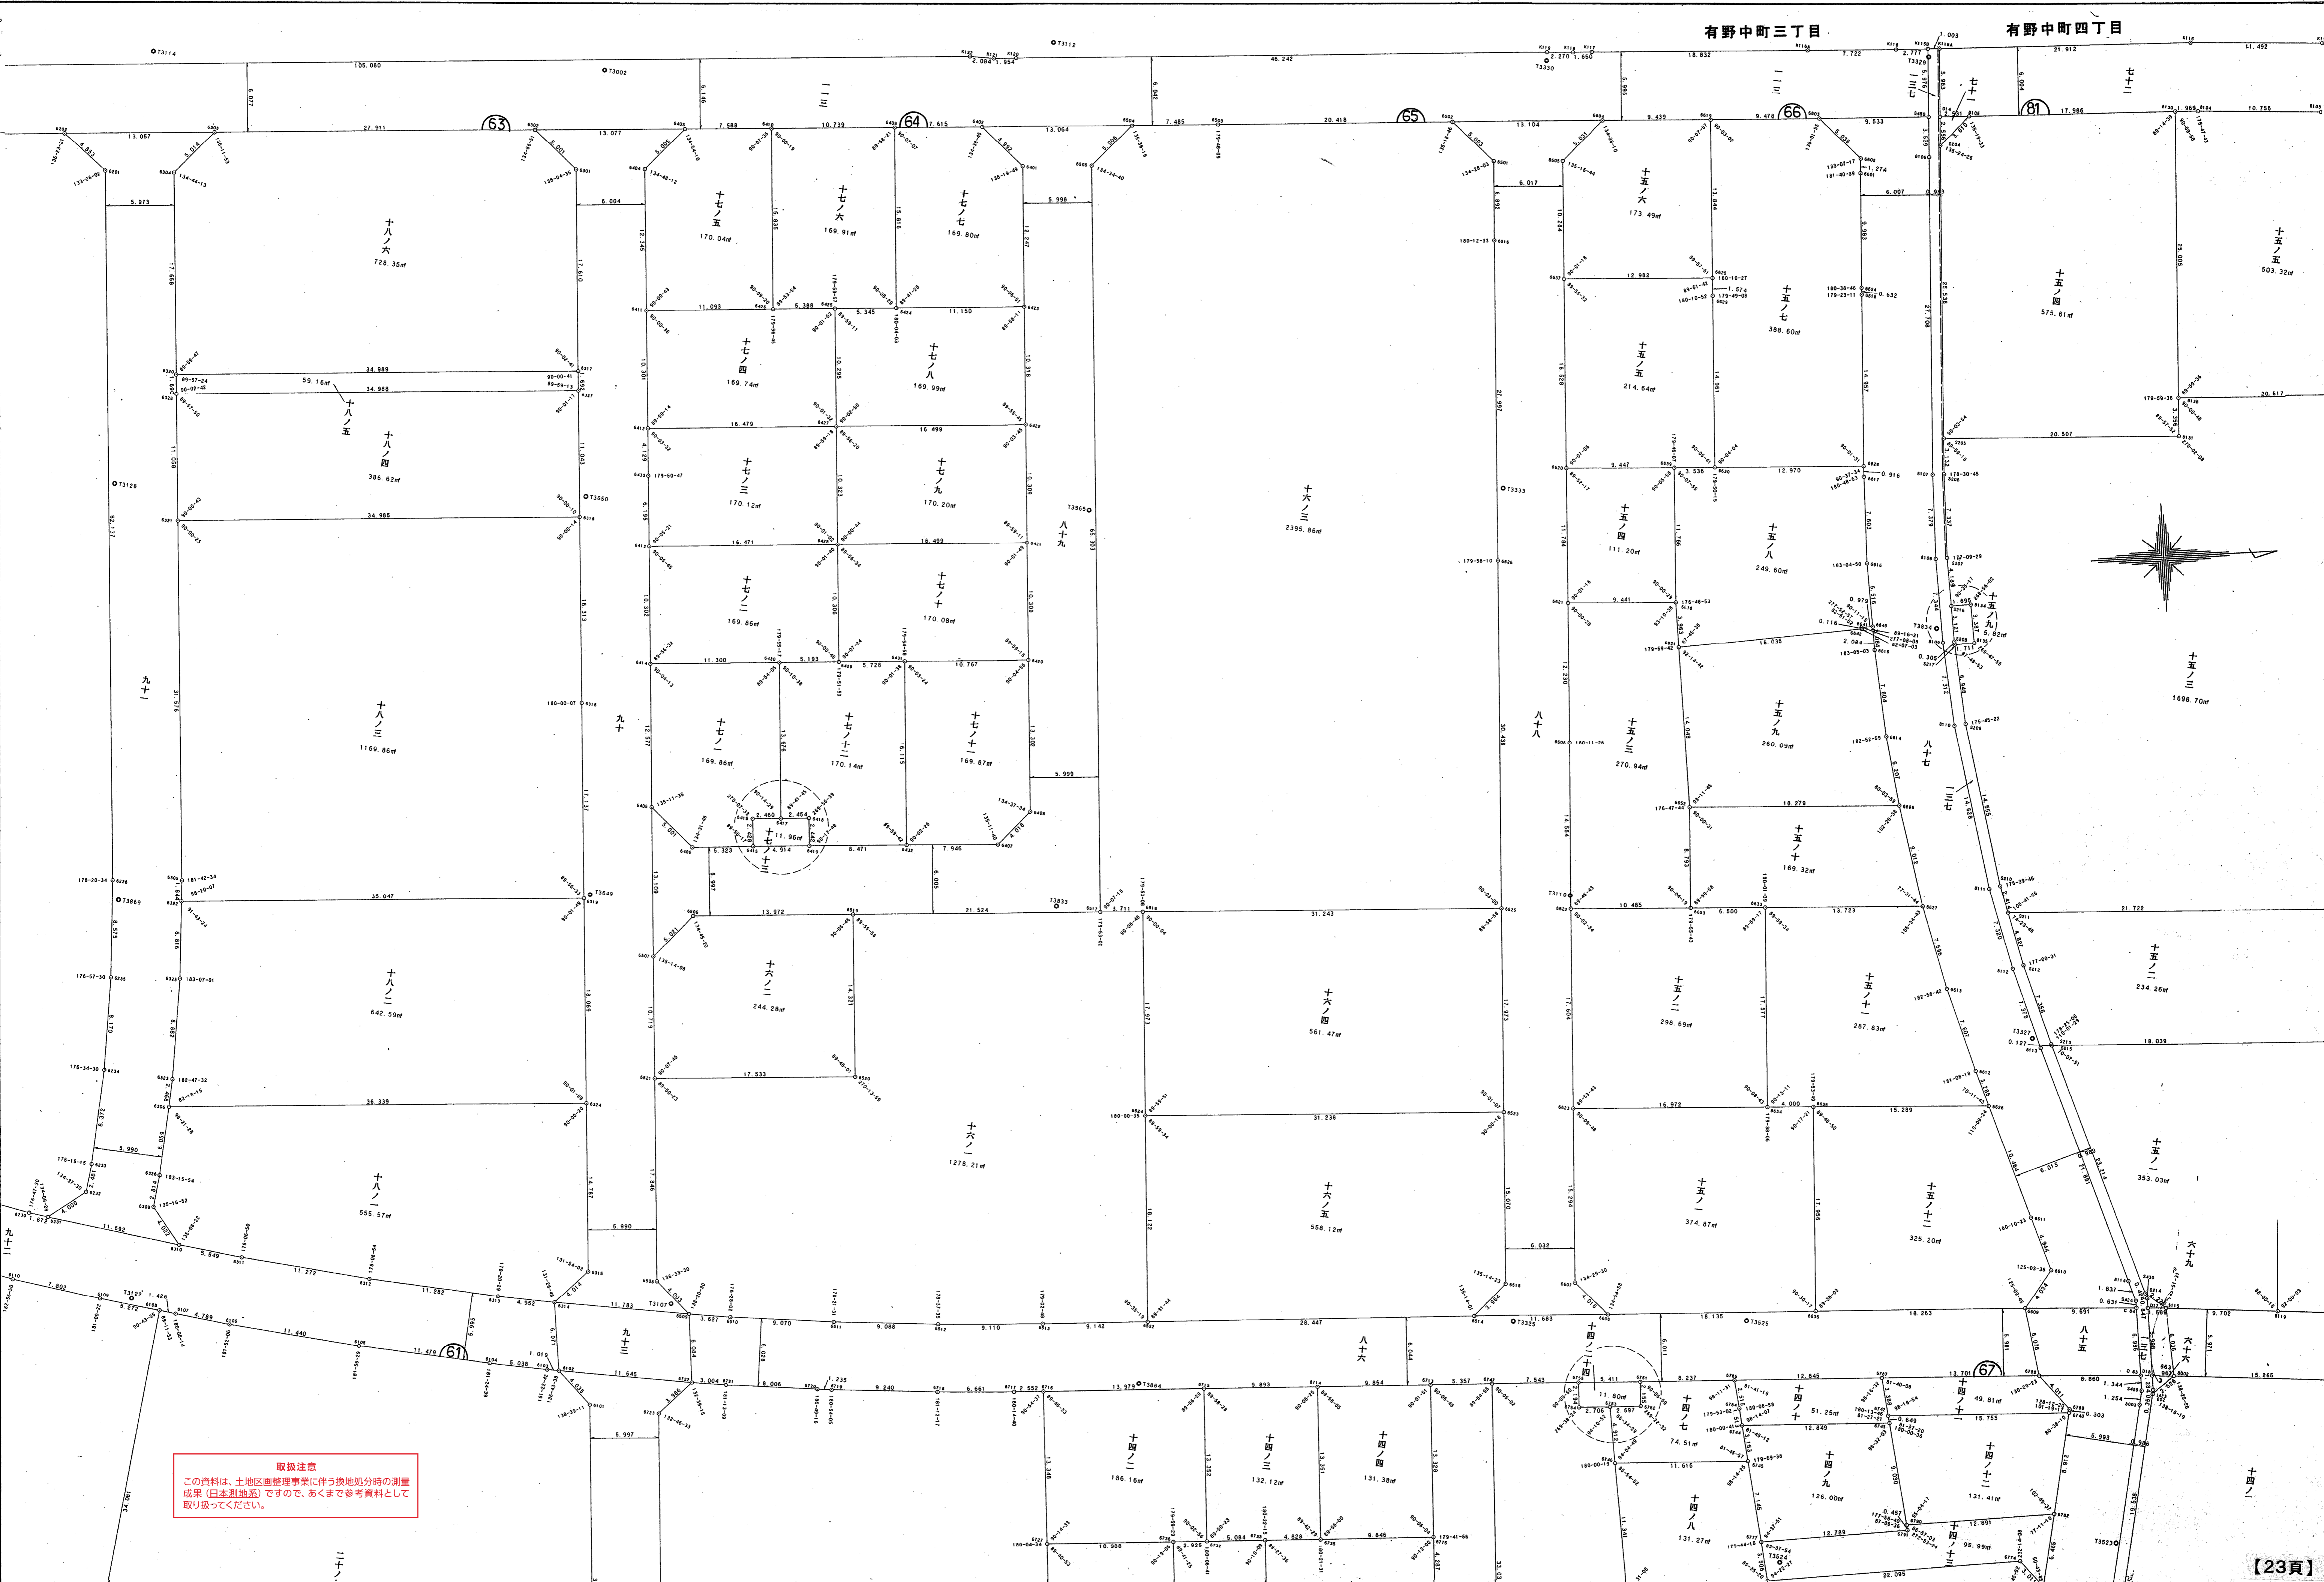

取扱注意
この資料は、土地区画整理事業に伴う換地処分時の測量
成果（日本測地系）ですので、あくまで参考資料として
取り扱ってください。