


岡場地区確定測量原図

有野中町四丁目

1:250

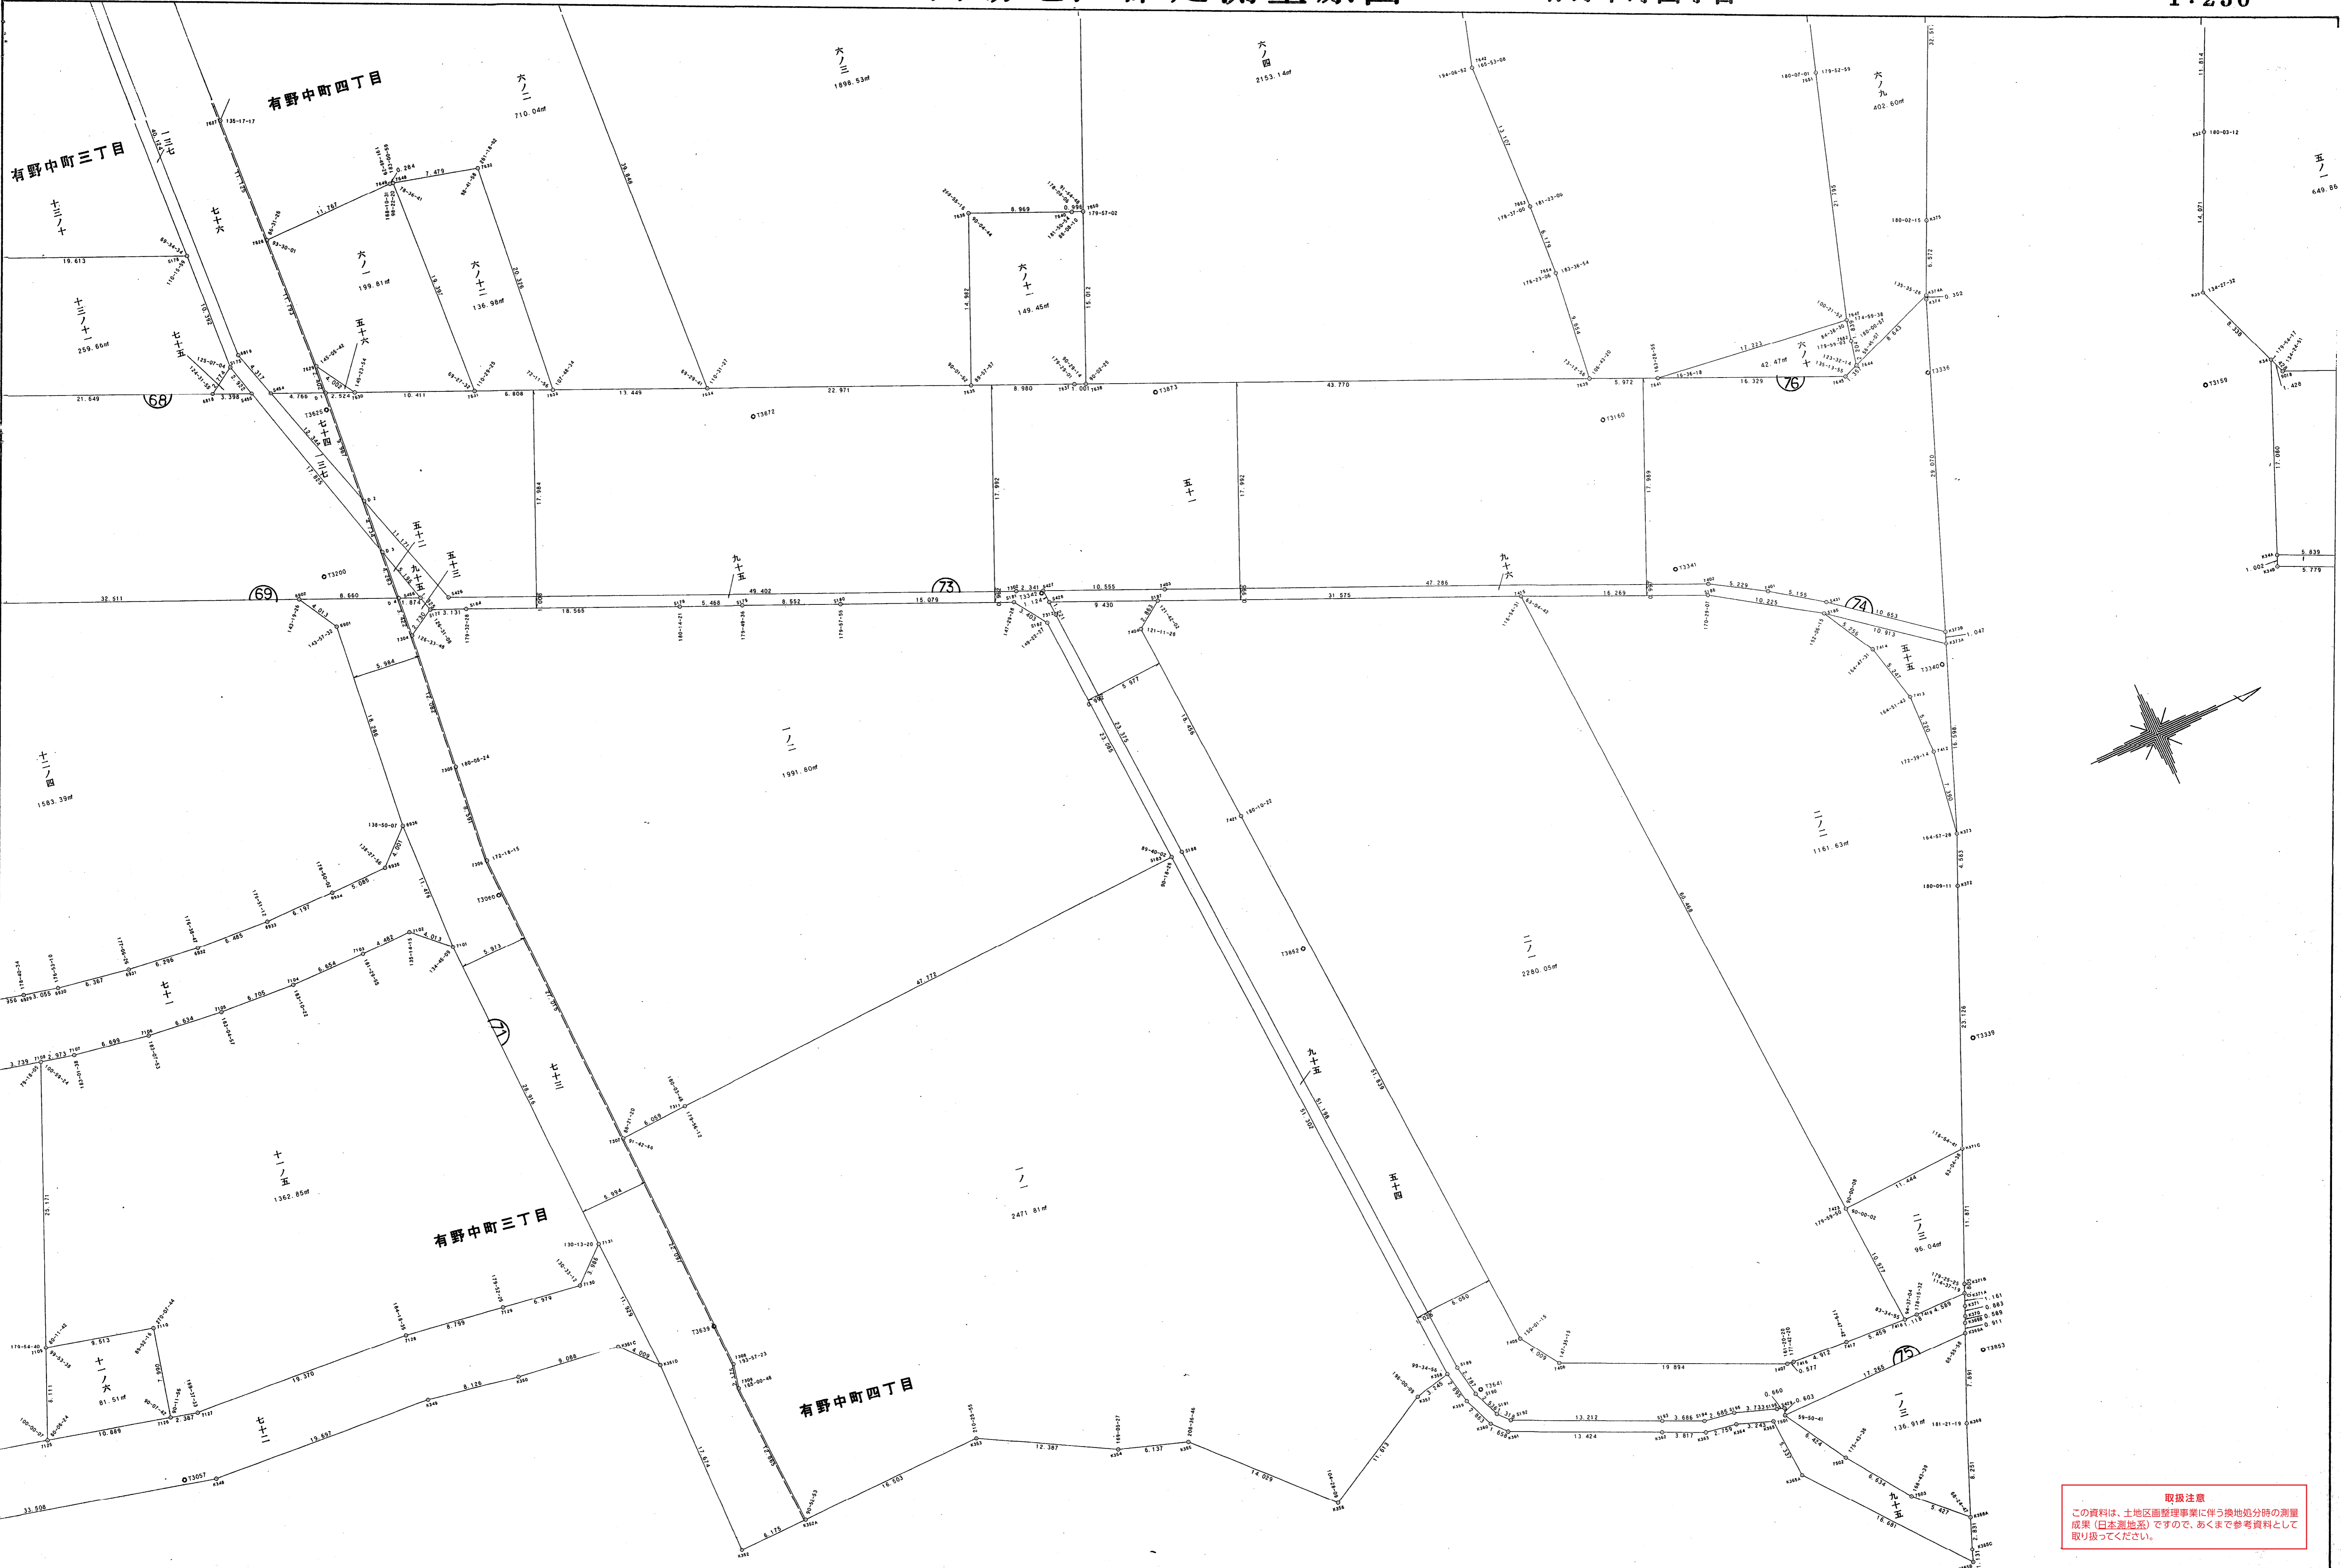

取扱注意
この資料は、土地管理事務に伴う換地処分時の測量
成果（日本測地系）です。あくまで参考資料として
取り扱ってください。