


取扱注意
この資料は、土地整理事業に伴う換地処分時の測量
成果(日本測地系)ですので、あくまで参考資料として
取り扱ってください。

葺合地区琴緒換地区 11C 街区 確定測量原図

地番区域 神戸市中央区旭通3丁目 番号 39 縮尺 1:250 平面直角座標系 第 V 作成年月 平成8年9月 日

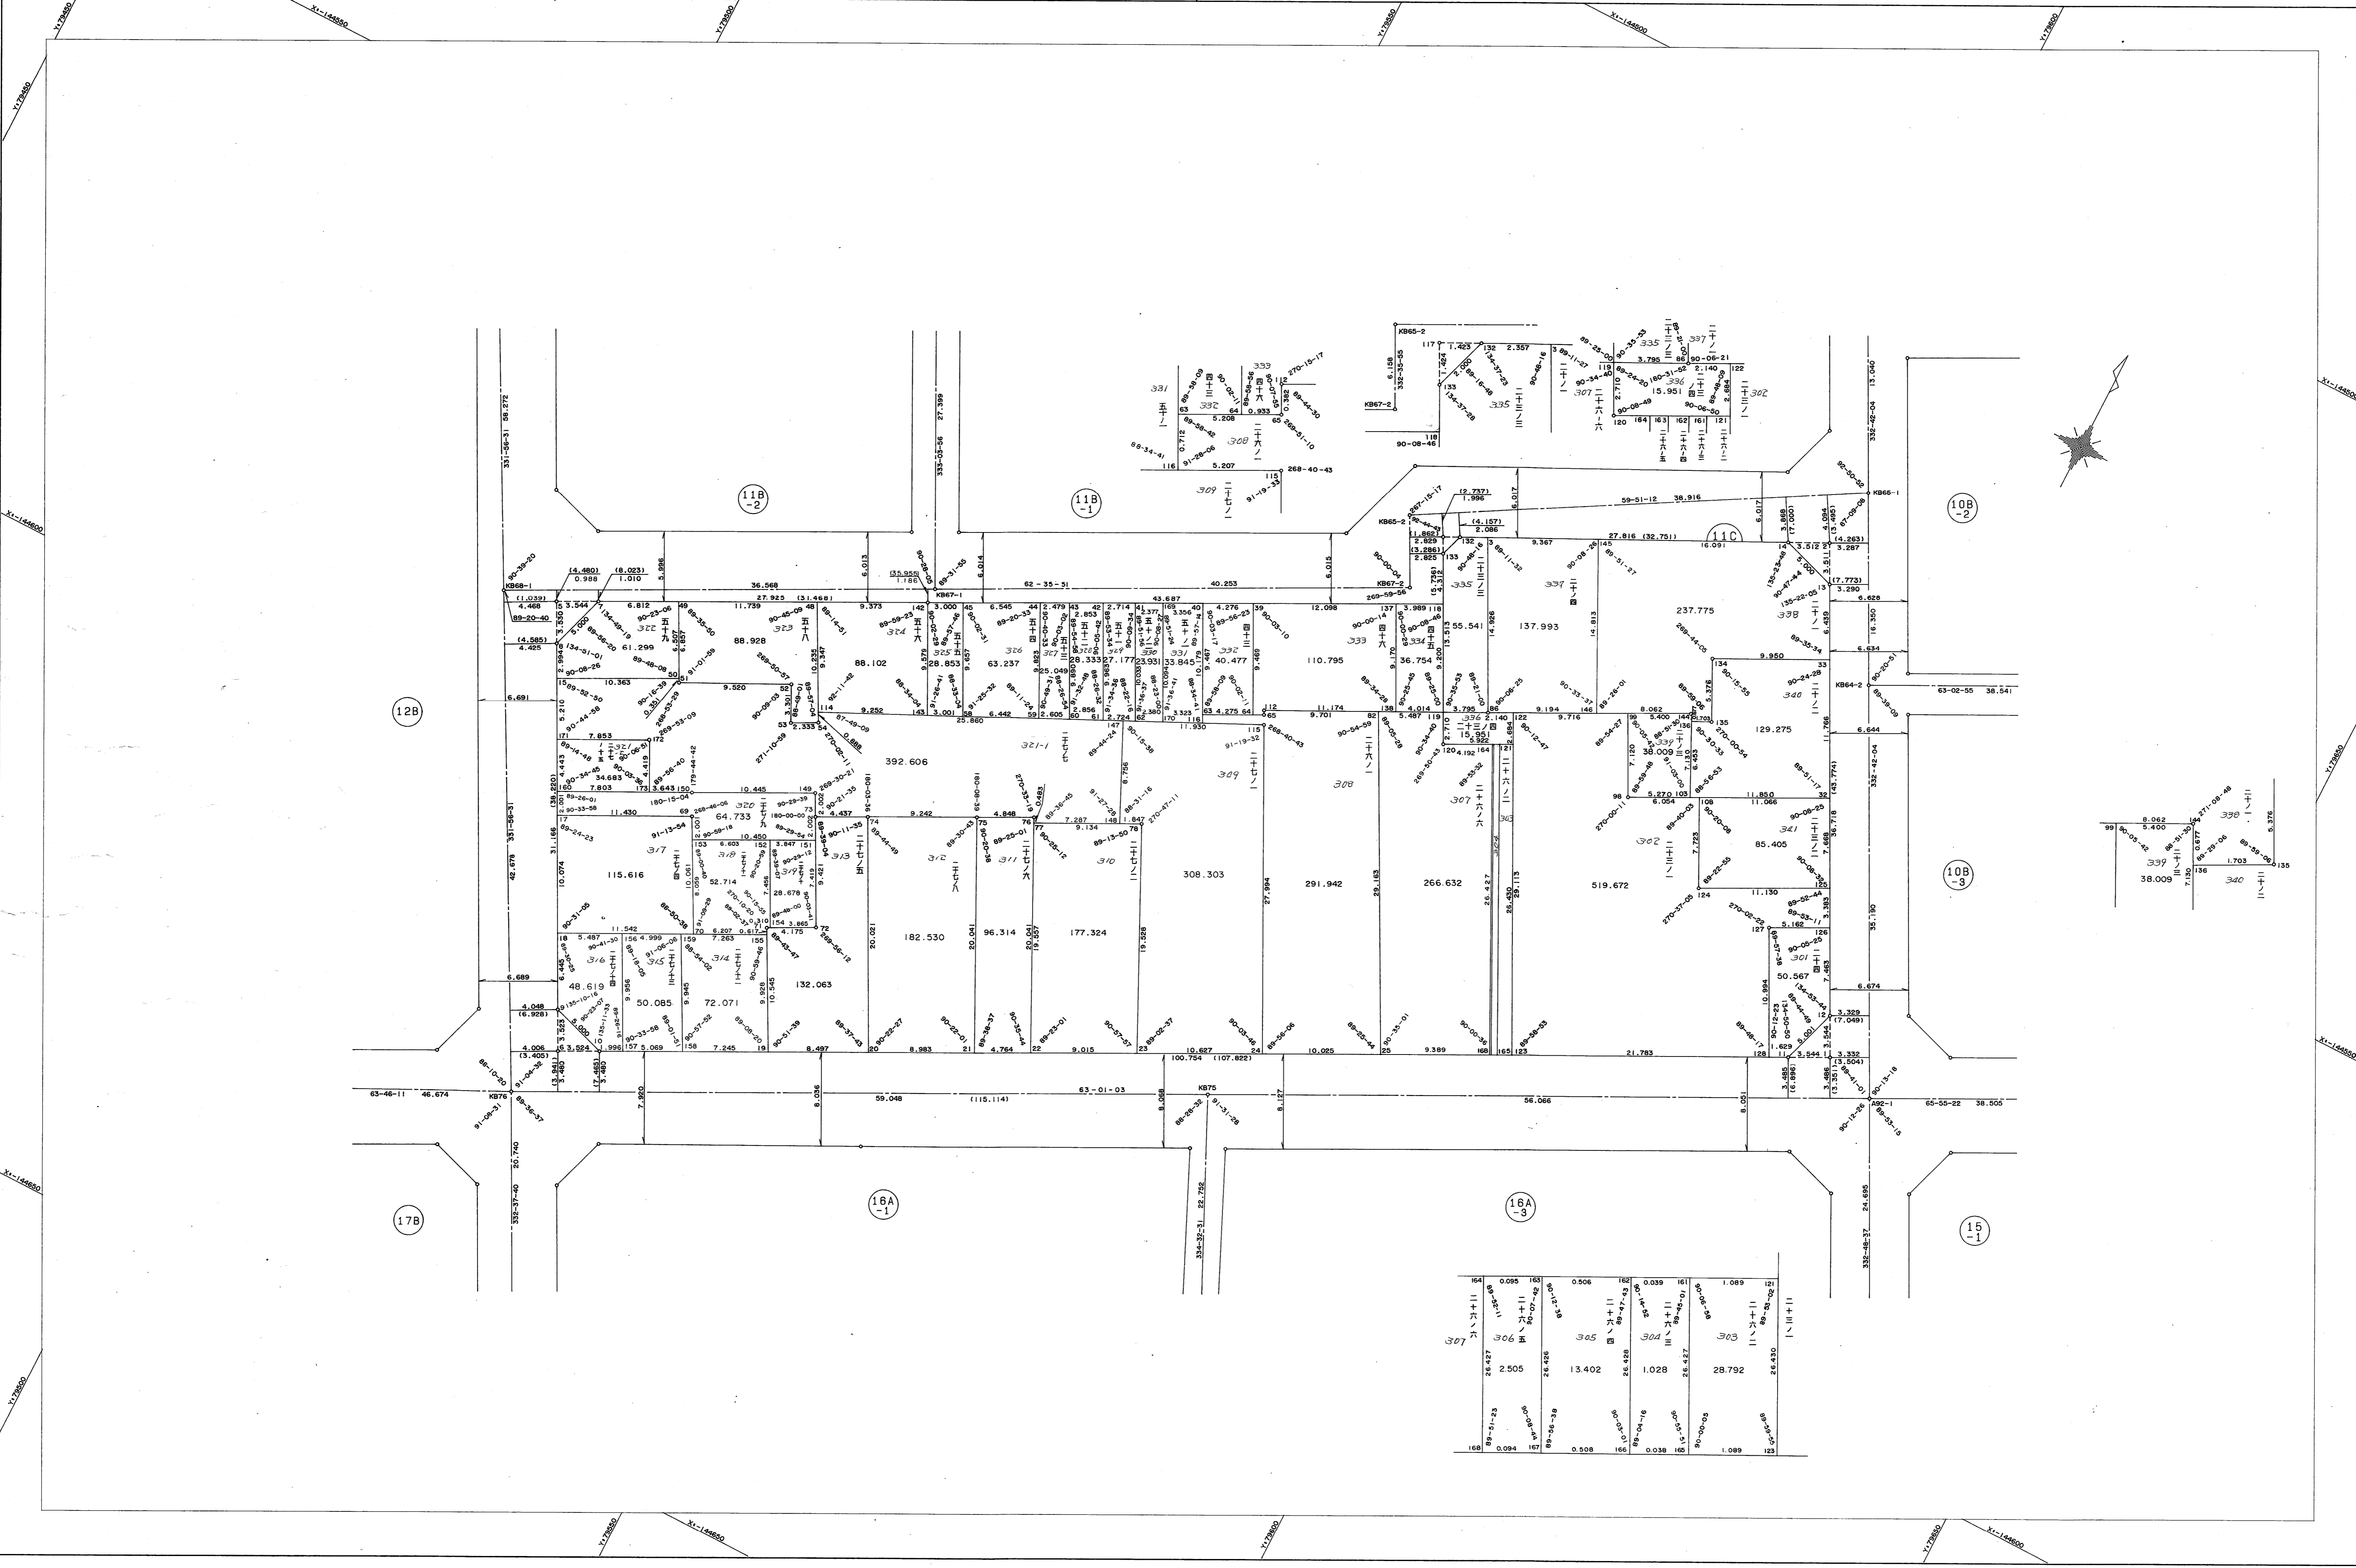

164	0.095	165	0.506	162	0.039	161	1.089	12

作業機関 昭和株式会社

計画機関 神戸市都市計画局