


兵庫地区須佐野換地区44街区確定測量原図

地番区域 神戸市兵庫区芦原通六丁目 番号 縮尺 1:250 平面直角座標系 第V 作成年月日 昭和60年2月5日

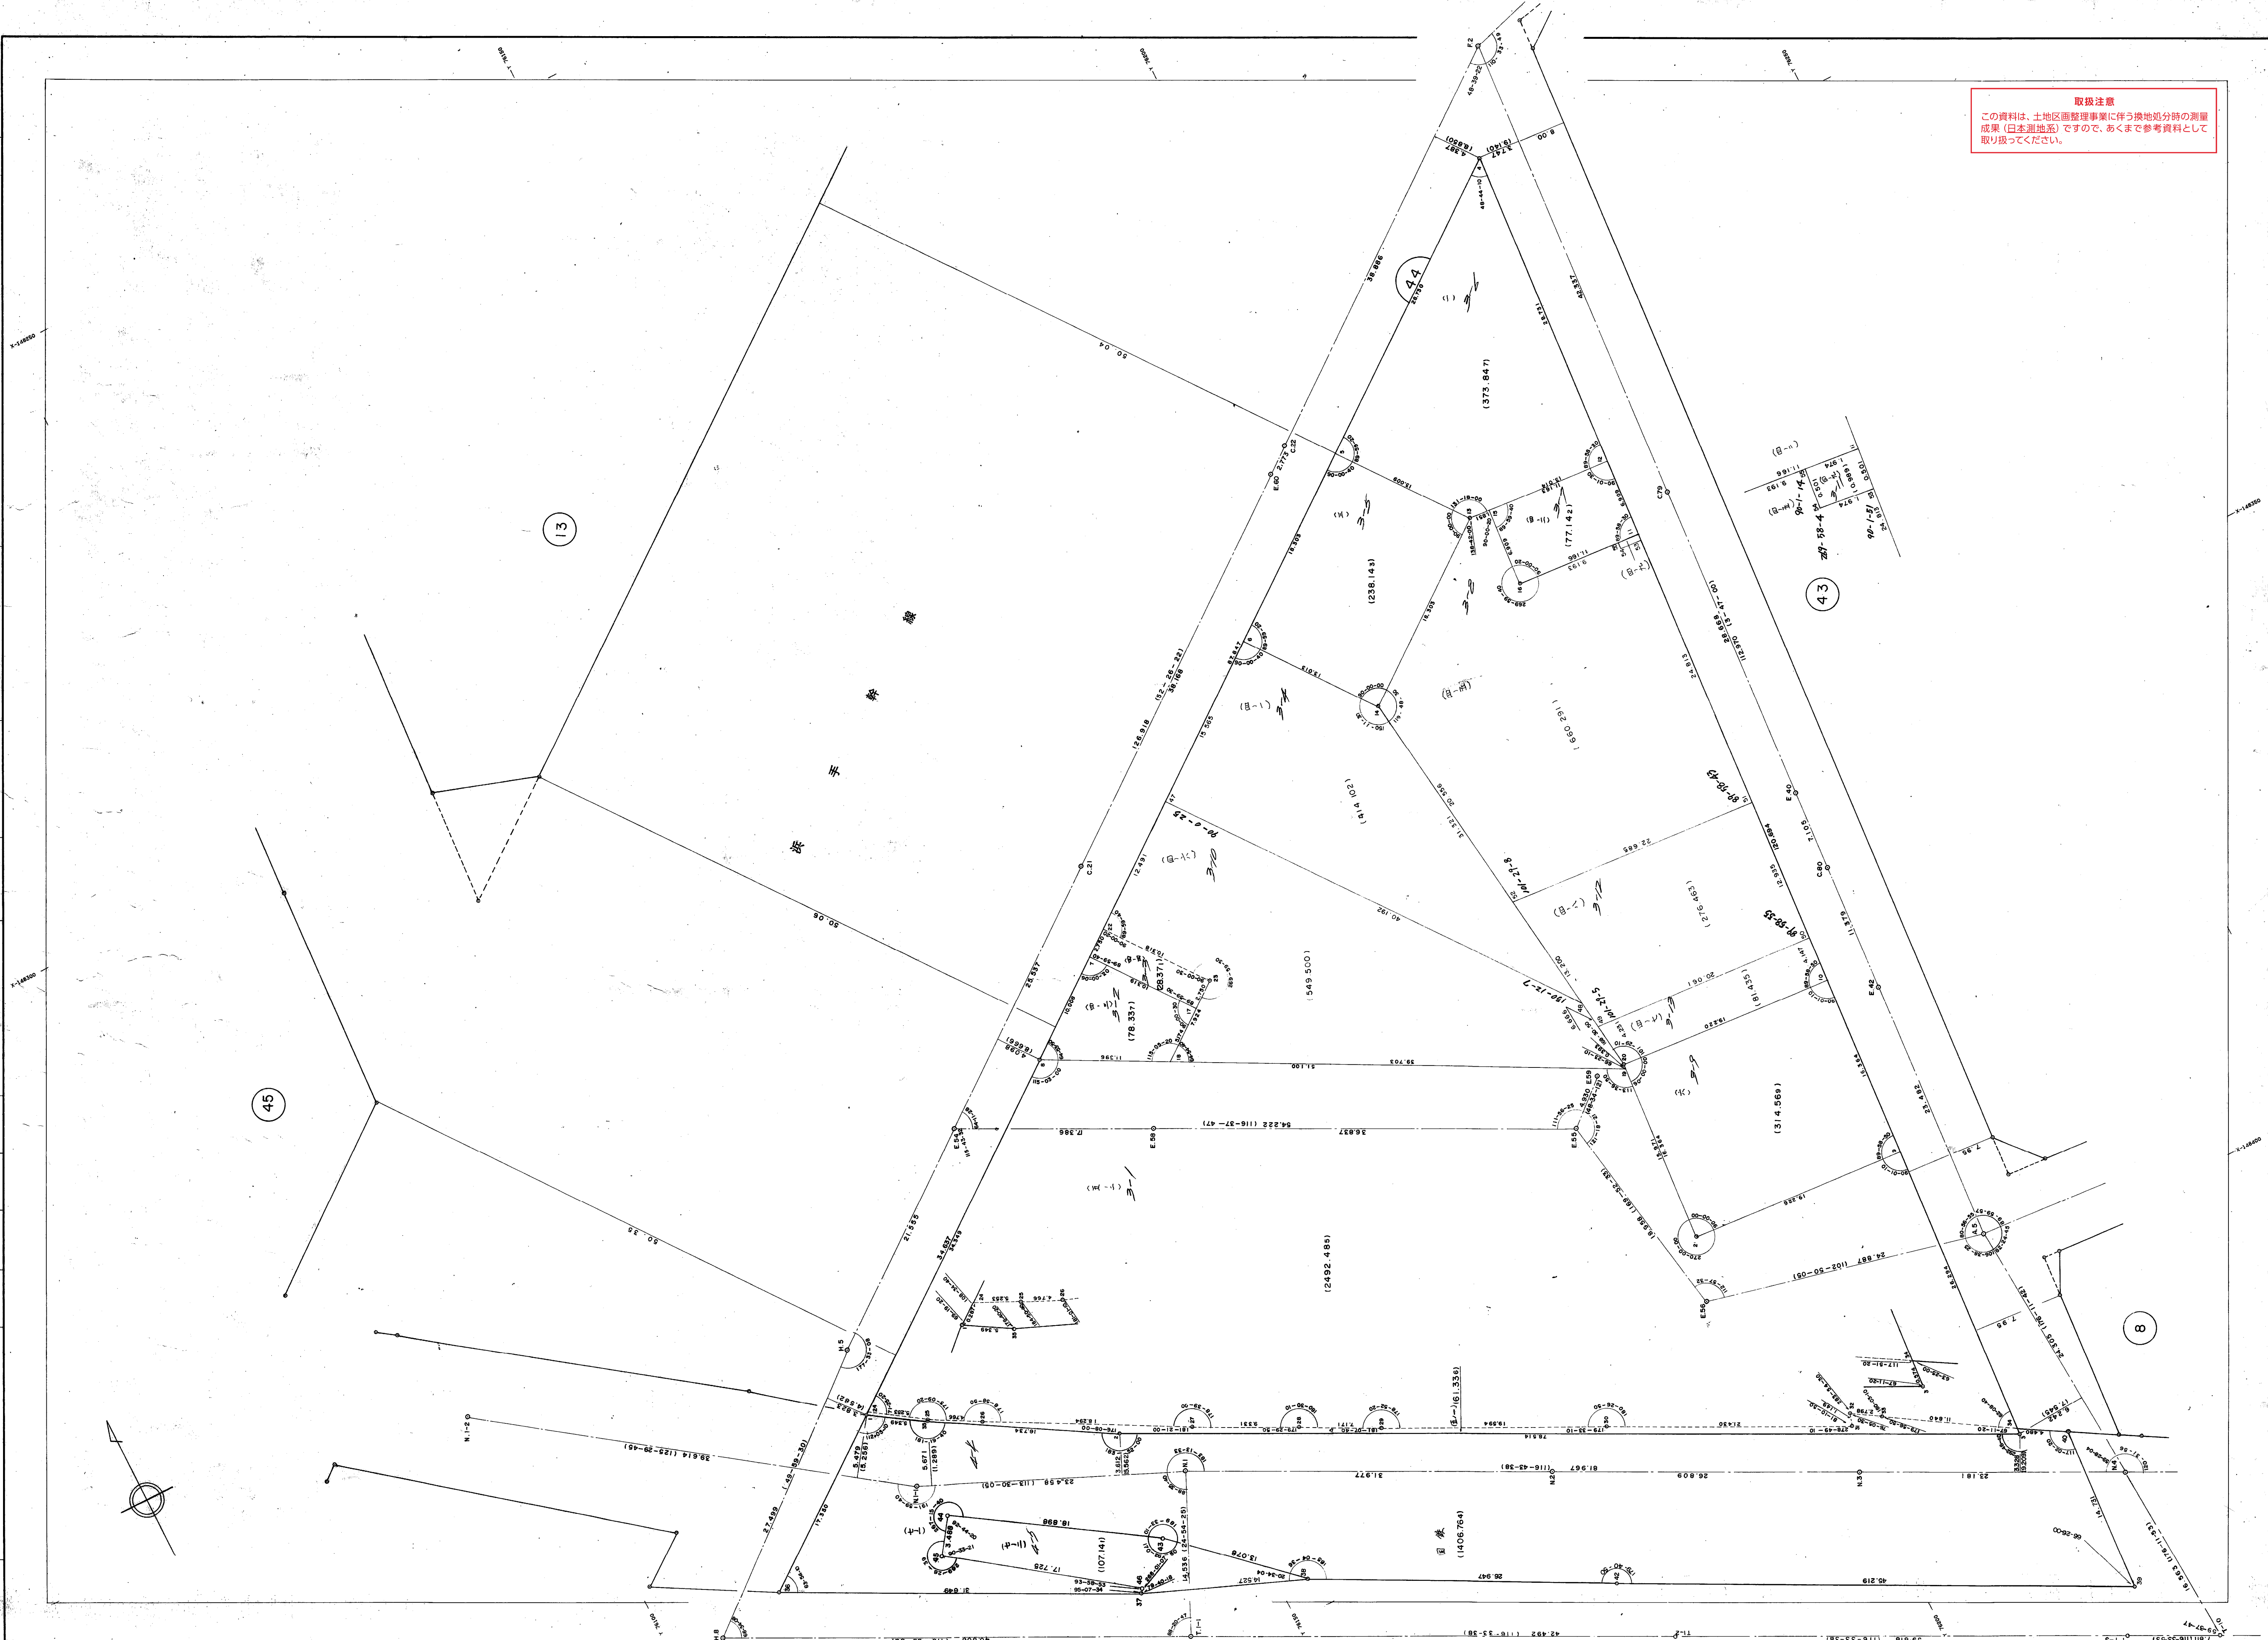

取扱注意
この資料は、土地区画整理事業に伴う換地処分時の測量
成果（日本測地系）ですので、あくまで参考資料として
取り扱ってください。