


六甲道駅西地区 11 街区 画地出来形測量原図

取扱注意
この資料は、土地区画整理事業に伴う換地処分時の測量成果（日本測地系）ですので、あくまで参考資料として取り扱ってください。

地番区域	神戸市灘区琵琶町2丁目	番号	縮尺	1:250	平面直角座標系	第 V	作成年月日	平成	年	月	日
------	-------------	----	----	-------	---------	-----	-------	----	---	---	---

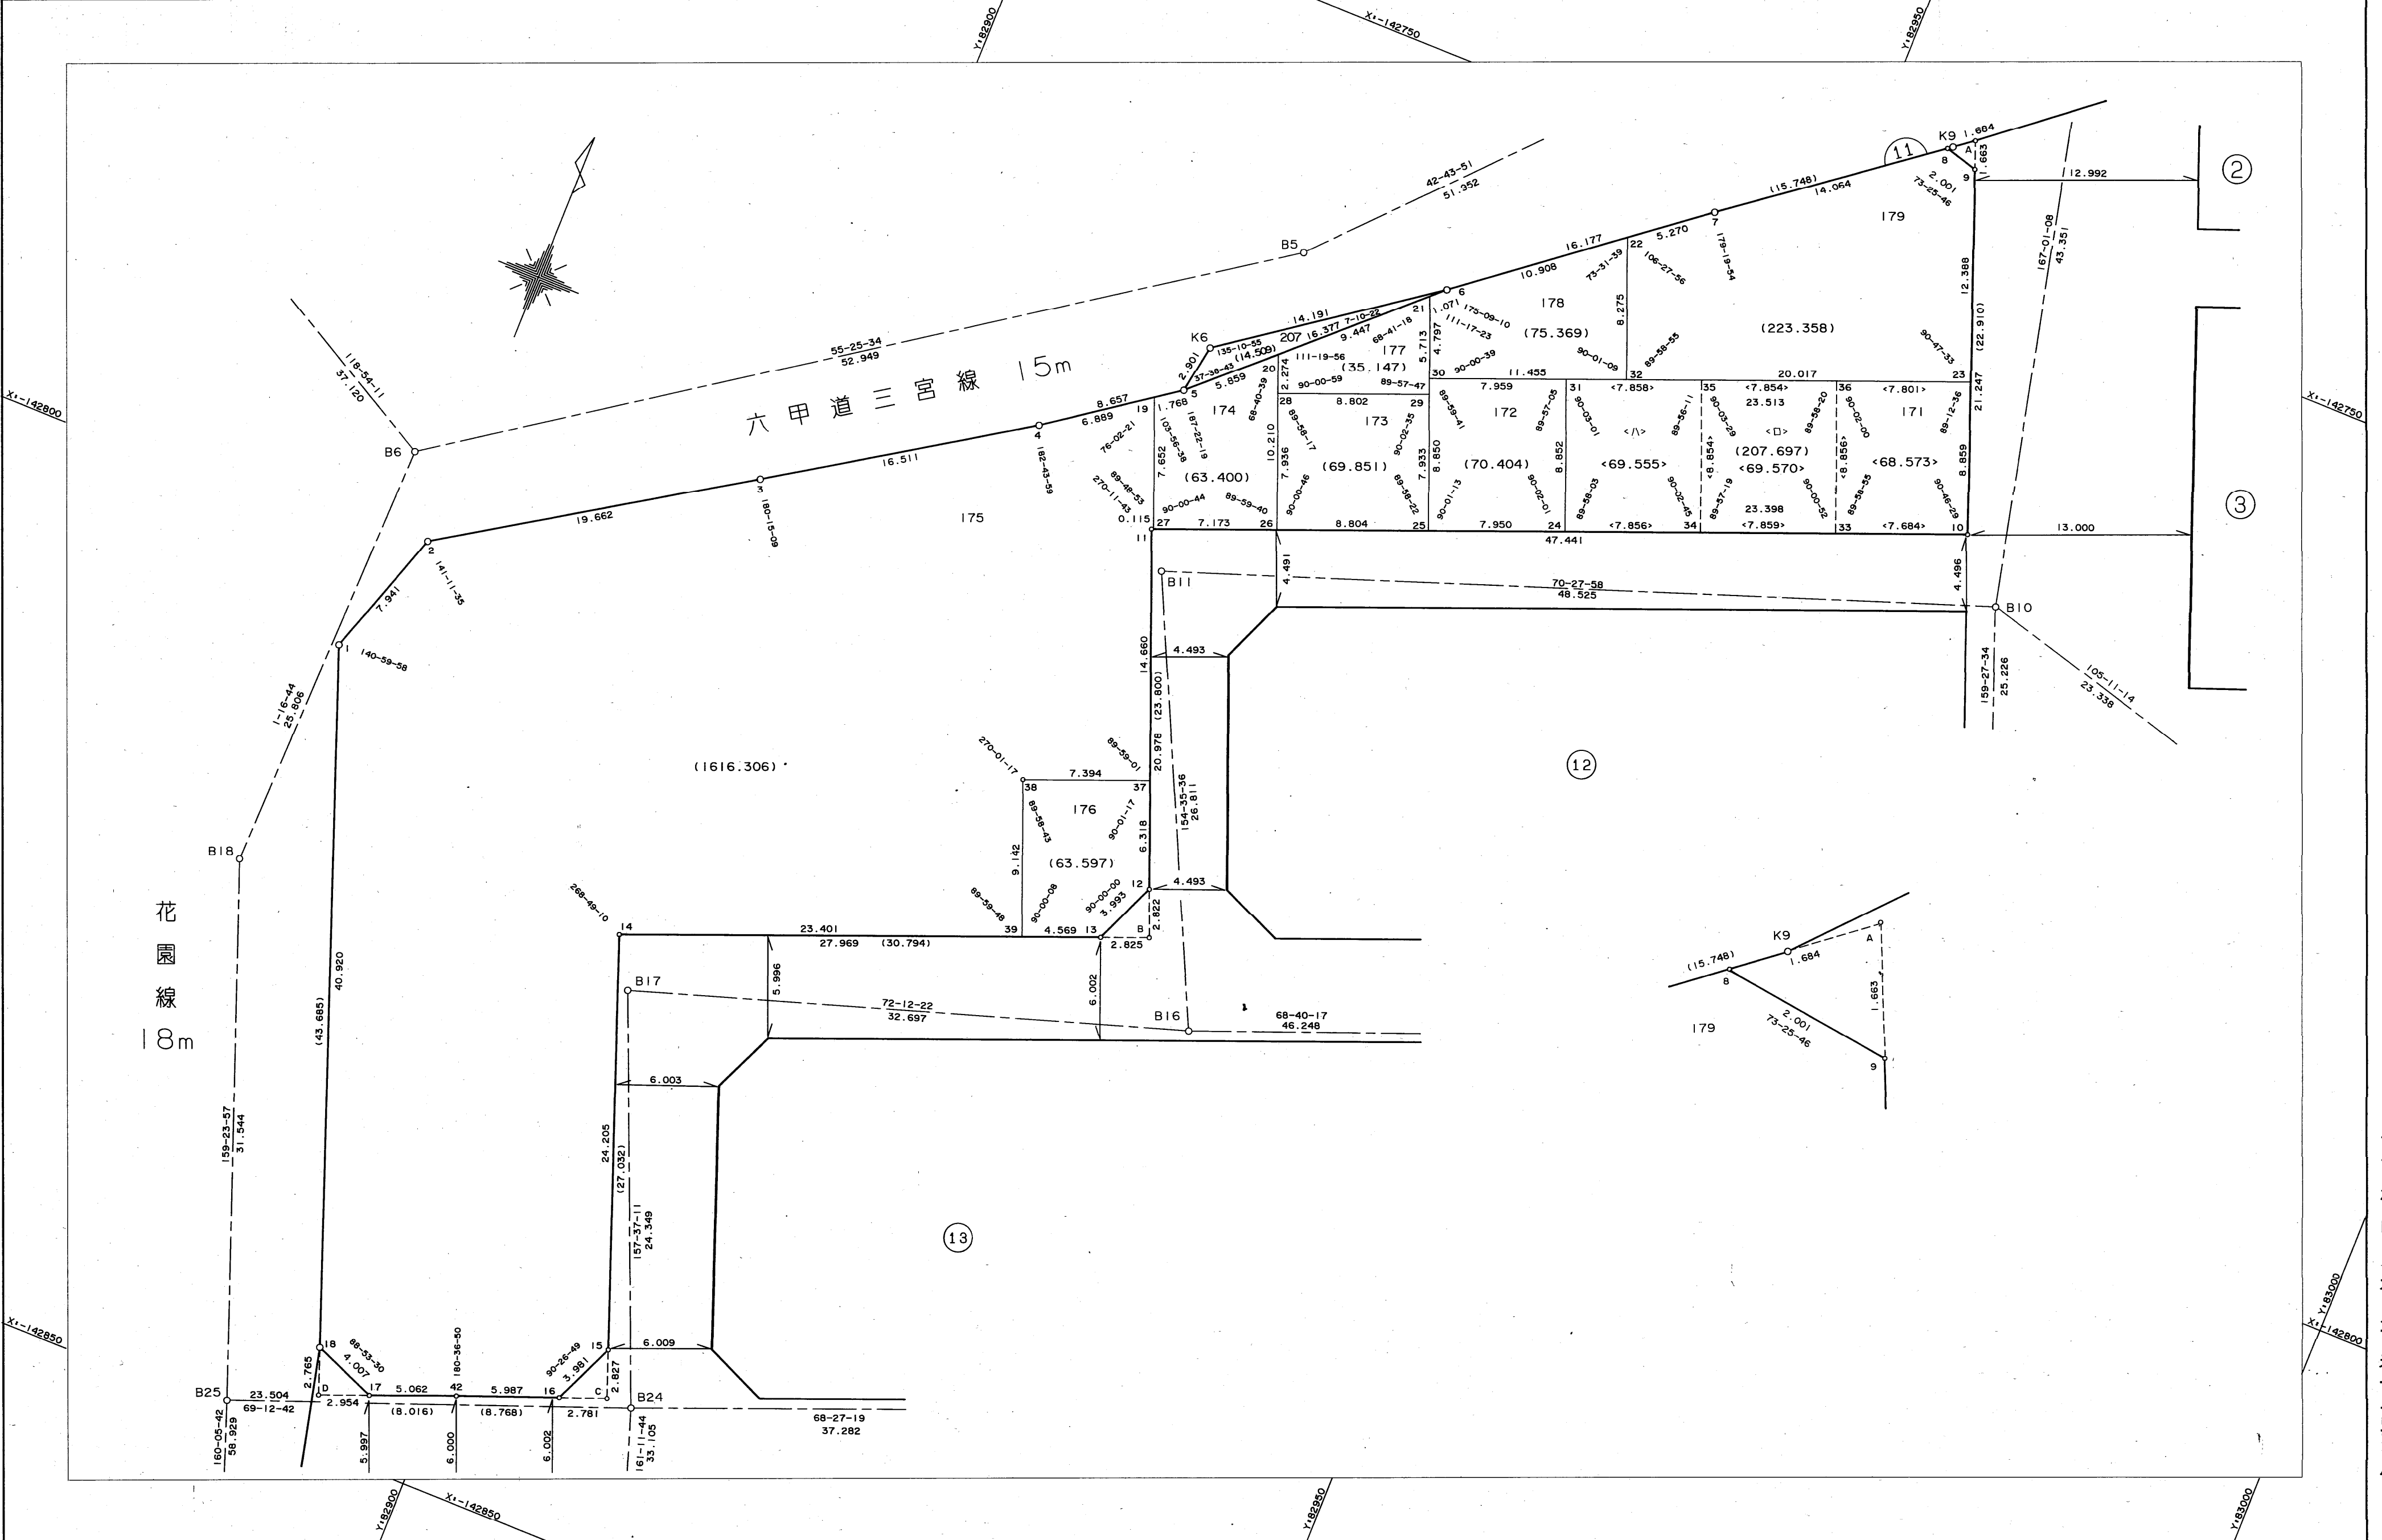

作成機関 昭和株式会社

計画機関 神戸市都市計画局