


# 六甲道駅西地区 14 街区 画地出来形測量原図

**取扱注意**  
この資料は、土地区画整理事業に伴う換地処分時の測量成果（日本測地系）ですので、あくまで参考資料として取り扱ってください。

地番区域 神戸市灘区琵琶町2丁目 番号 縮尺 1:250 平面直角座標系 第 V 作成年月日 平成 年 月 日

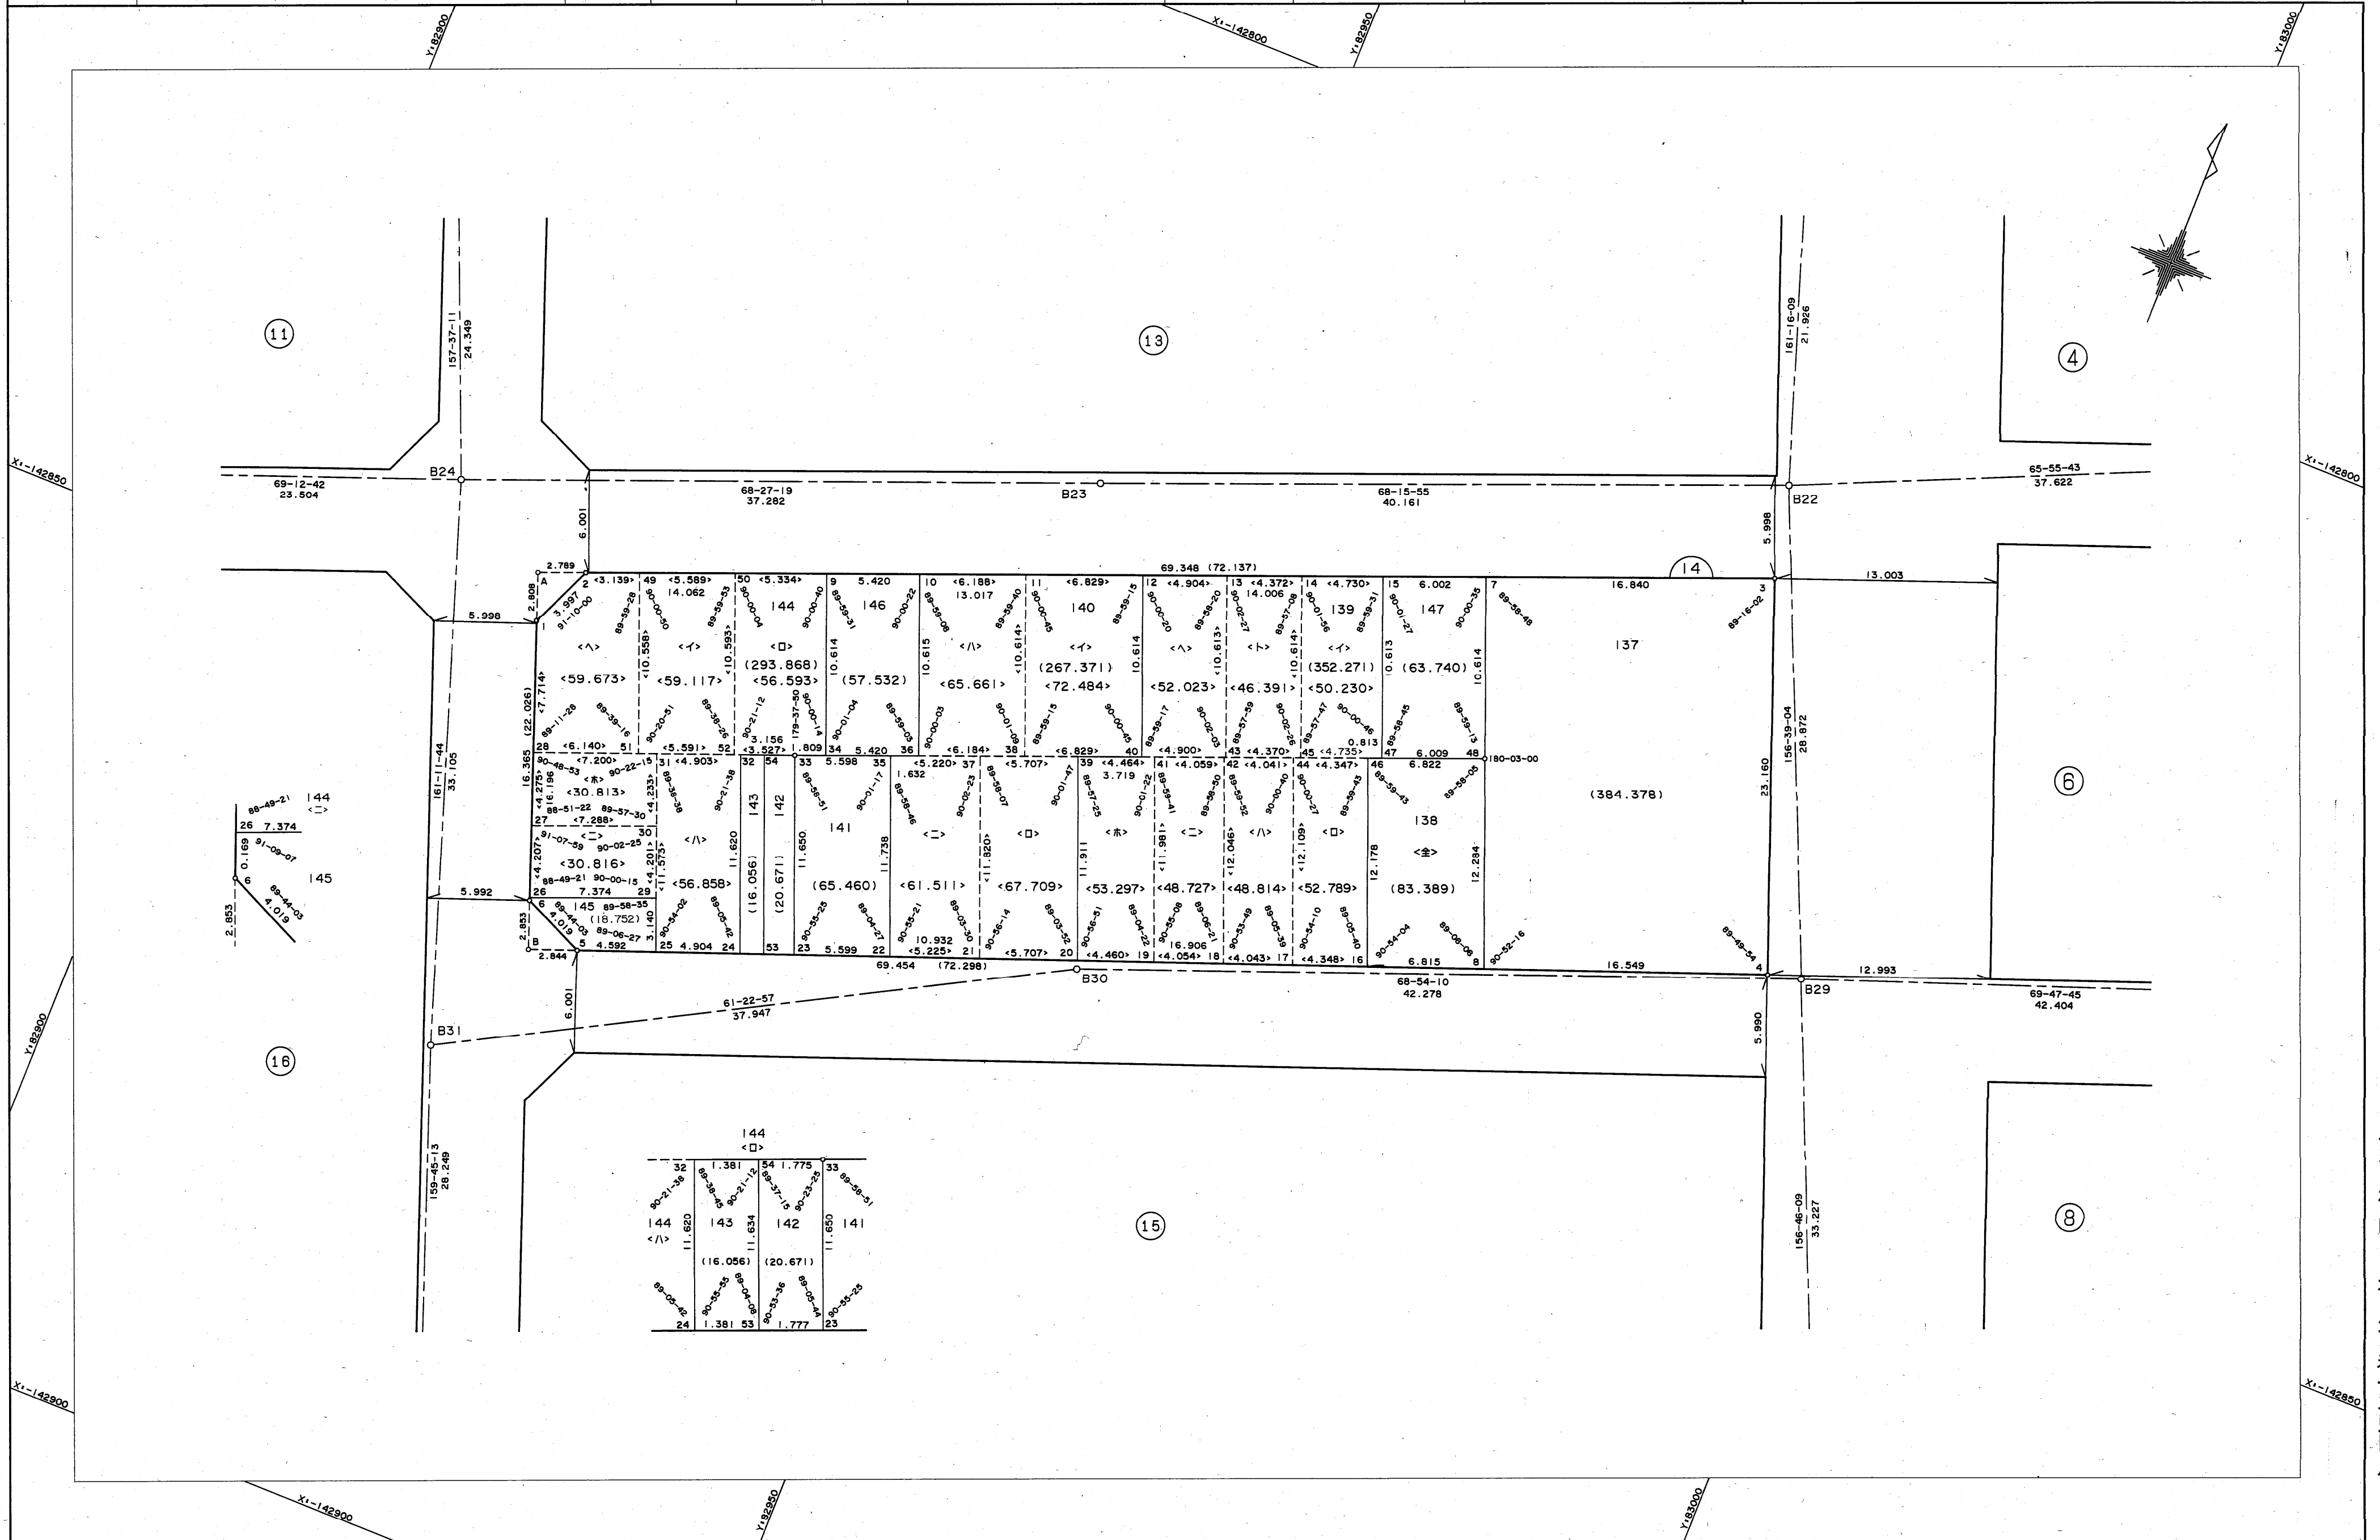

作成機関 昭和株式会社

計画機関 神戸市都市計画局