


兵庫地区兵庫駅前1換地区25街区 確定測量原図

取扱注意
この資料は、土地区画整理事業に伴う換地処分時の測量
成果（日本測地系）ですので、あくまで参考資料として
取り扱ってください。

地番区域	神戸市兵庫区	番号		縮尺	1:250	平面直角座標系	第Ⅶ	作成年月日	平成元年 2月 日
------	--------	----	--	----	-------	---------	----	-------	-----------

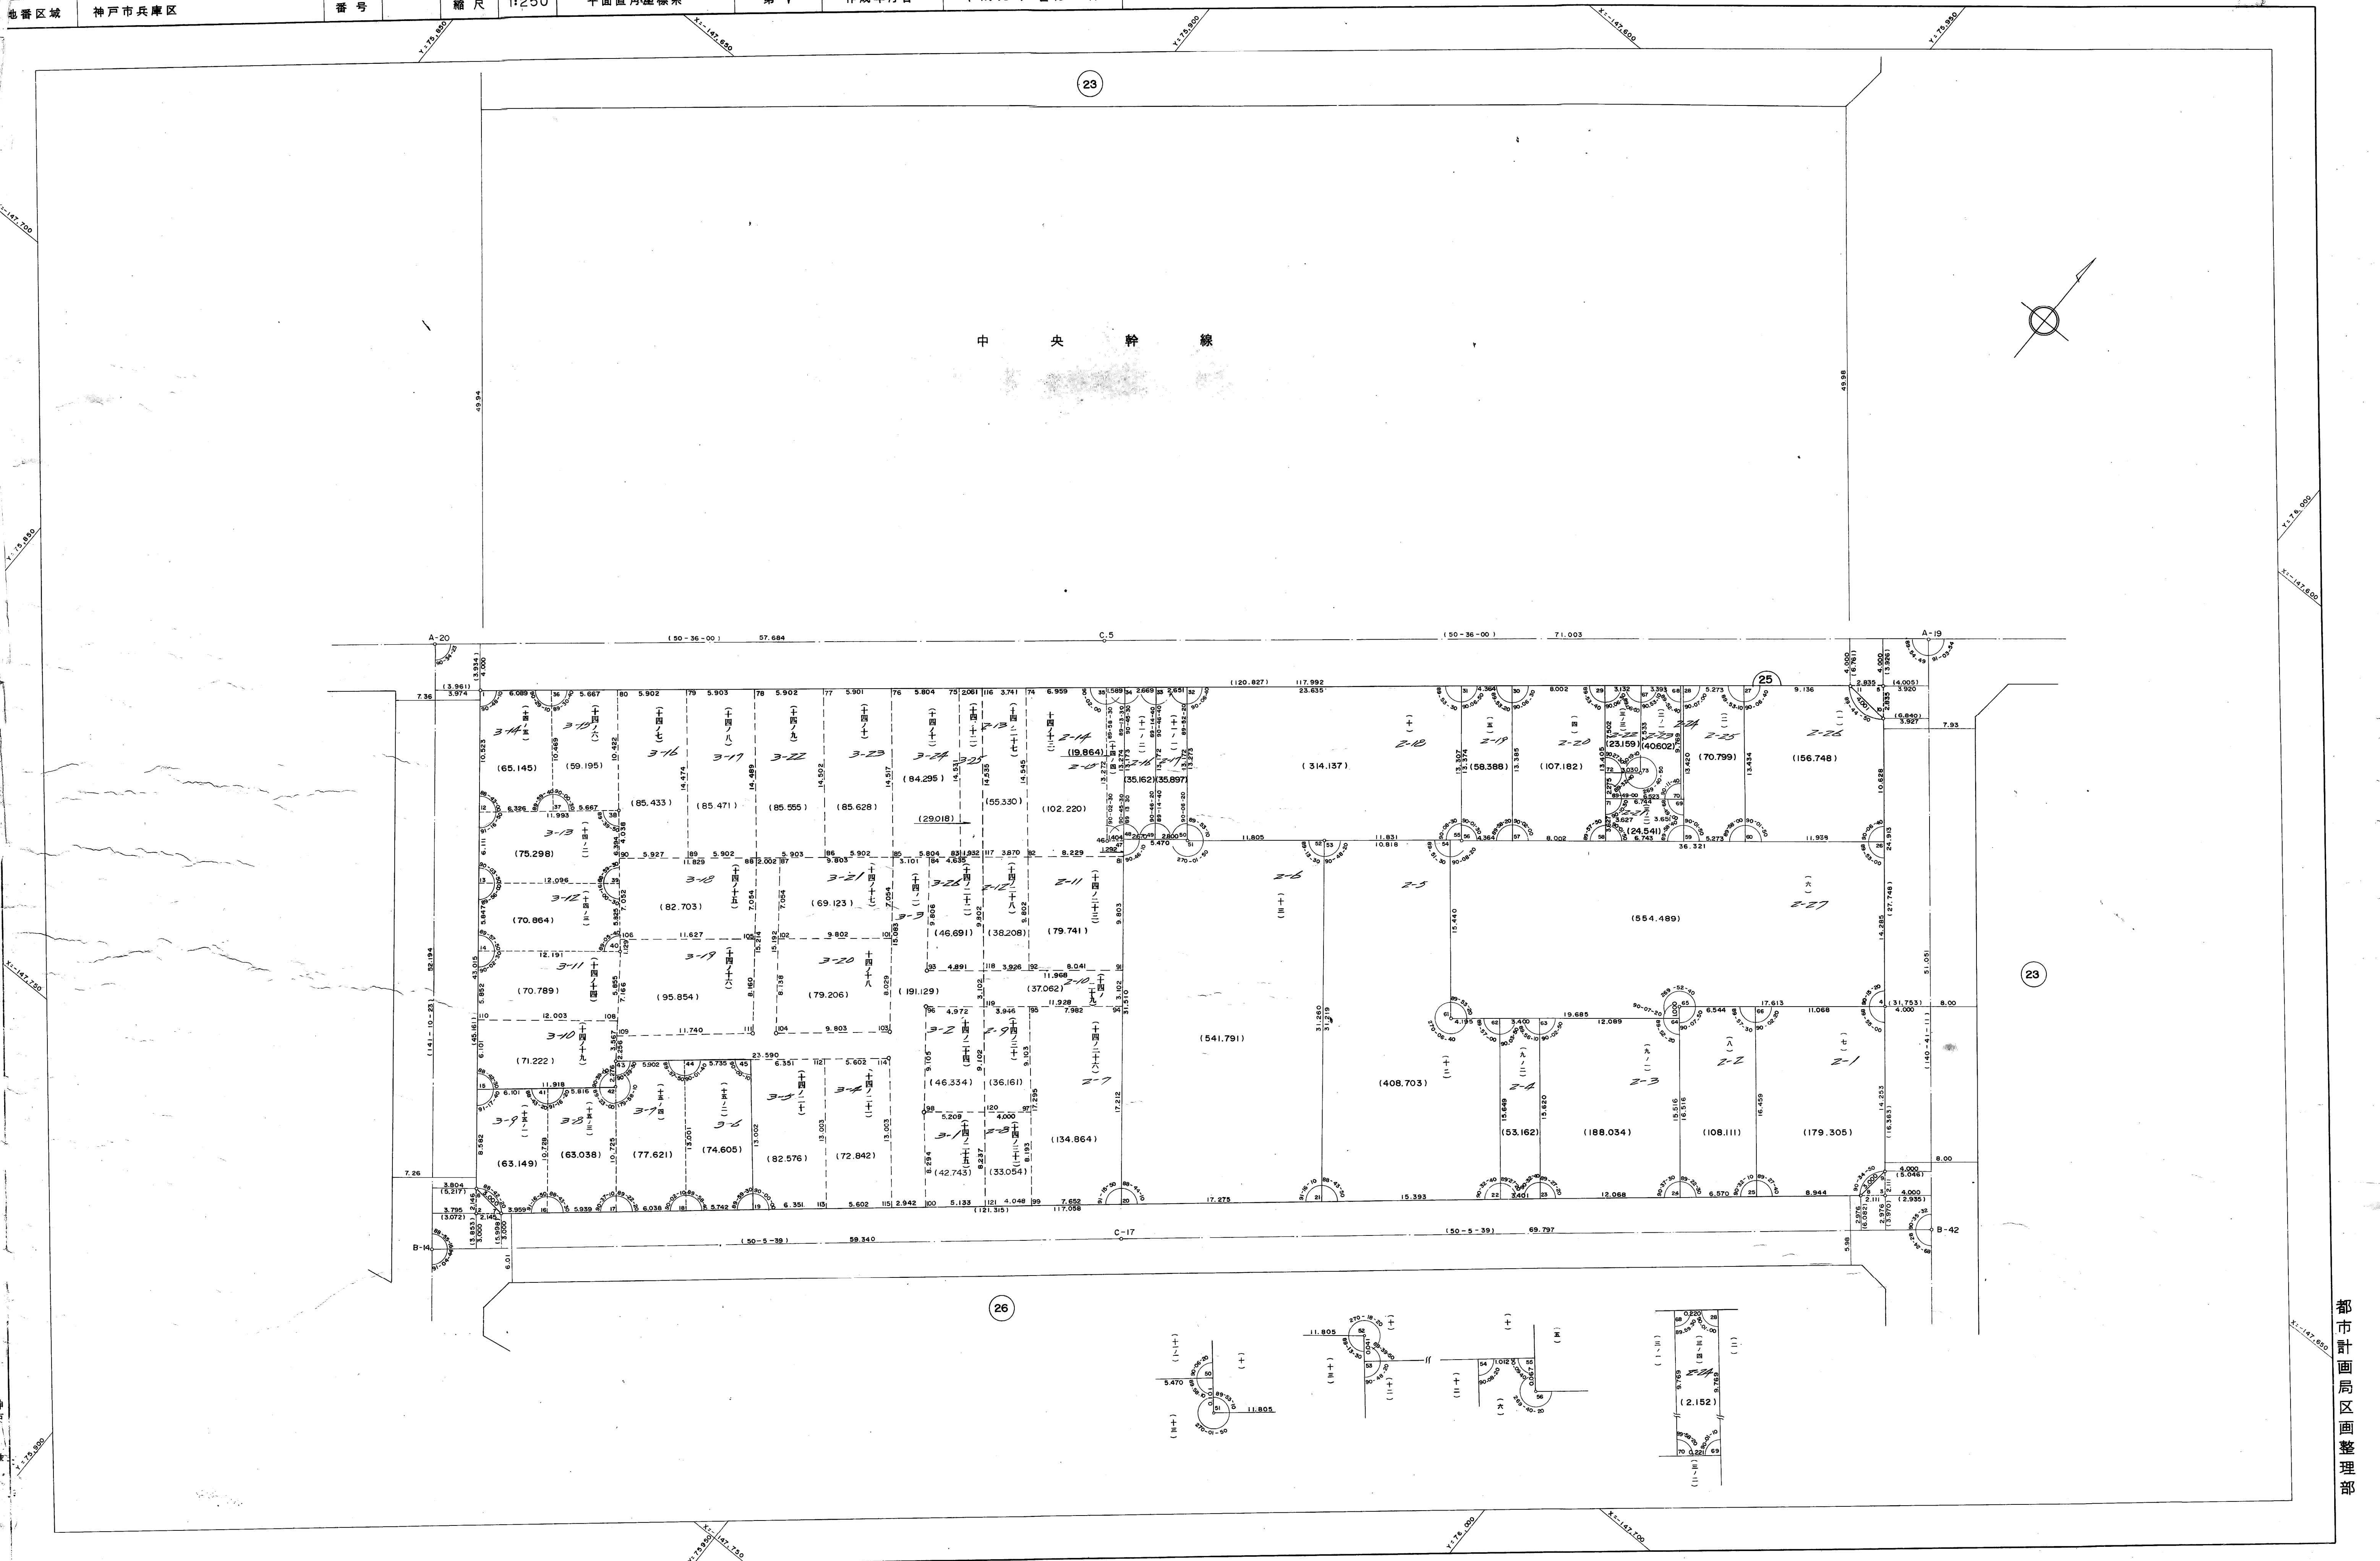

都市計画局区画整理部