


地番区域	神戸市兵庫区永沢町	番号		縮尺	1:250	平面直角座標系の名称又は記号	第Ⅴ	作成年月日	昭和60年12月3日
------	-----------	----	--	----	-------	----------------	----	-------	------------

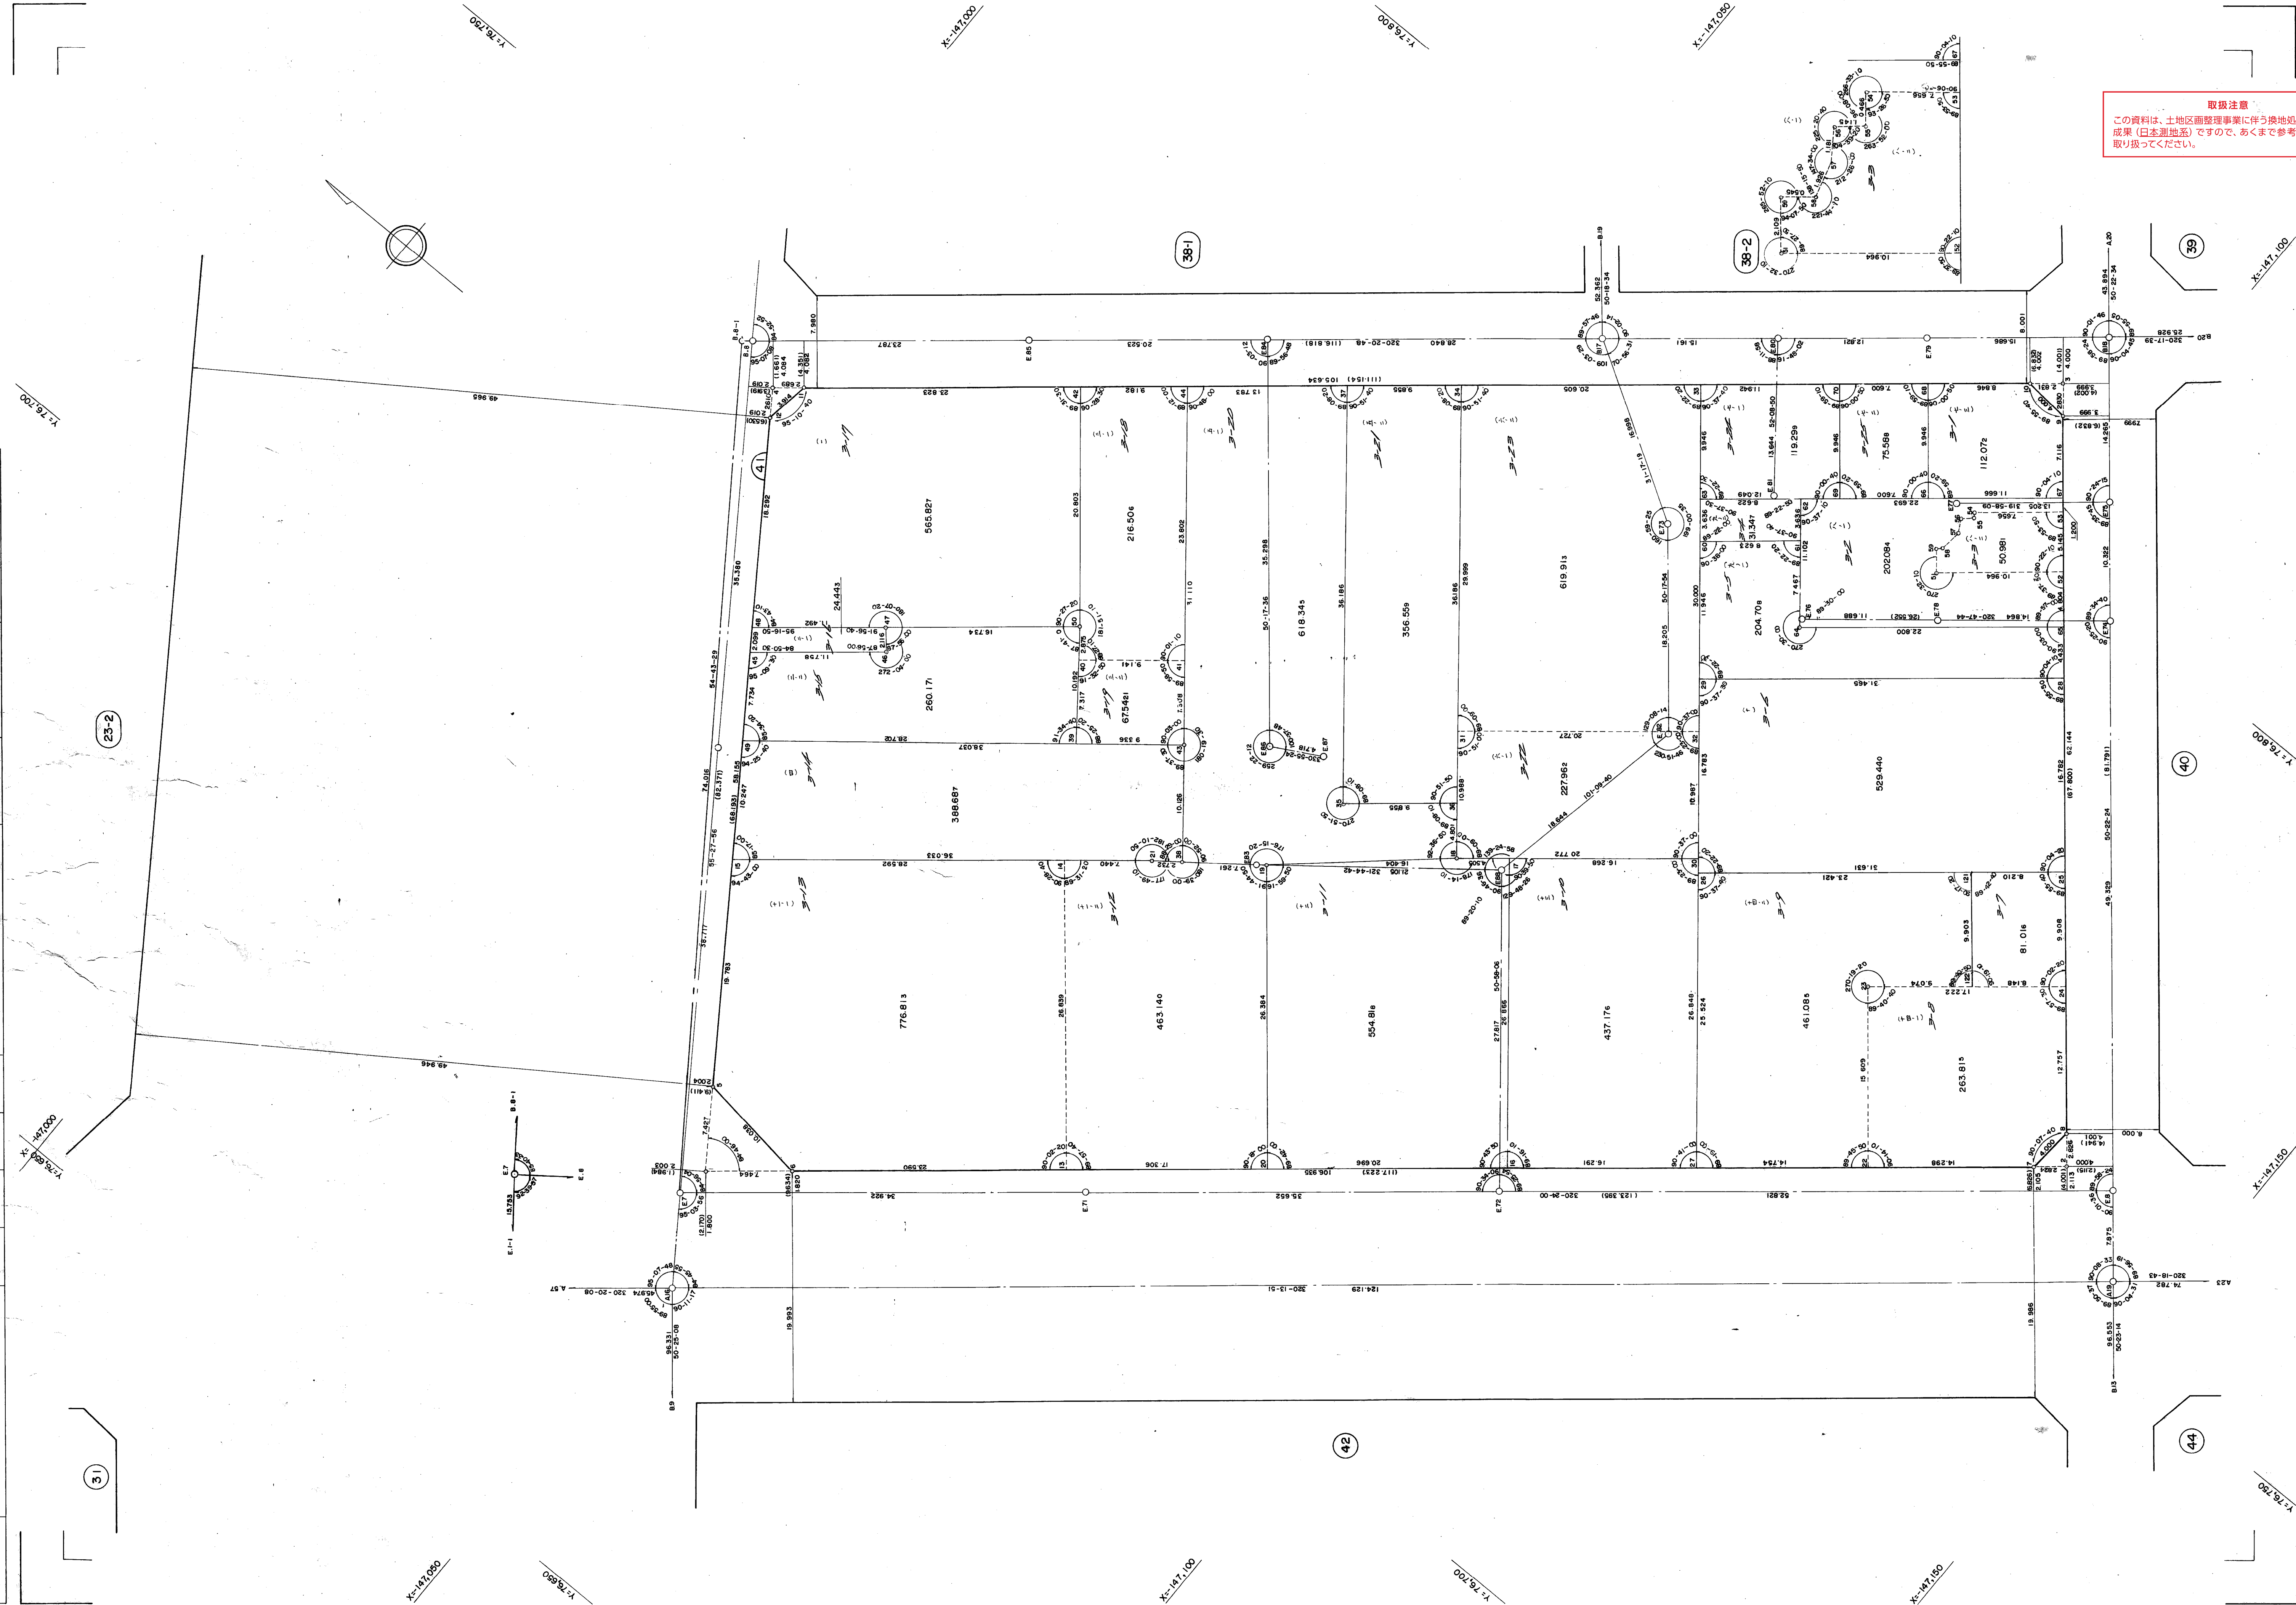

取扱注意
この資料は、土地区画整理事業に伴う換地処分時の測量成果（日本測地系）ですので、あくまで参考資料として取り扱ってください。