


取扱注意

この資料は、土地区画整理事業に伴う換地処分時の測量成果（日本測地系）ですので、あくまで参考資料として取り扱ってください。

# 須磨地区板宿換地区 28 街区

# 確定測量原図

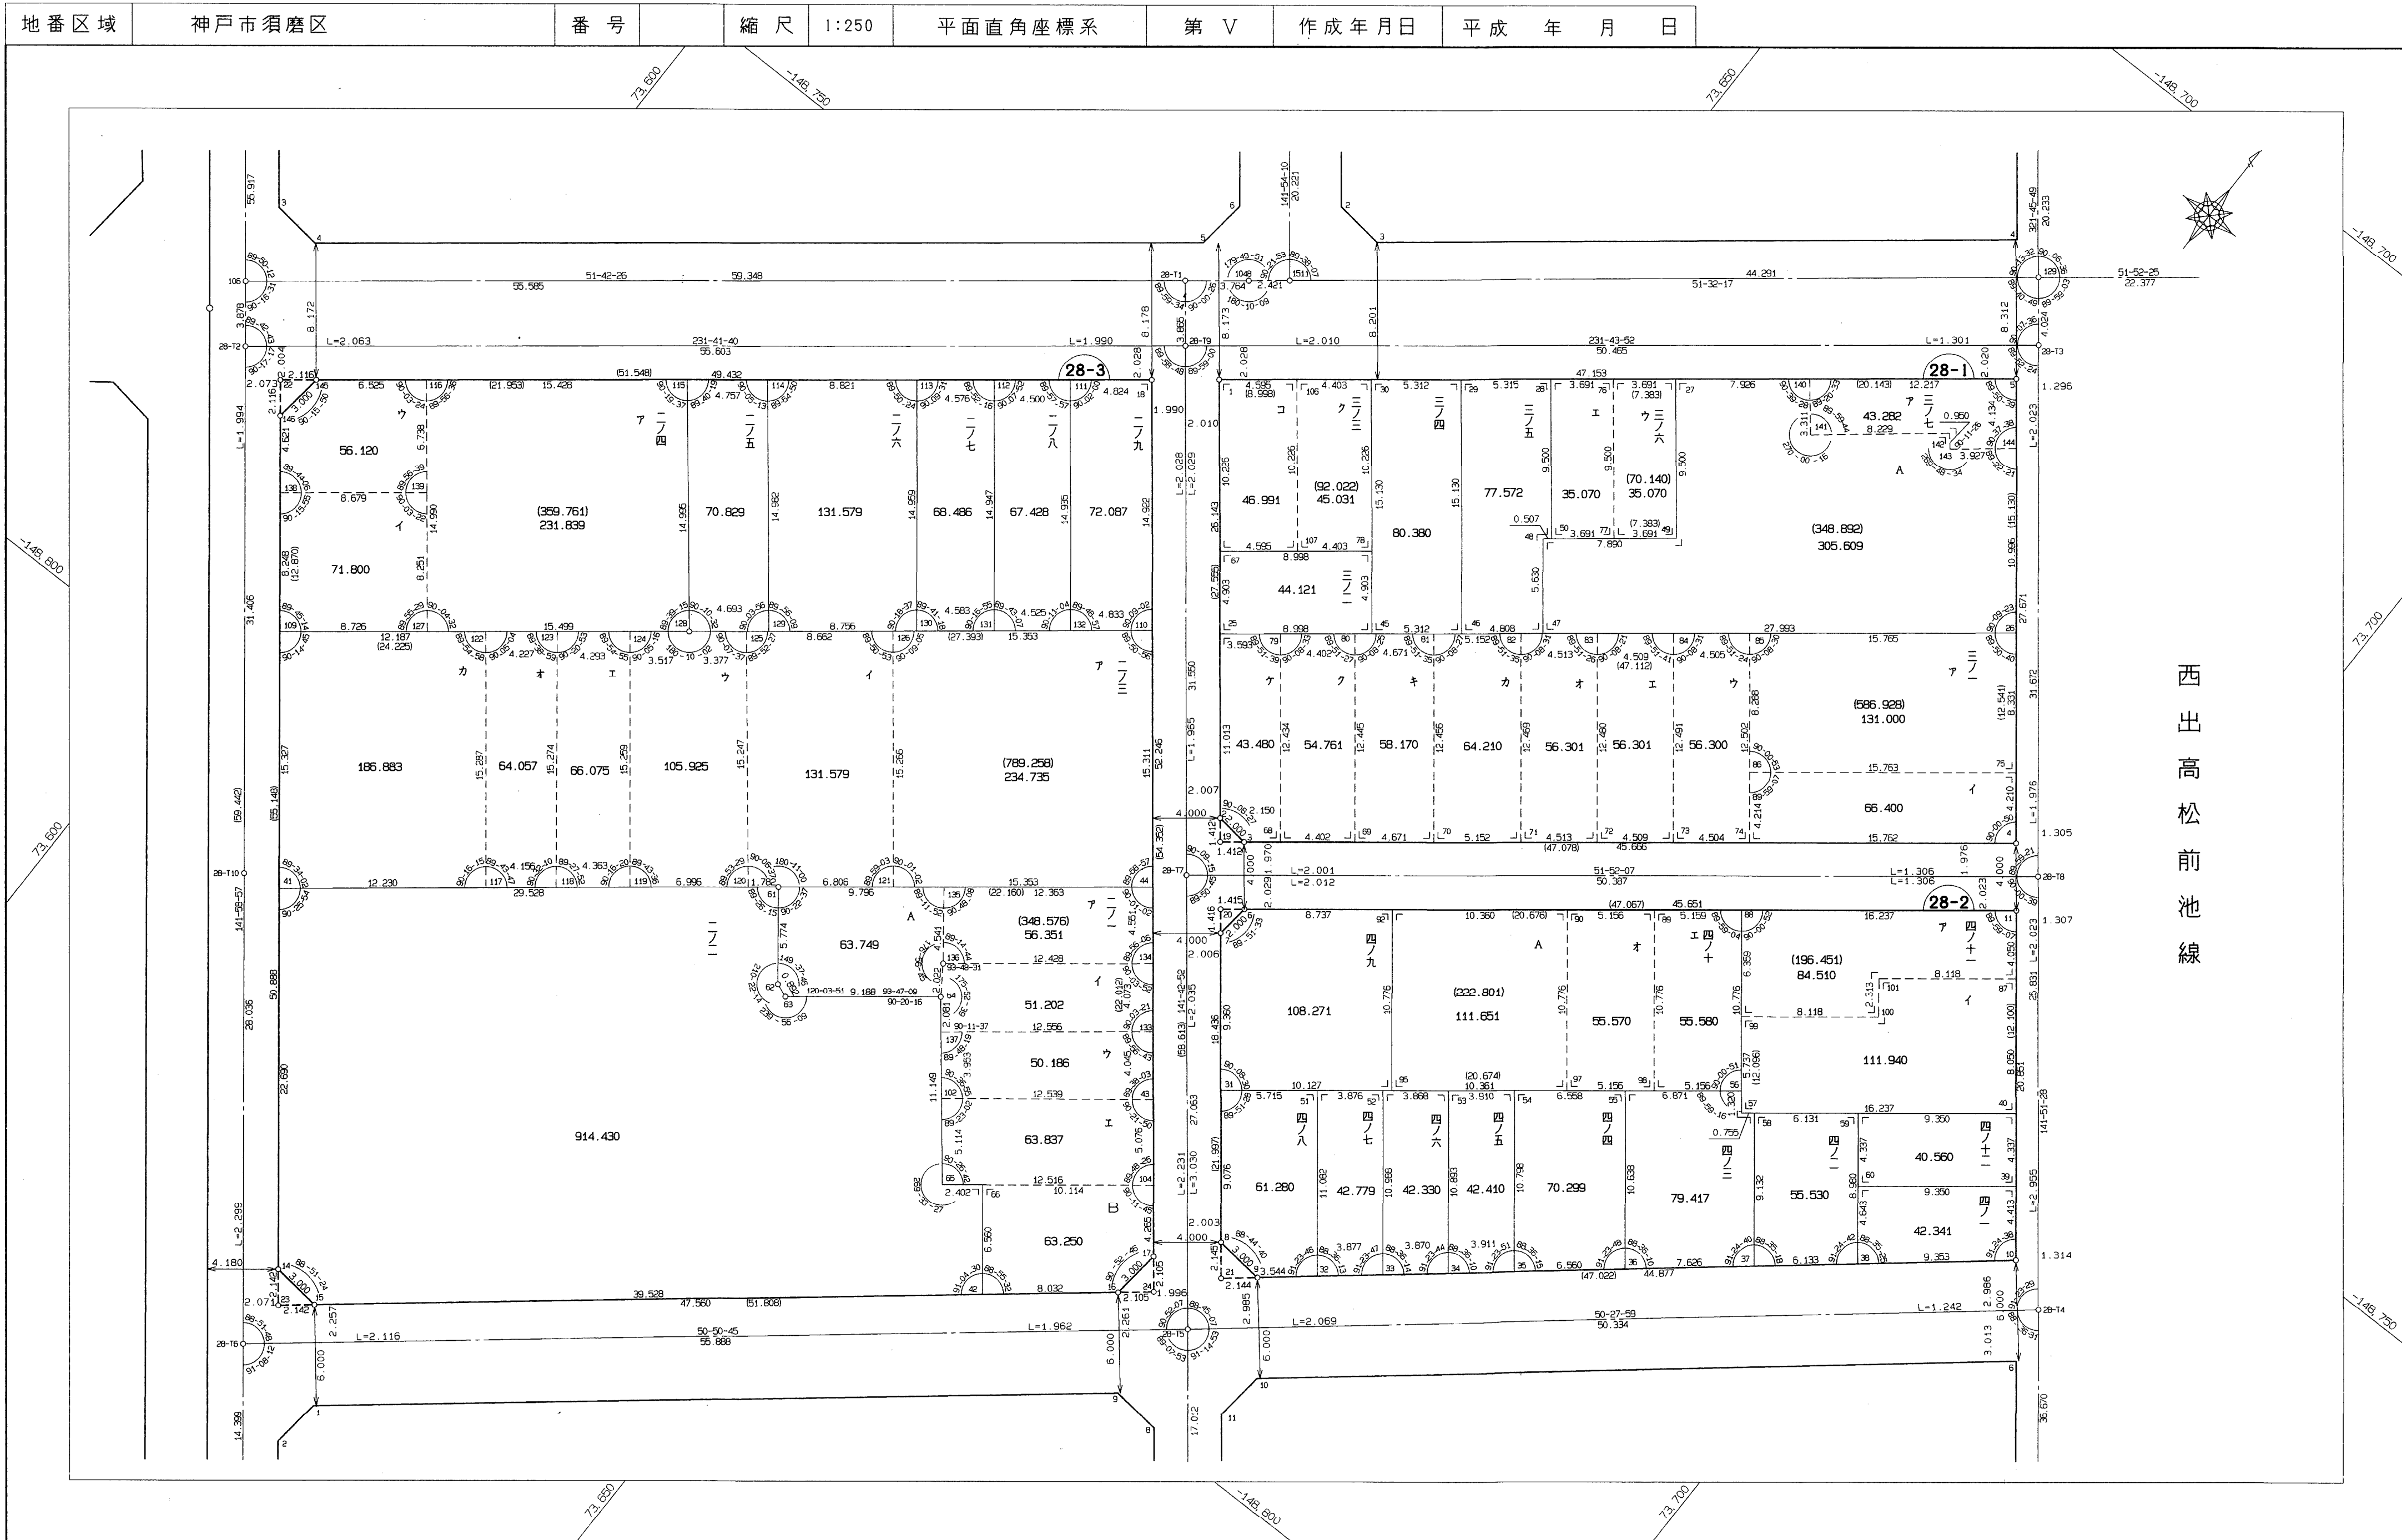

西出高松前池線