


葺合地区宮本換地区 10A 街区 確定測量原図

取扱注意
この資料は、土地整理事業に伴う換地処分時の測量成果（日本測地系）ですので、あくまで参考資料として取り扱ってください。

地番区域 神戸市中央区大日通3丁目 番号 26 縮尺 1:250 平面直角座標系 第 V 作成年月日 平成8年3月28日

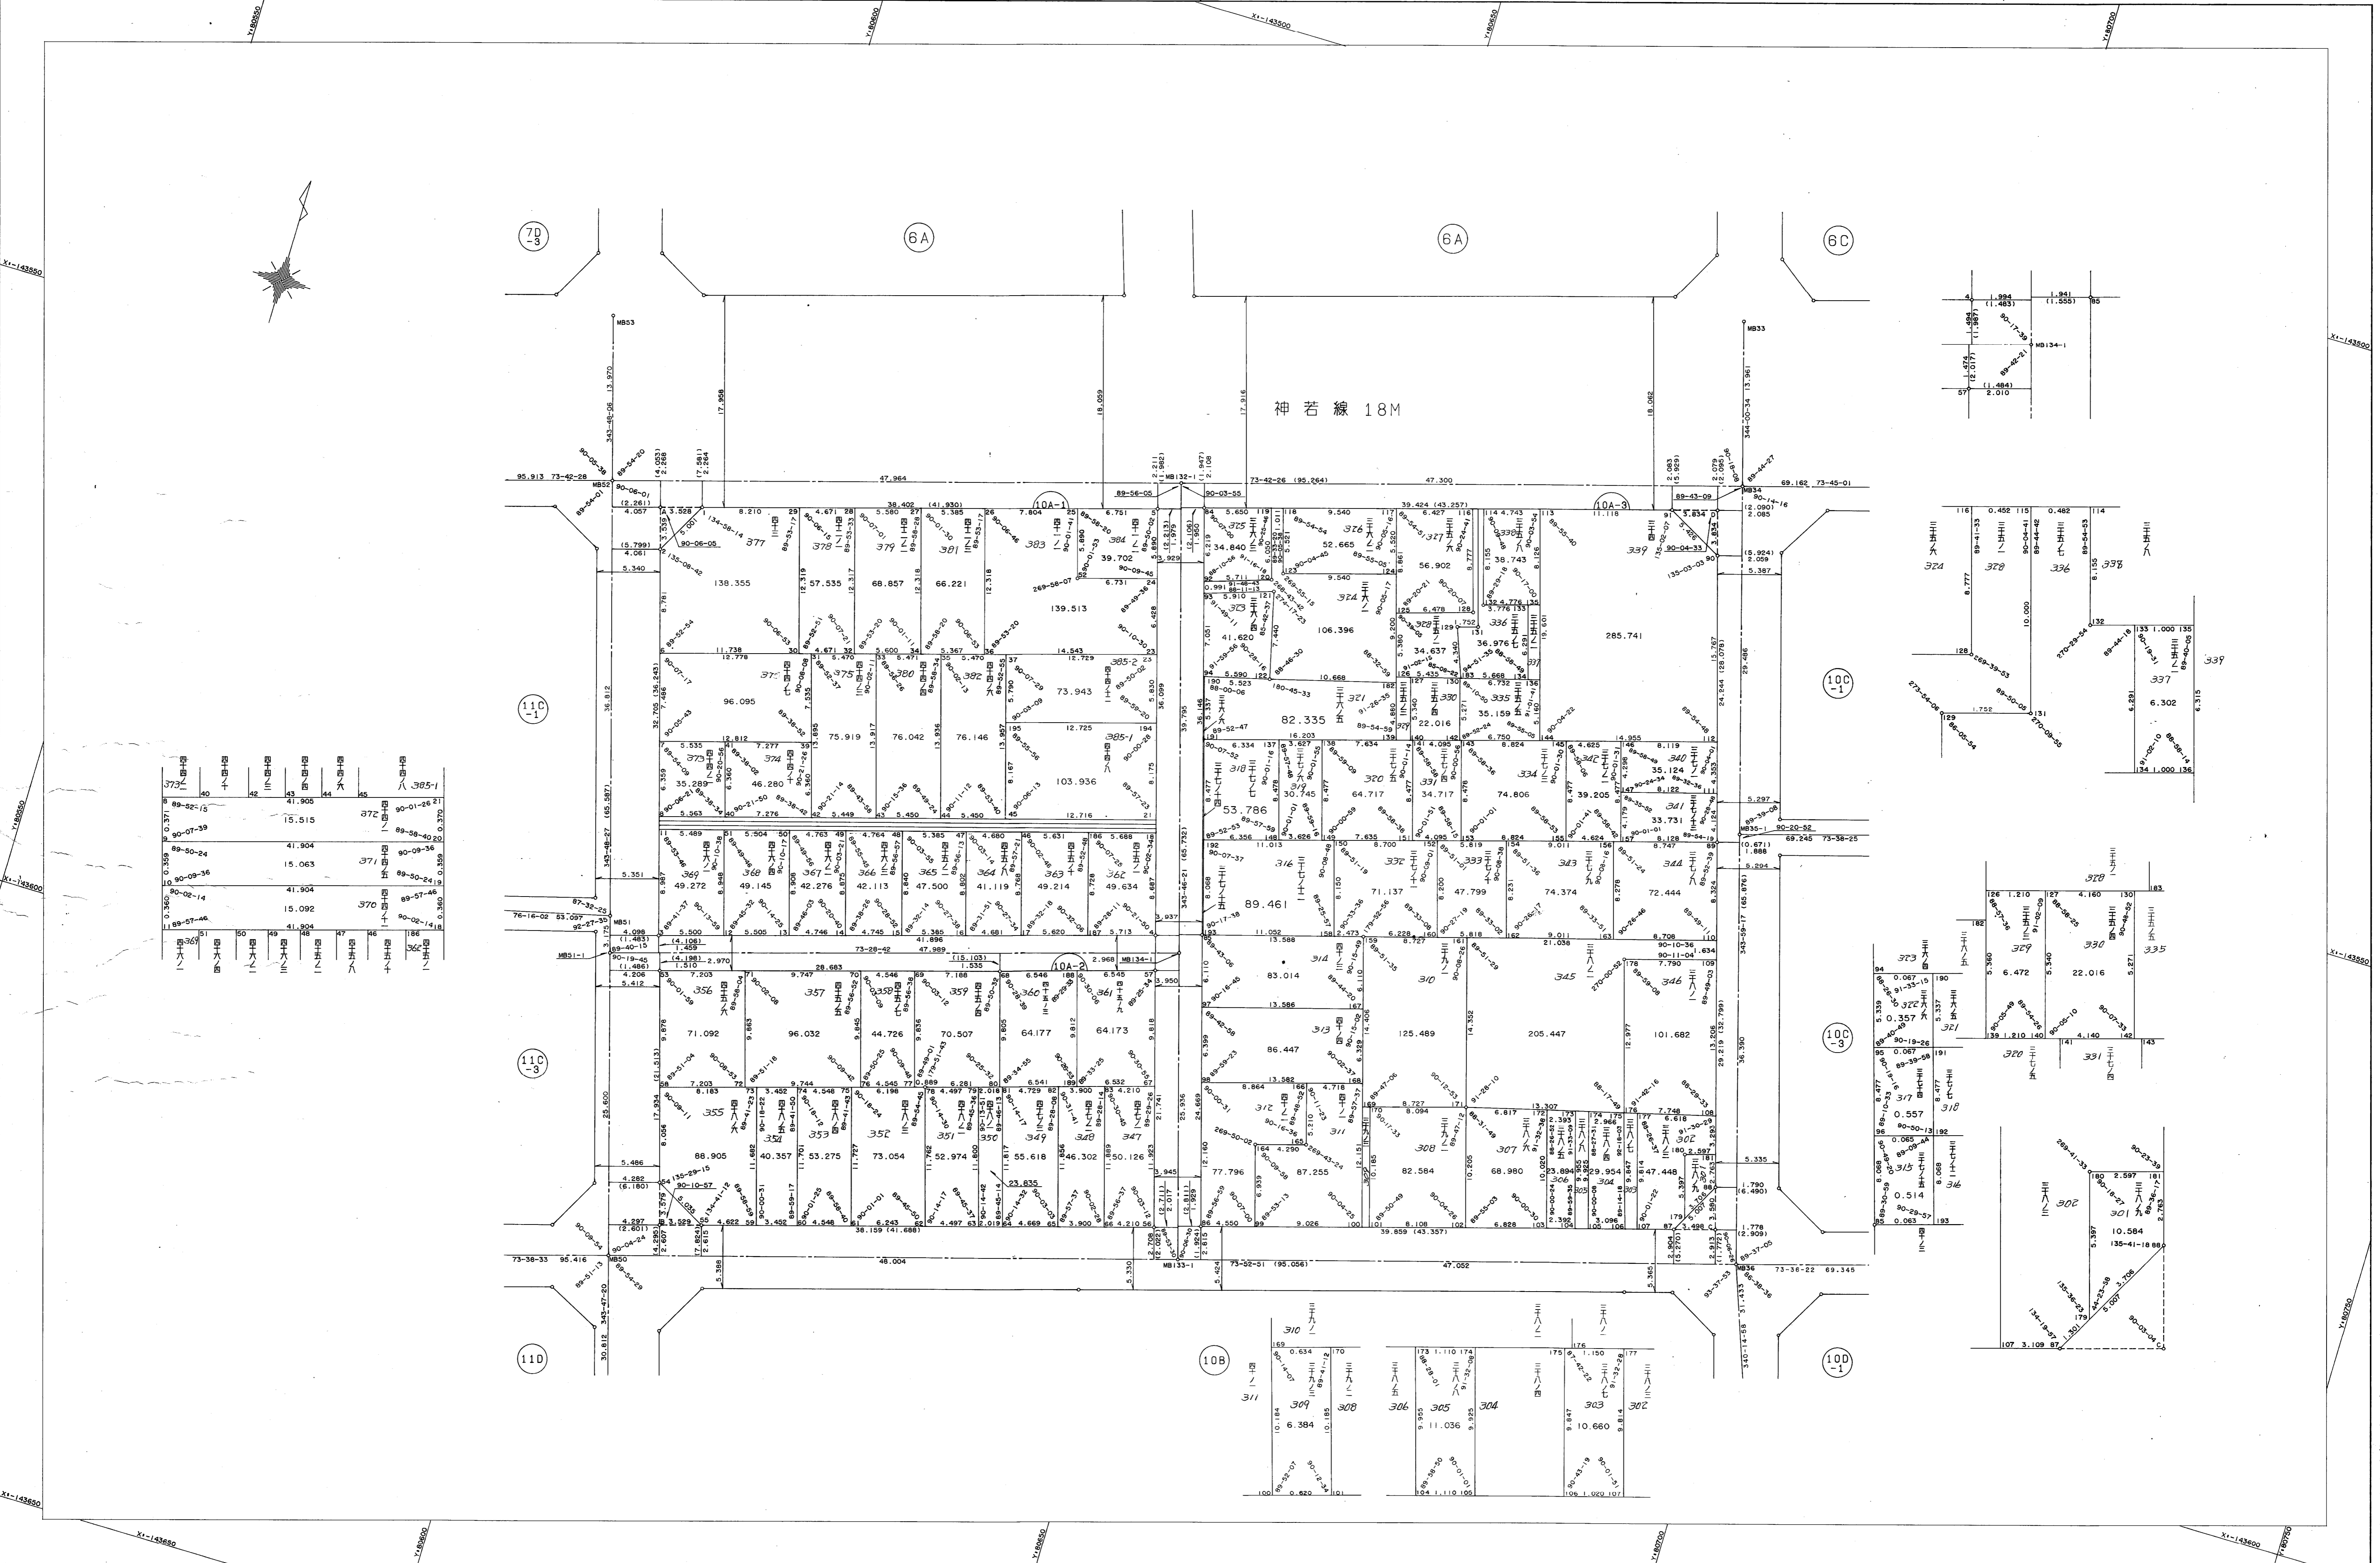

373	40	42	43	44	45	西八 385-1
89-02-15	41.905	372	西八	90-01-26 21		
90-07-39	15.515			89-38-40 20		
89-50-24	41.904	371	西五	90-09-36		
90-09-36	15.063			89-50-24 19		
80-02-14	41.904	370	西十一	89-07-46		
89-57-46	15.092			90-02-14 18		
作成機関 昭和株式会社

計画機関 神戸市都市計画局