


道場八多地区 H-20 街区画地出来形確認測量原図

| | | | | | | | | | |
|------|-------------|----|--|----|---------|---------|----|-------|------------|
| 地番区域 | 神戸市北区道場町日下部 | 番号 | | 縮尺 | 1 : 500 | 平面直角座標系 | 第V | 作成年月日 | 平成19年3月26日 |
|------|-------------|----|--|----|---------|---------|----|-------|------------|

取扱注意
 この資料は、土地区画整理事業に伴う換地処分時の測量
 成果（世界測地系）ですので、あくまで参考資料として
 取り扱ってください。

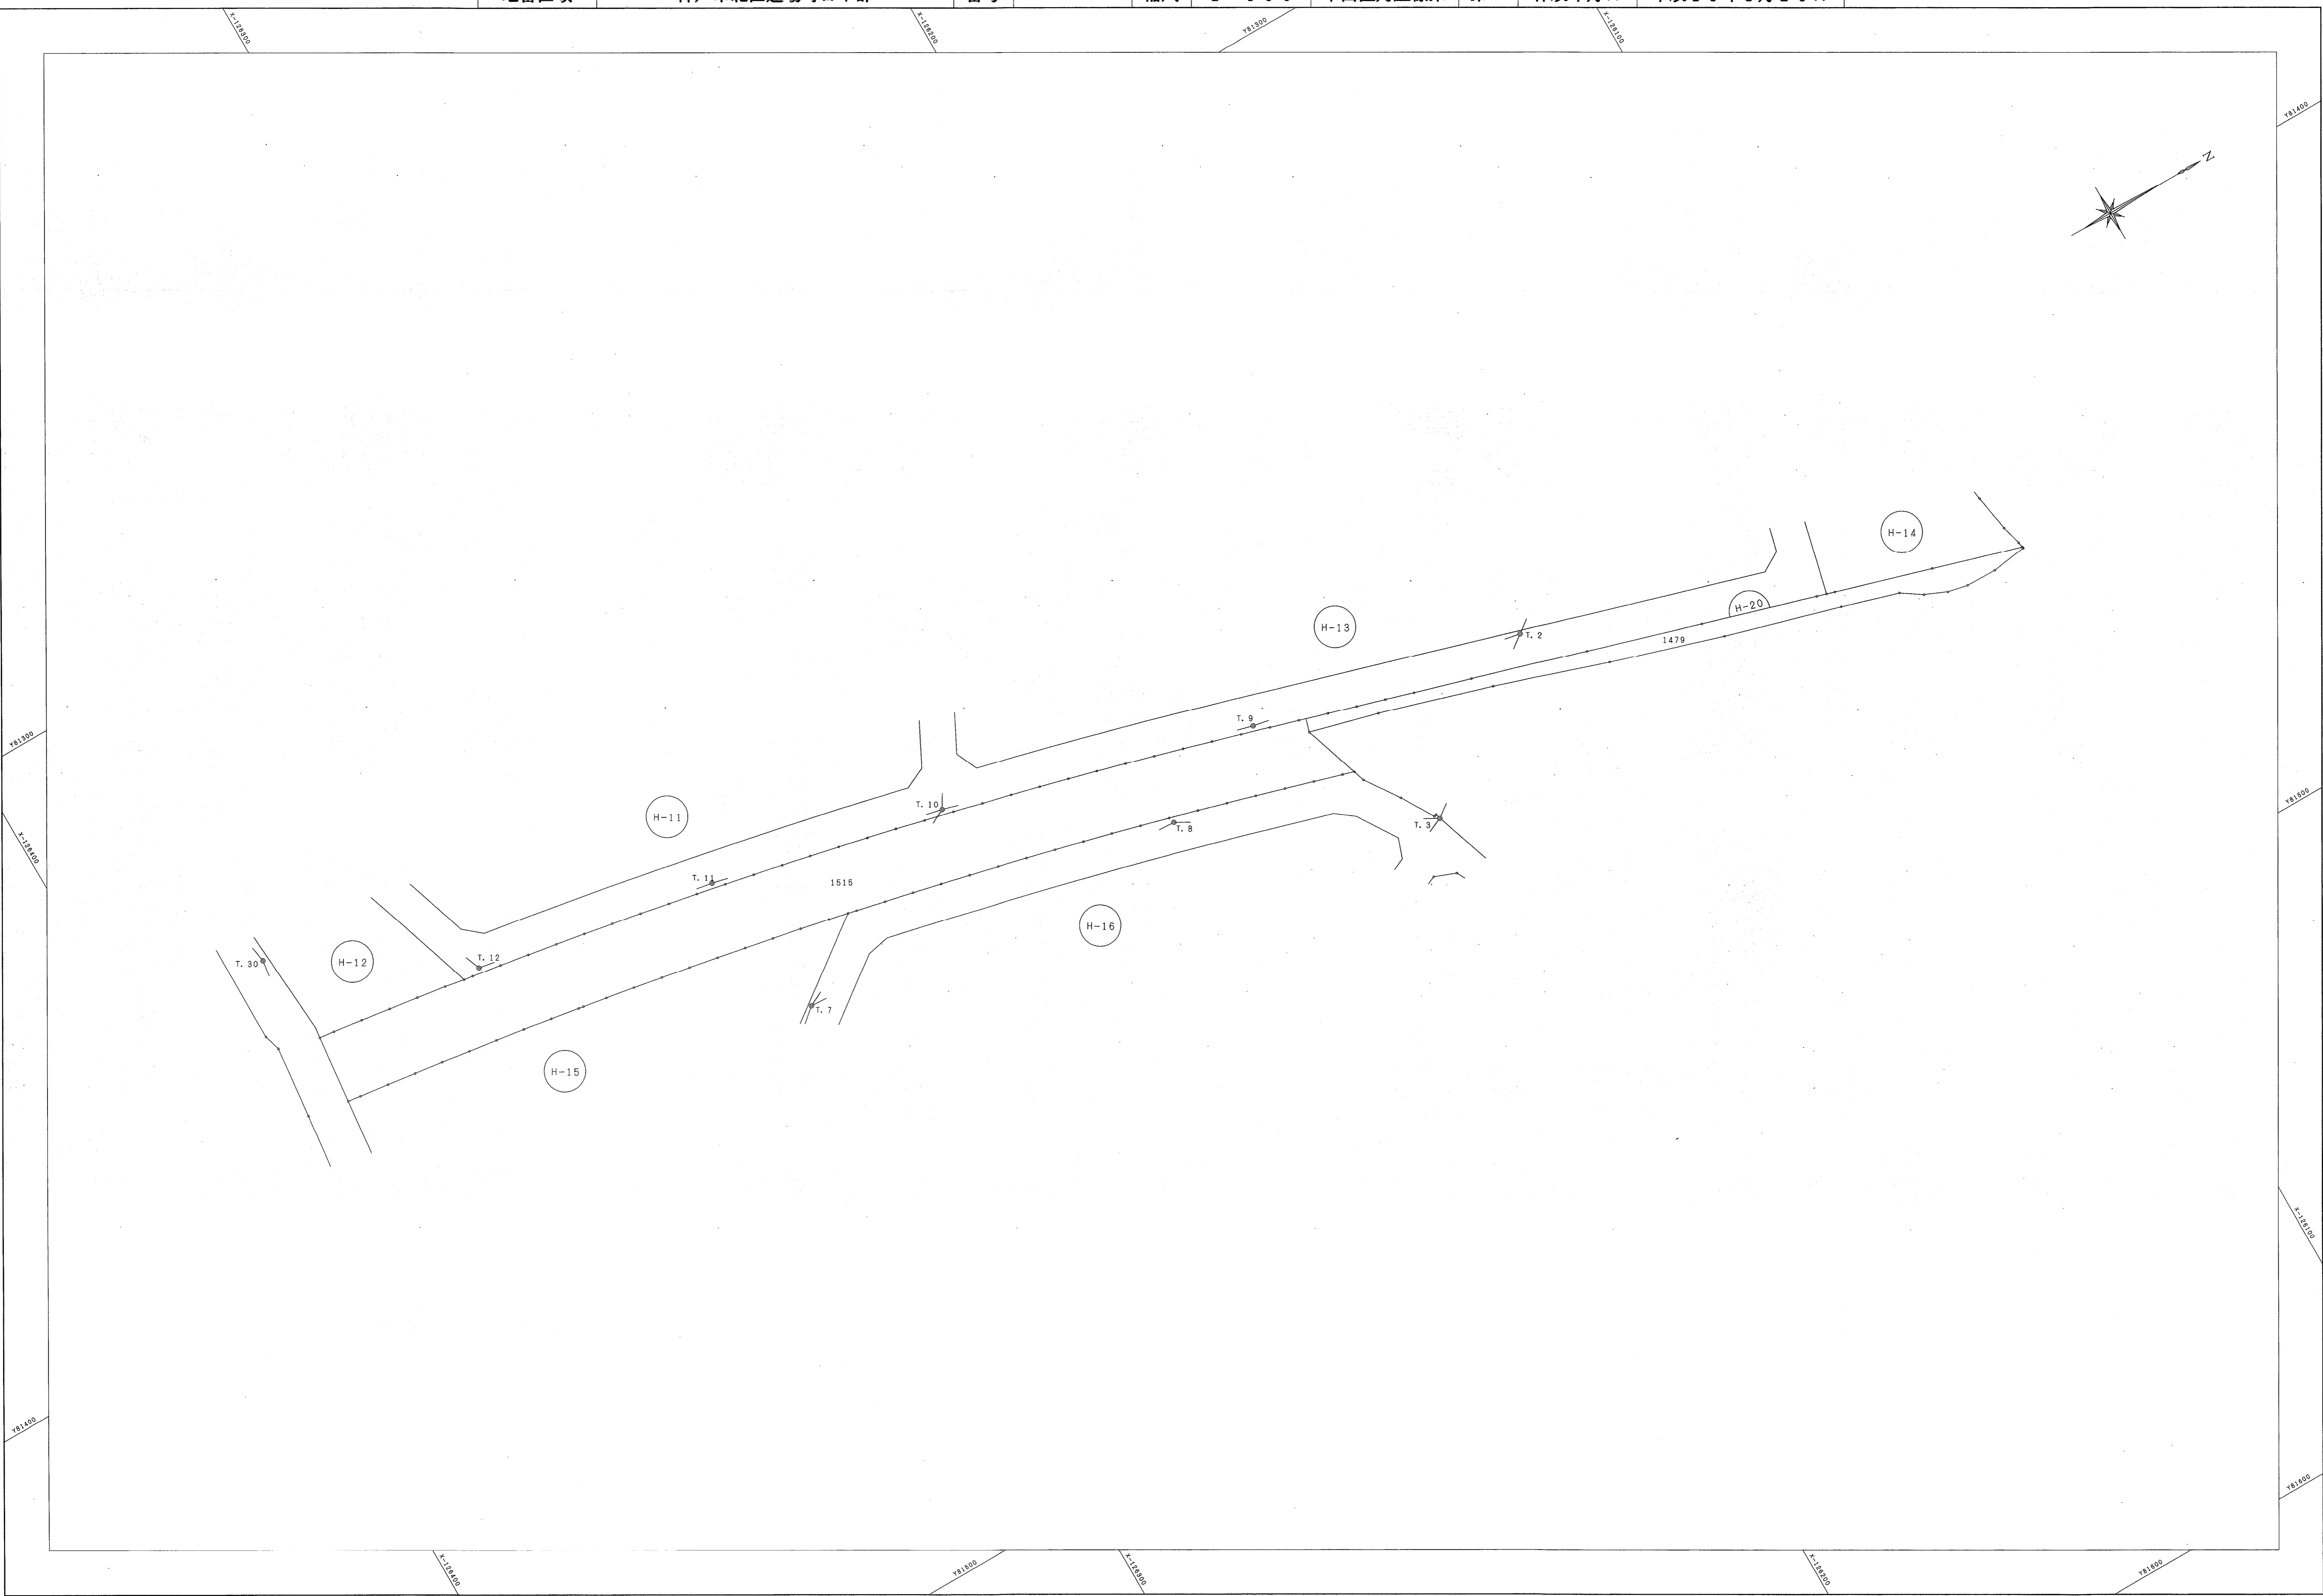

「この測量成果は、国土測地院長の承認及び勘定簿を併せて同院所管の測量簿及び測量成果を使用して得たものである（保証書第17号）（測量法第259条）」

計画機関
神戸市