


道場八多地区 H-20 街区画地出来形確認測量原図

地番区域	神戸市北区道場町日下部	番号	1/2	縮尺	1:250	平面直角座標系	第V	作成年月日	平成19年3月26日
------	-------------	----	-----	----	-------	---------	----	-------	------------

**取扱注意**  
 この資料は、土地区画整理事業に伴う換地処分時の測量  
 成果（世界測地系）です。あくまで参考資料として  
 取り扱ってください。

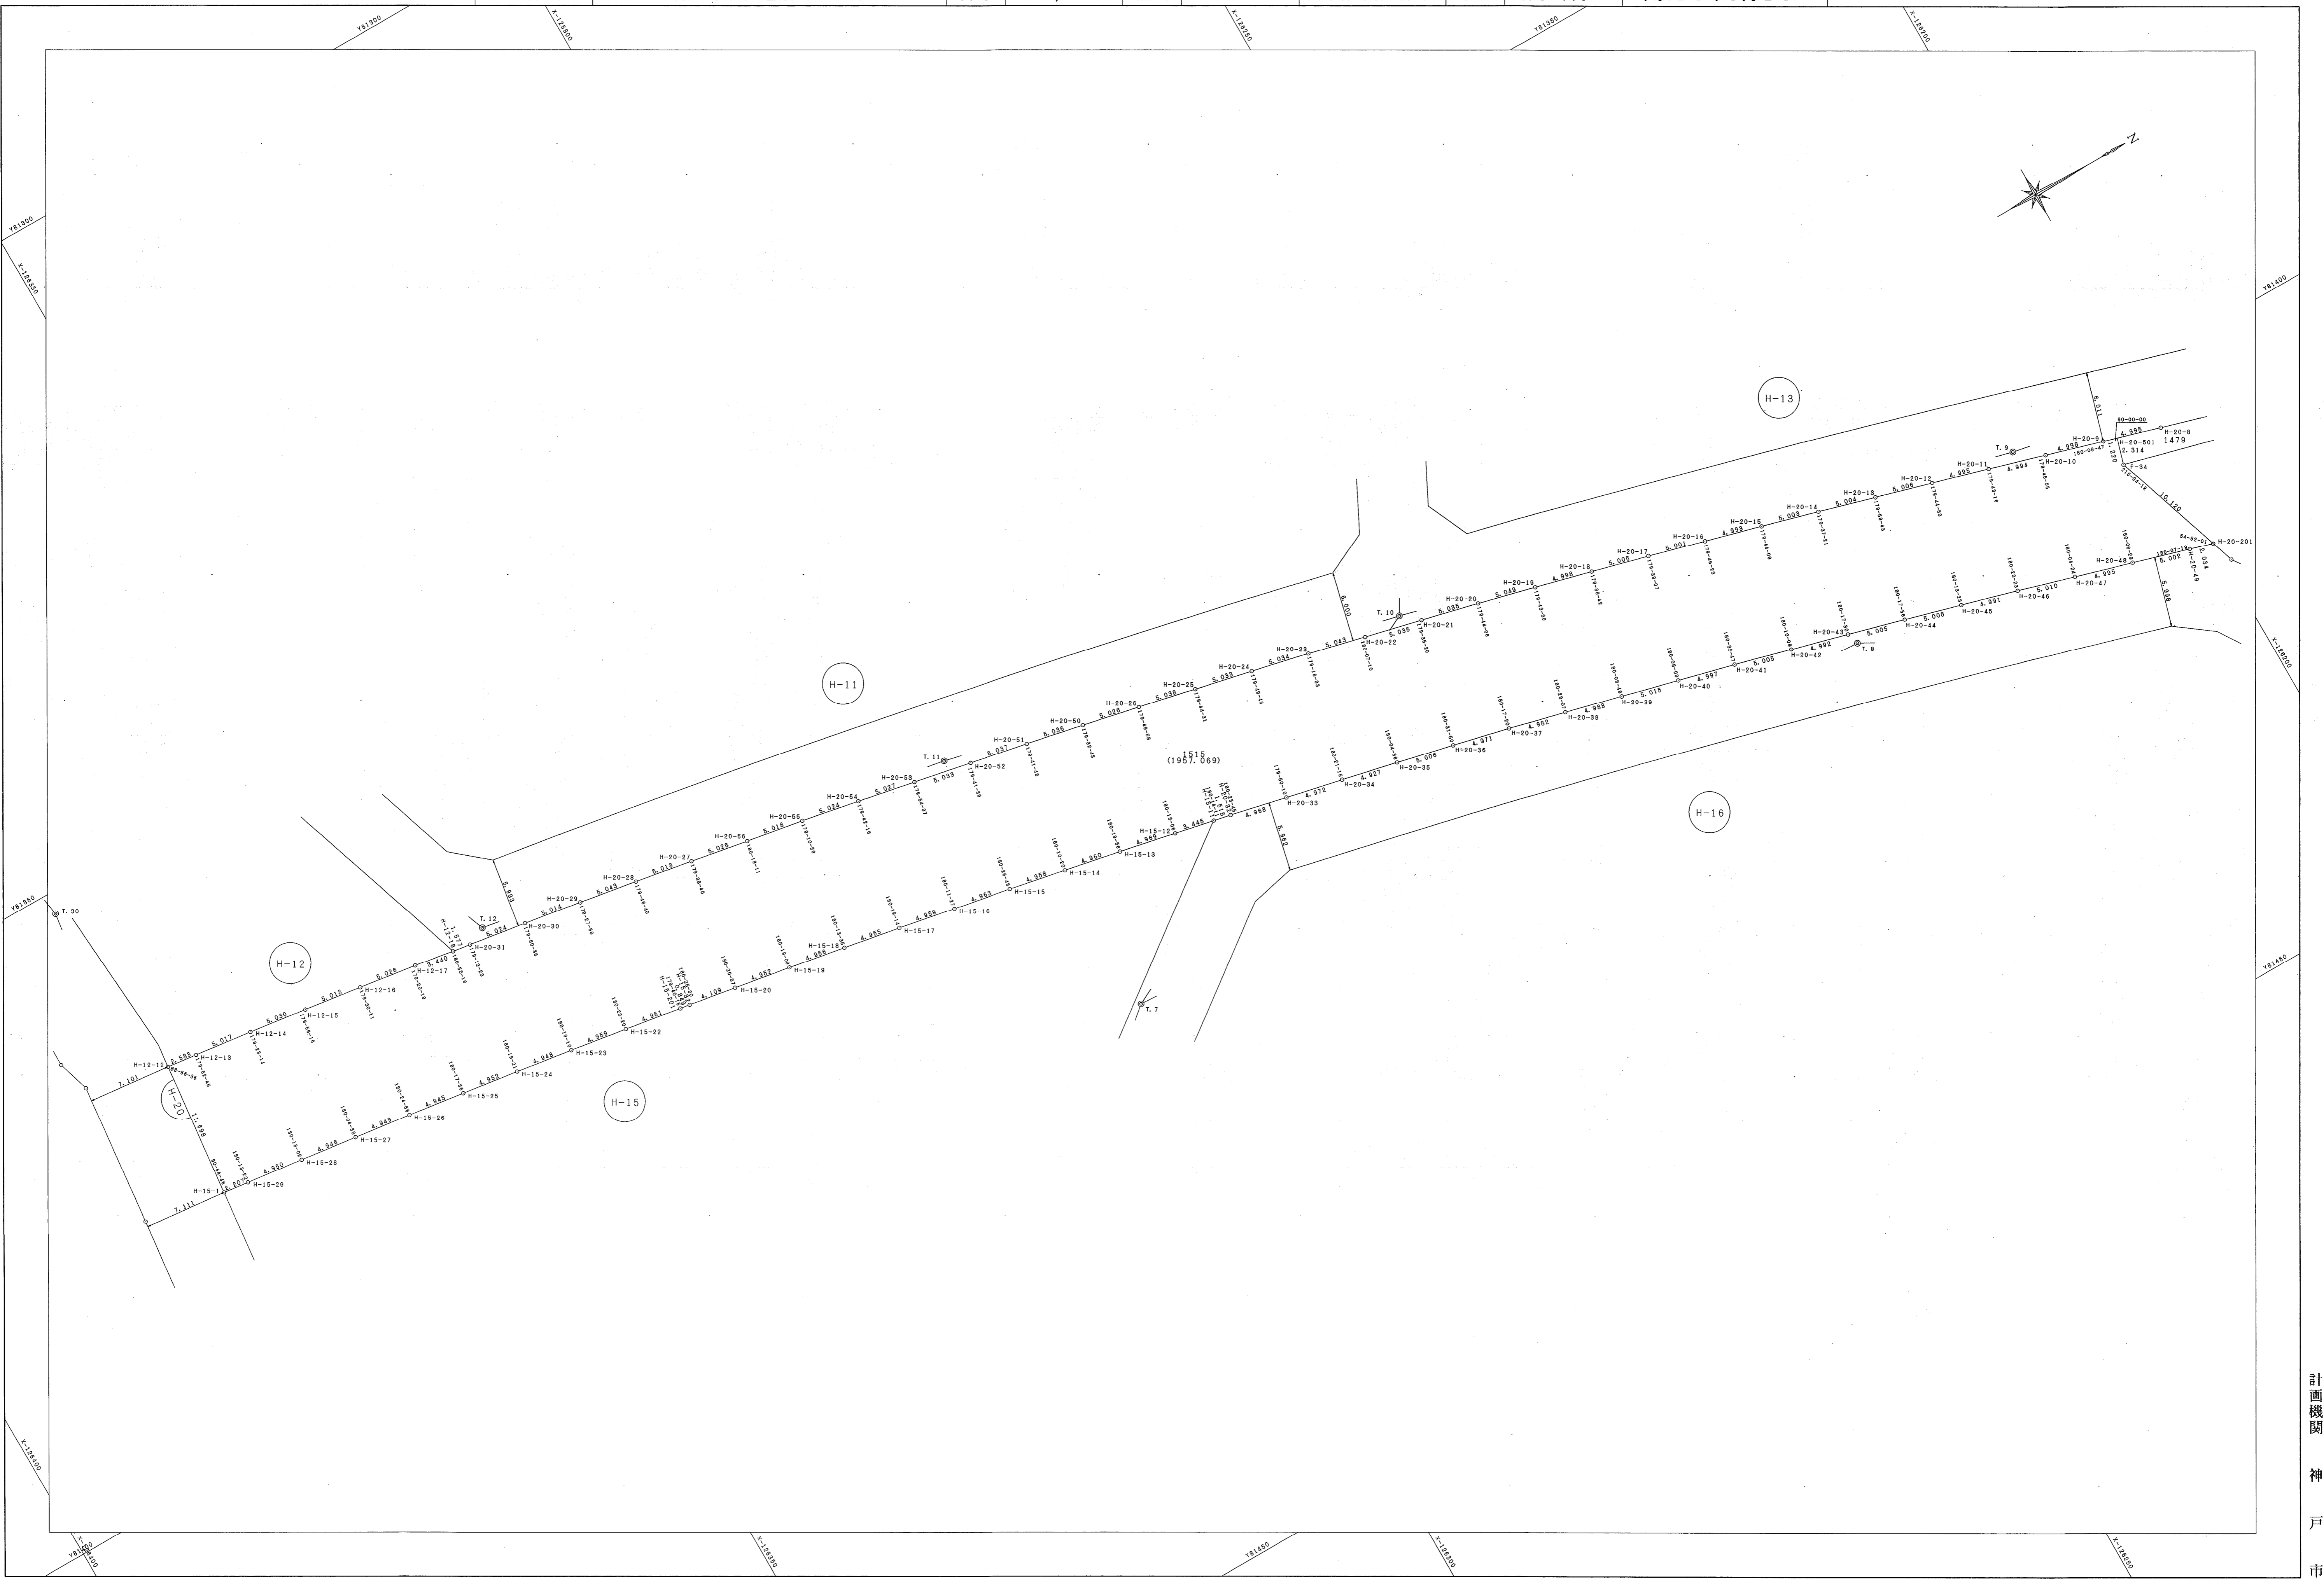

この図書成果は、国土地理院長の承認及び署名を得て同院所管の図書番号及び測量成果を使用して得たものである（保認番号）17図地産公発第259号

計画機関  
 神戸市