
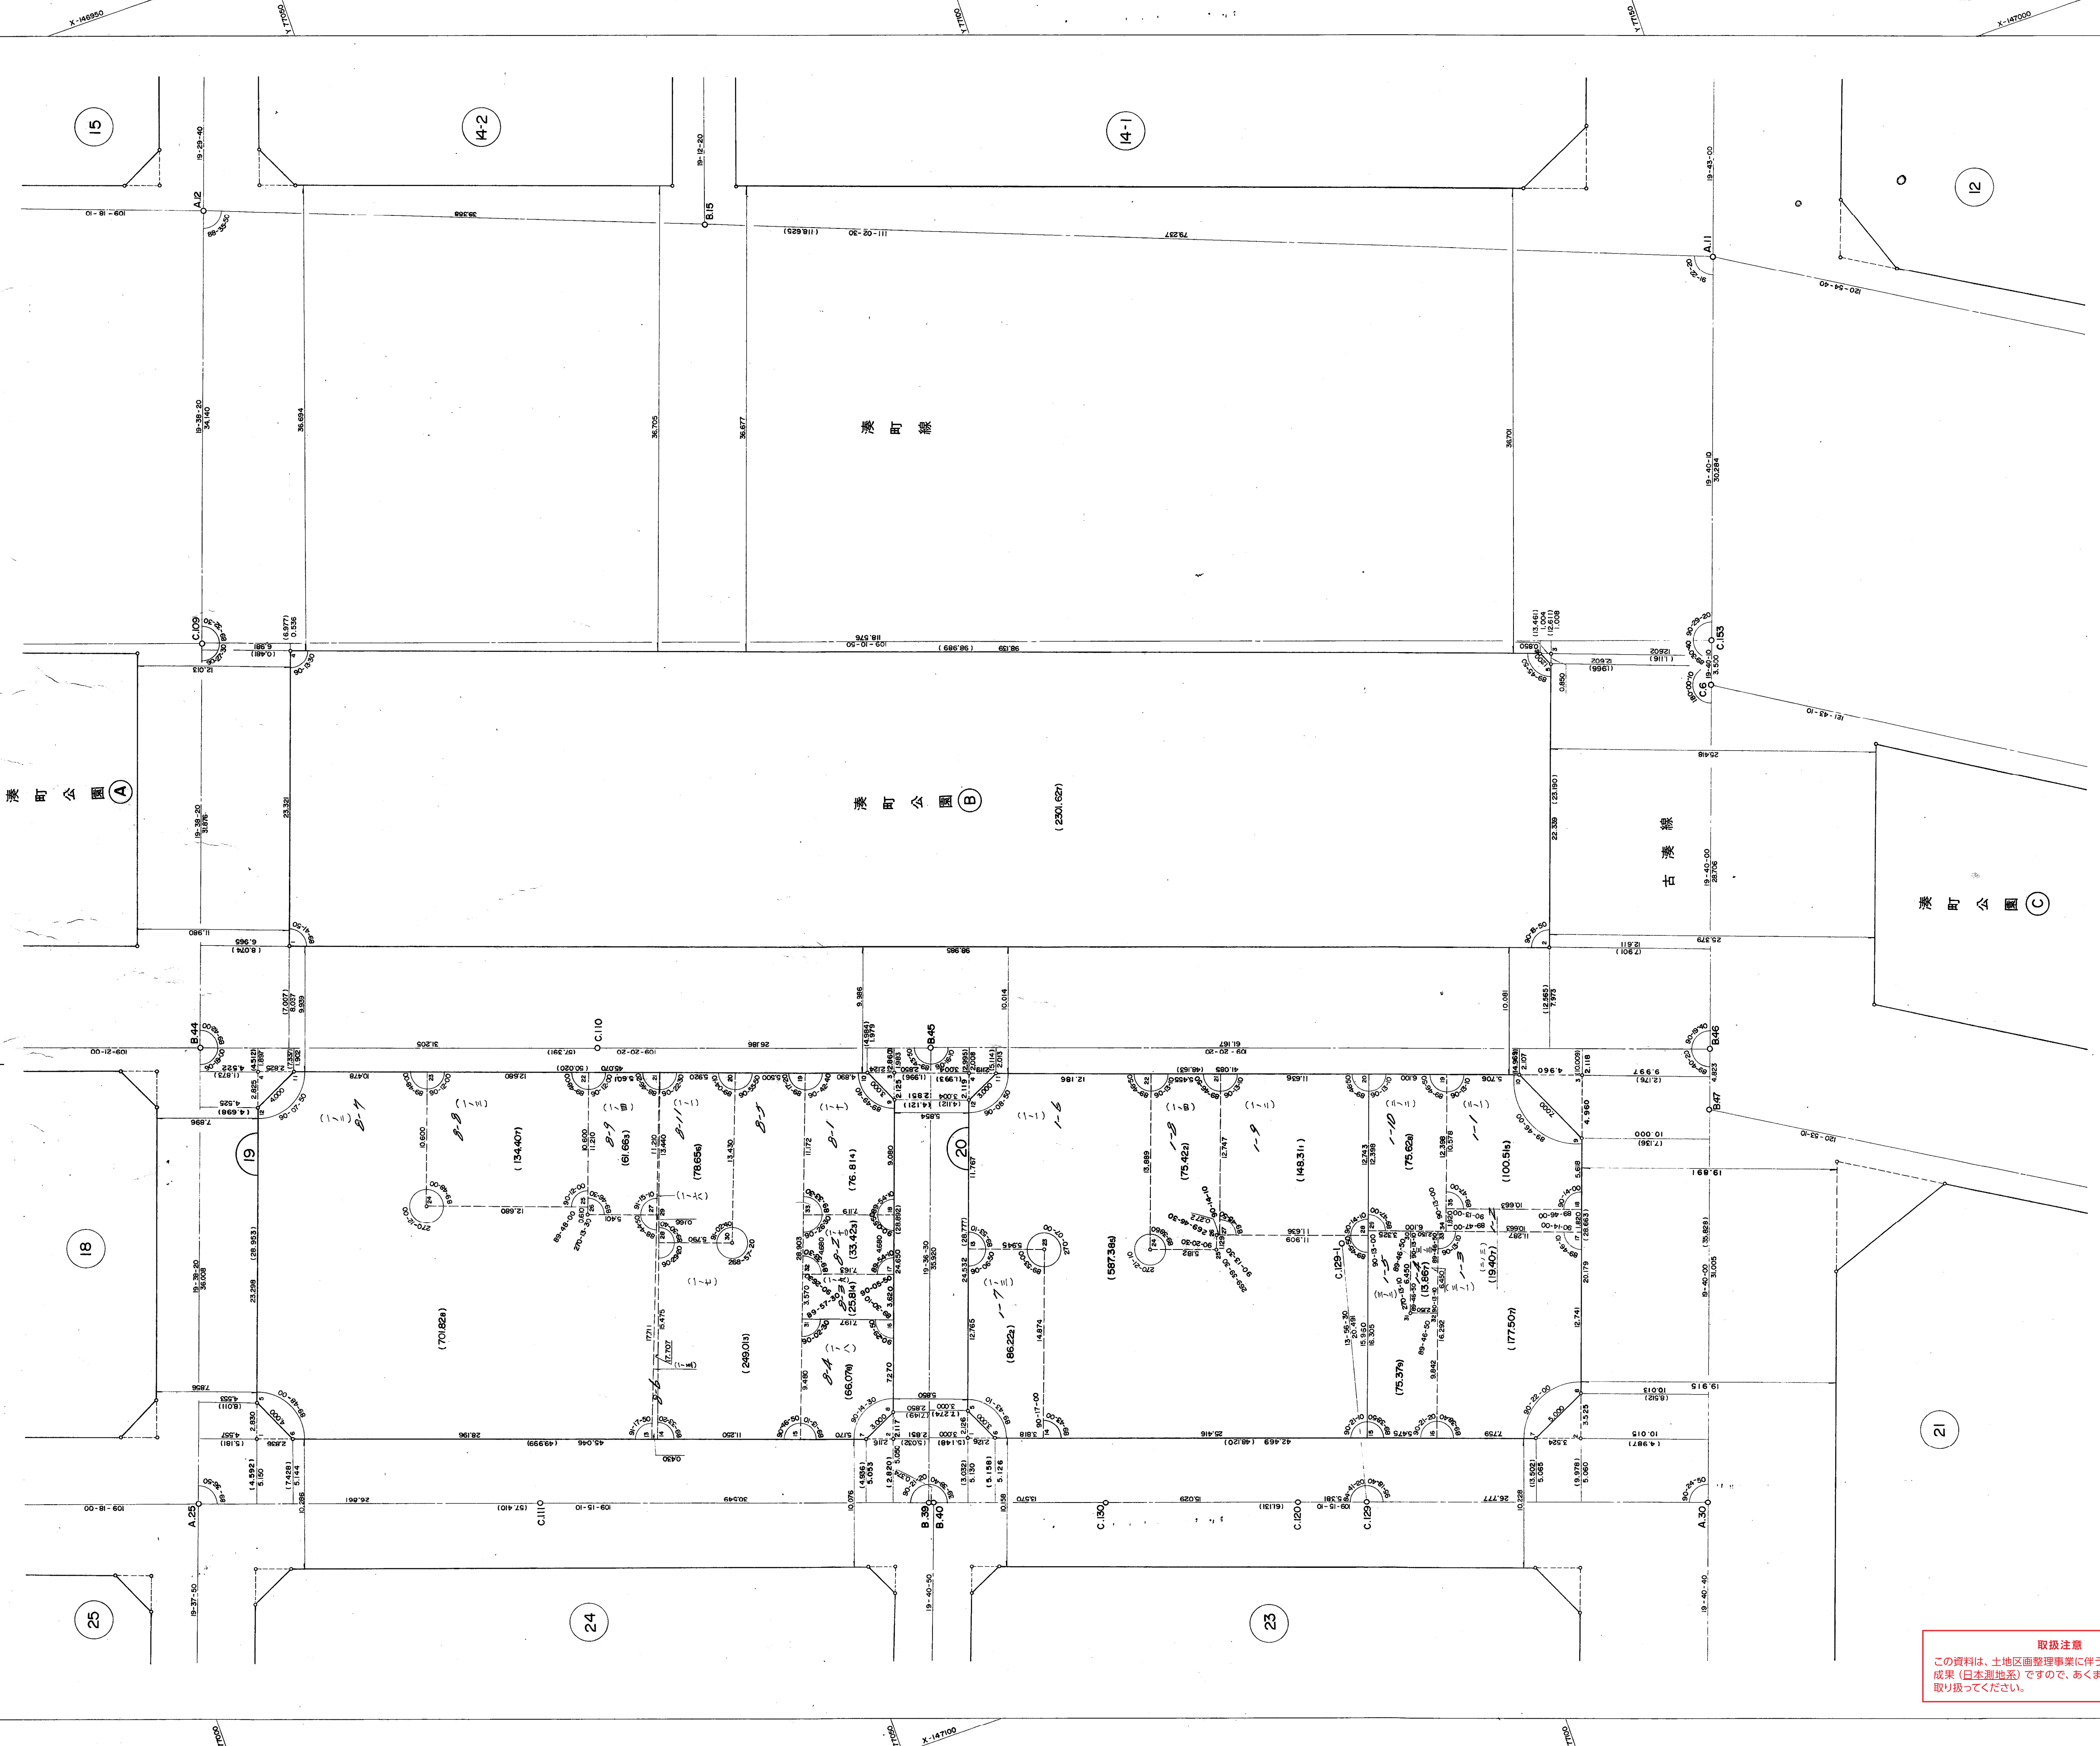
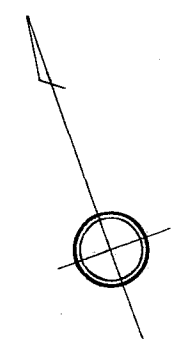


兵庫地区永沢換地区9,20街区画地確定測量原図(その3)

地番区域 神戸市兵庫区永沢町3丁目 番号 縮尺 1:250 平面直角座標系 第5 作成年月日 昭和61年3月 日

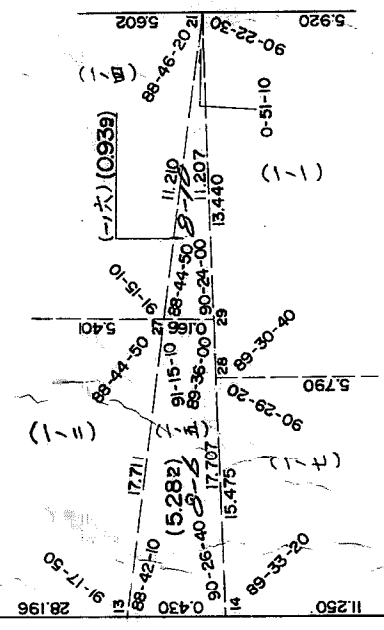

取扱注意
この資料は、土地区画整理事業に伴う換地処分時の測量
成果(日本測地系)ですので、あくまで参考資料として
取り扱ってください。