


兵庫地区永沢換地区28街区画地確定測量原図(その4)

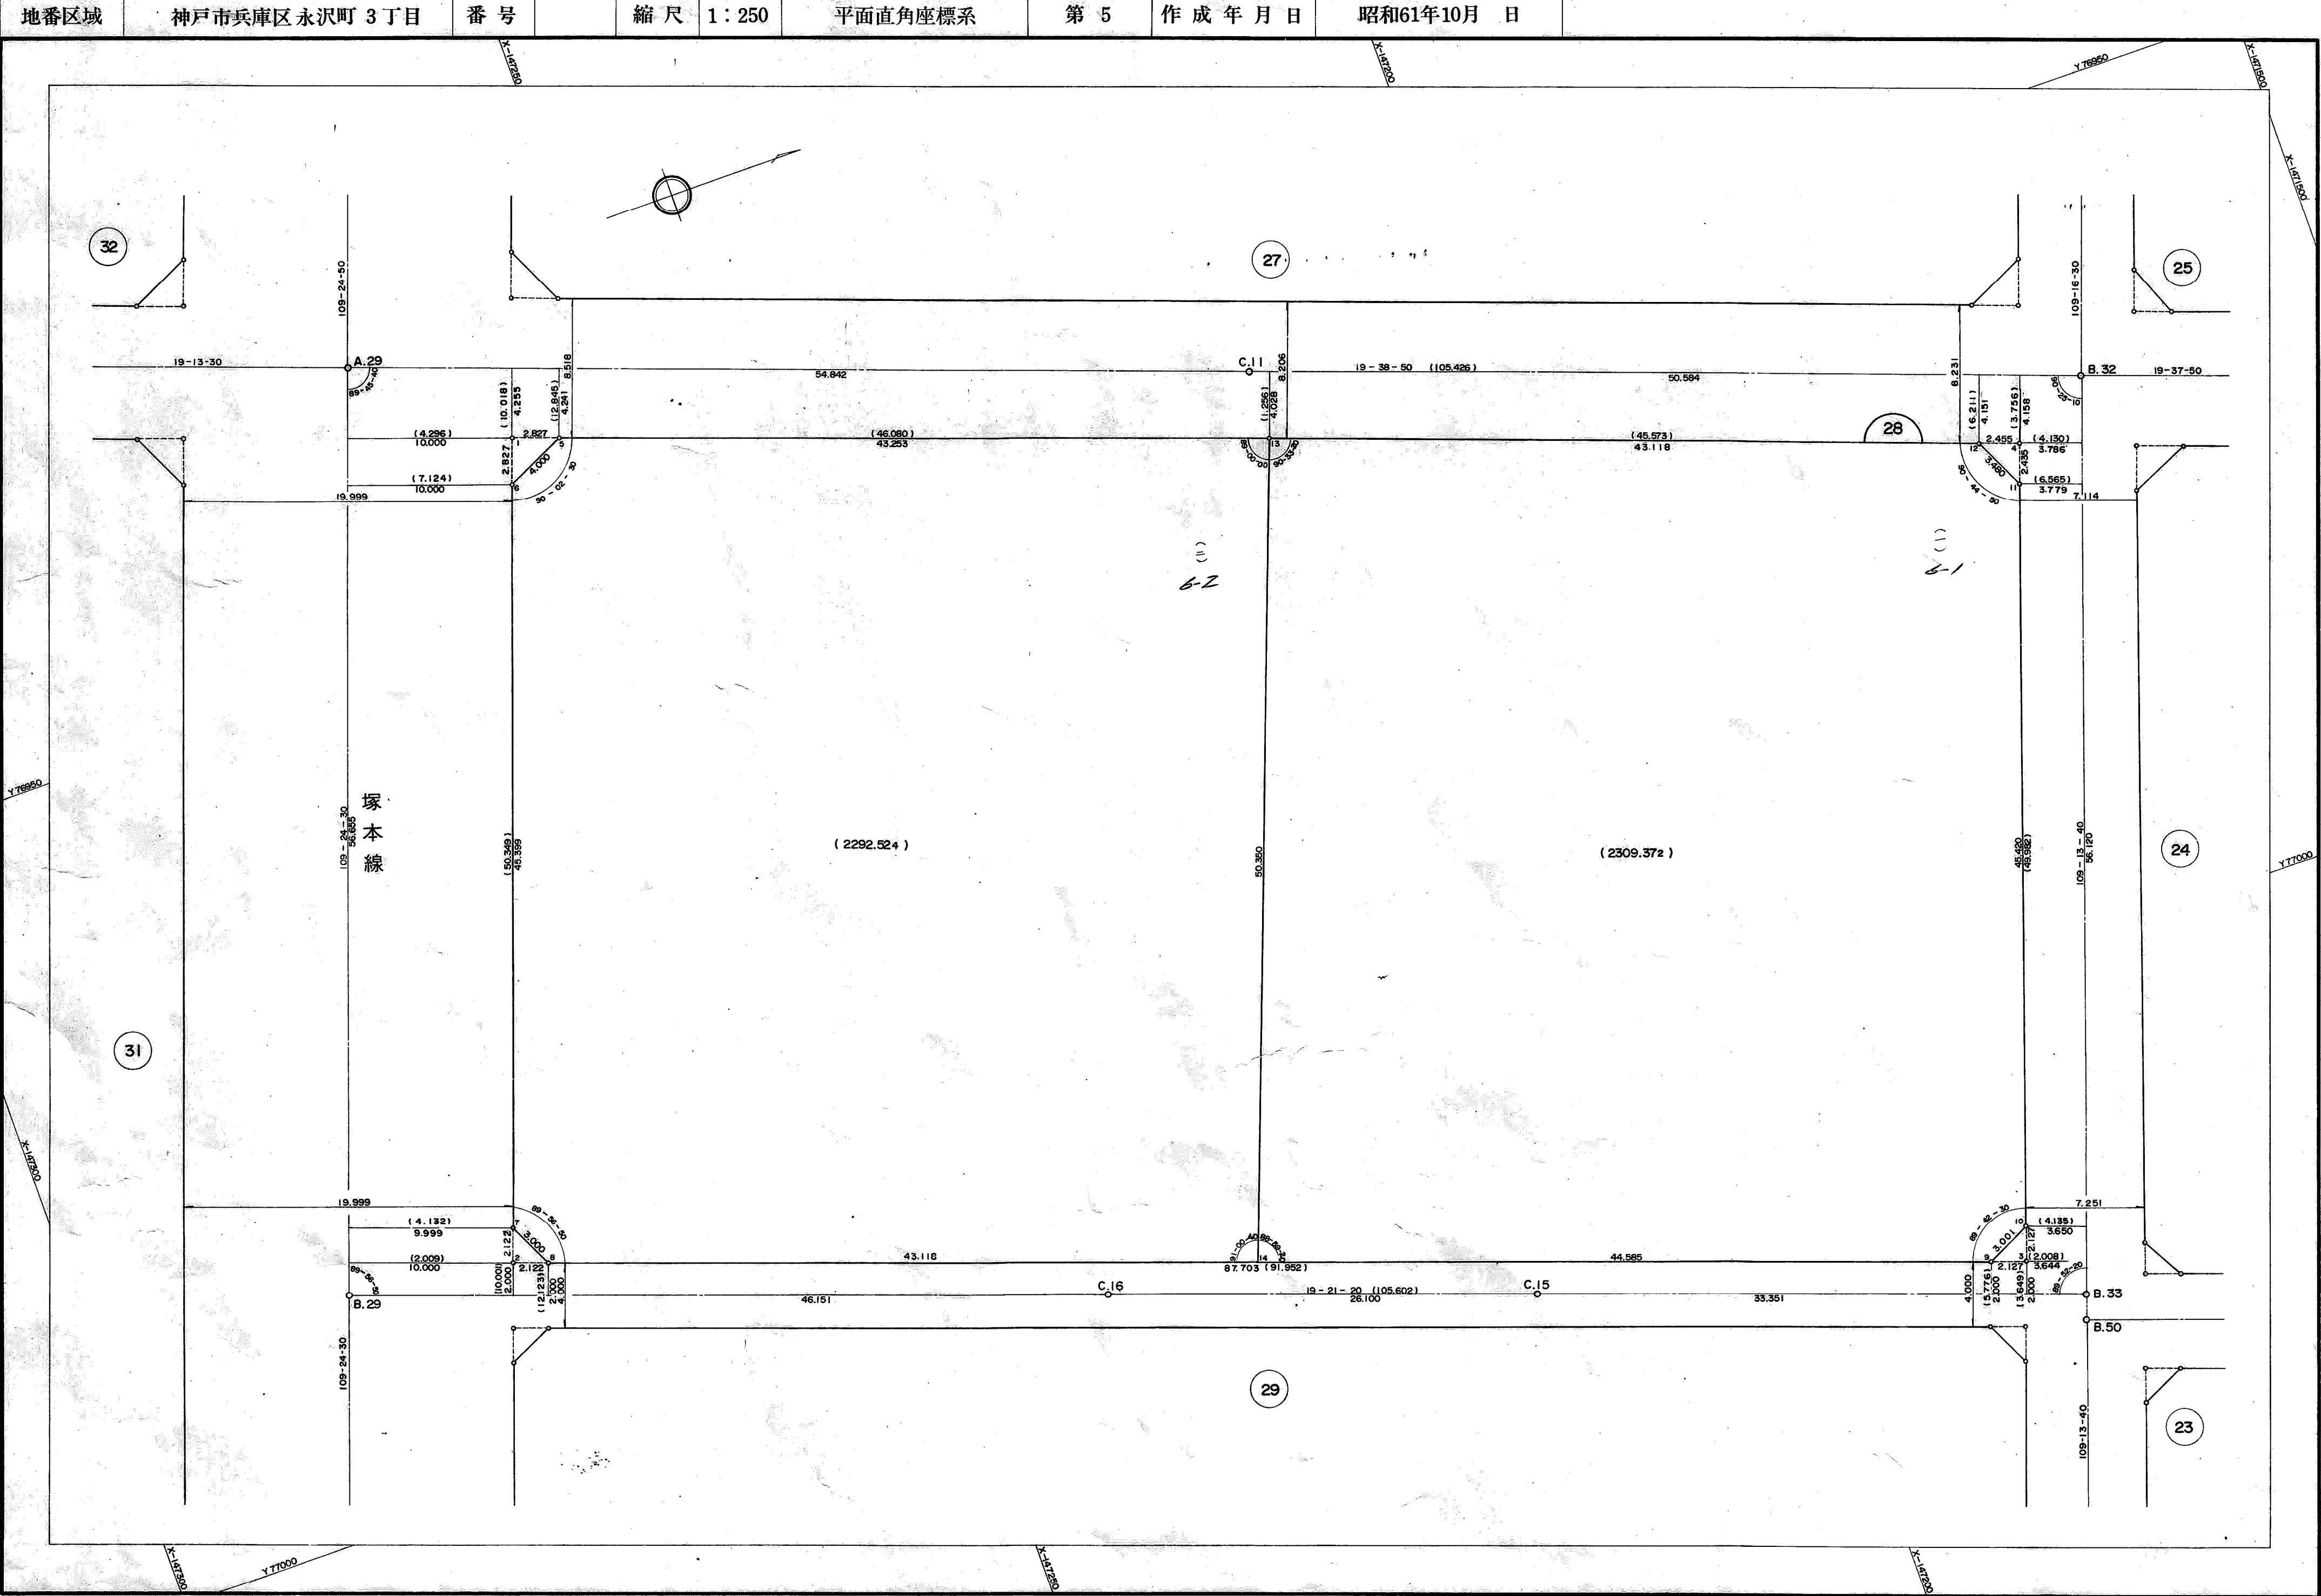

株式会社 兵庫測量設計事務所調製

都市計画局区画整理部