


兵庫地区兵庫駅前その1換地区32街区

確定測量原図

地 番 区 域	縮 尺	番 号	平 面 直 角 座 標 系	第 V	作 成 年 月 日	昭 和 61 年 9 月 日
神戸市兵庫区数通瀬2丁目	1:250					

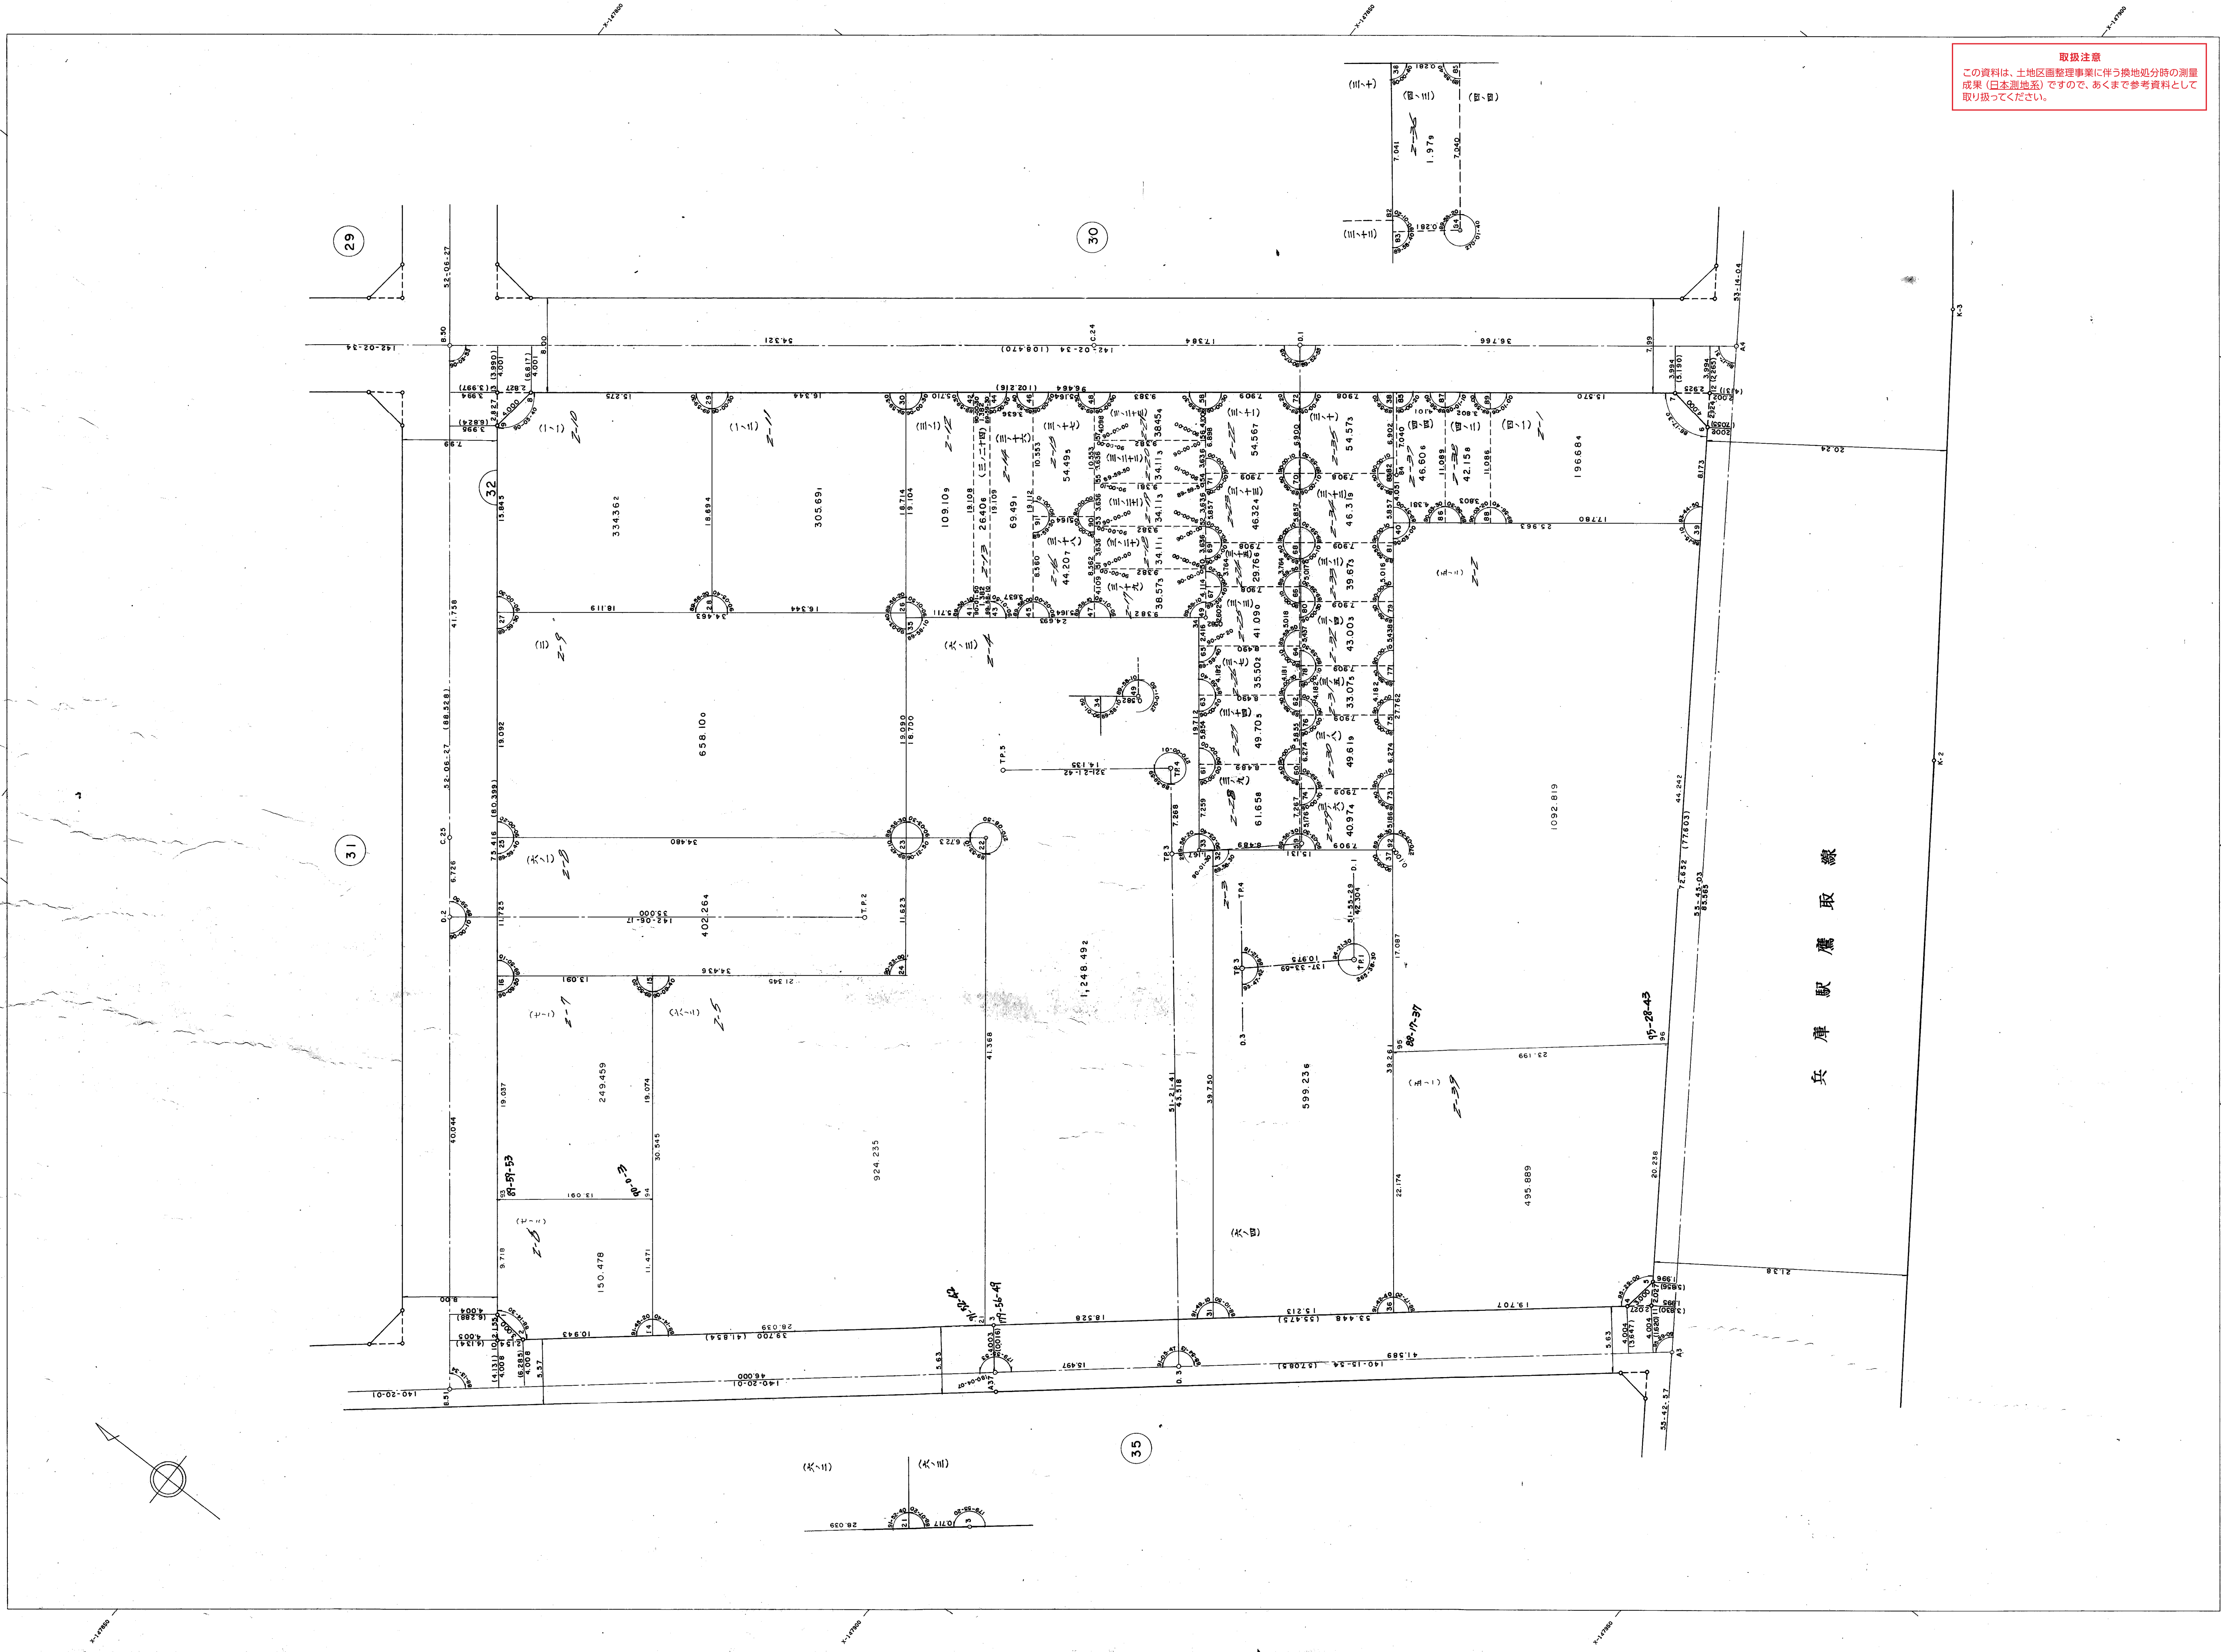

取扱注意
この資料は、土地区画整理事業に伴う換地処分時の測量
成果（日本測地系）ですので、あくまで参考資料として
取り扱ってください。

兵庫駅前線