
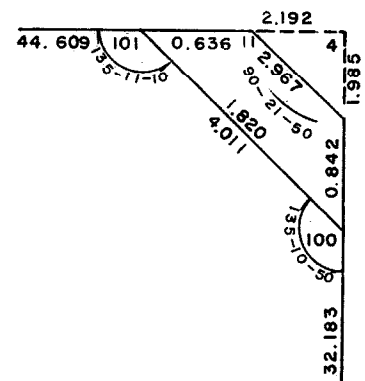


兵庫地区兵庫駅前1換地区 36 街区画地確定測量原図

取扱注意
この資料は、土地区画整理事業に伴う換地処分時の測量
成果（日本測地系）ですので、あくまで参考資料として
取り扱ってください。

地 番 区 域	神戸市兵庫区駅前通4丁目	番 号		縮 尺	1:250	平面直角座標系	第 V	作 成 年 月 日	昭和62年2月5日
---------	--------------	-----	--	-----	-------	---------	-----	-----------	-----------

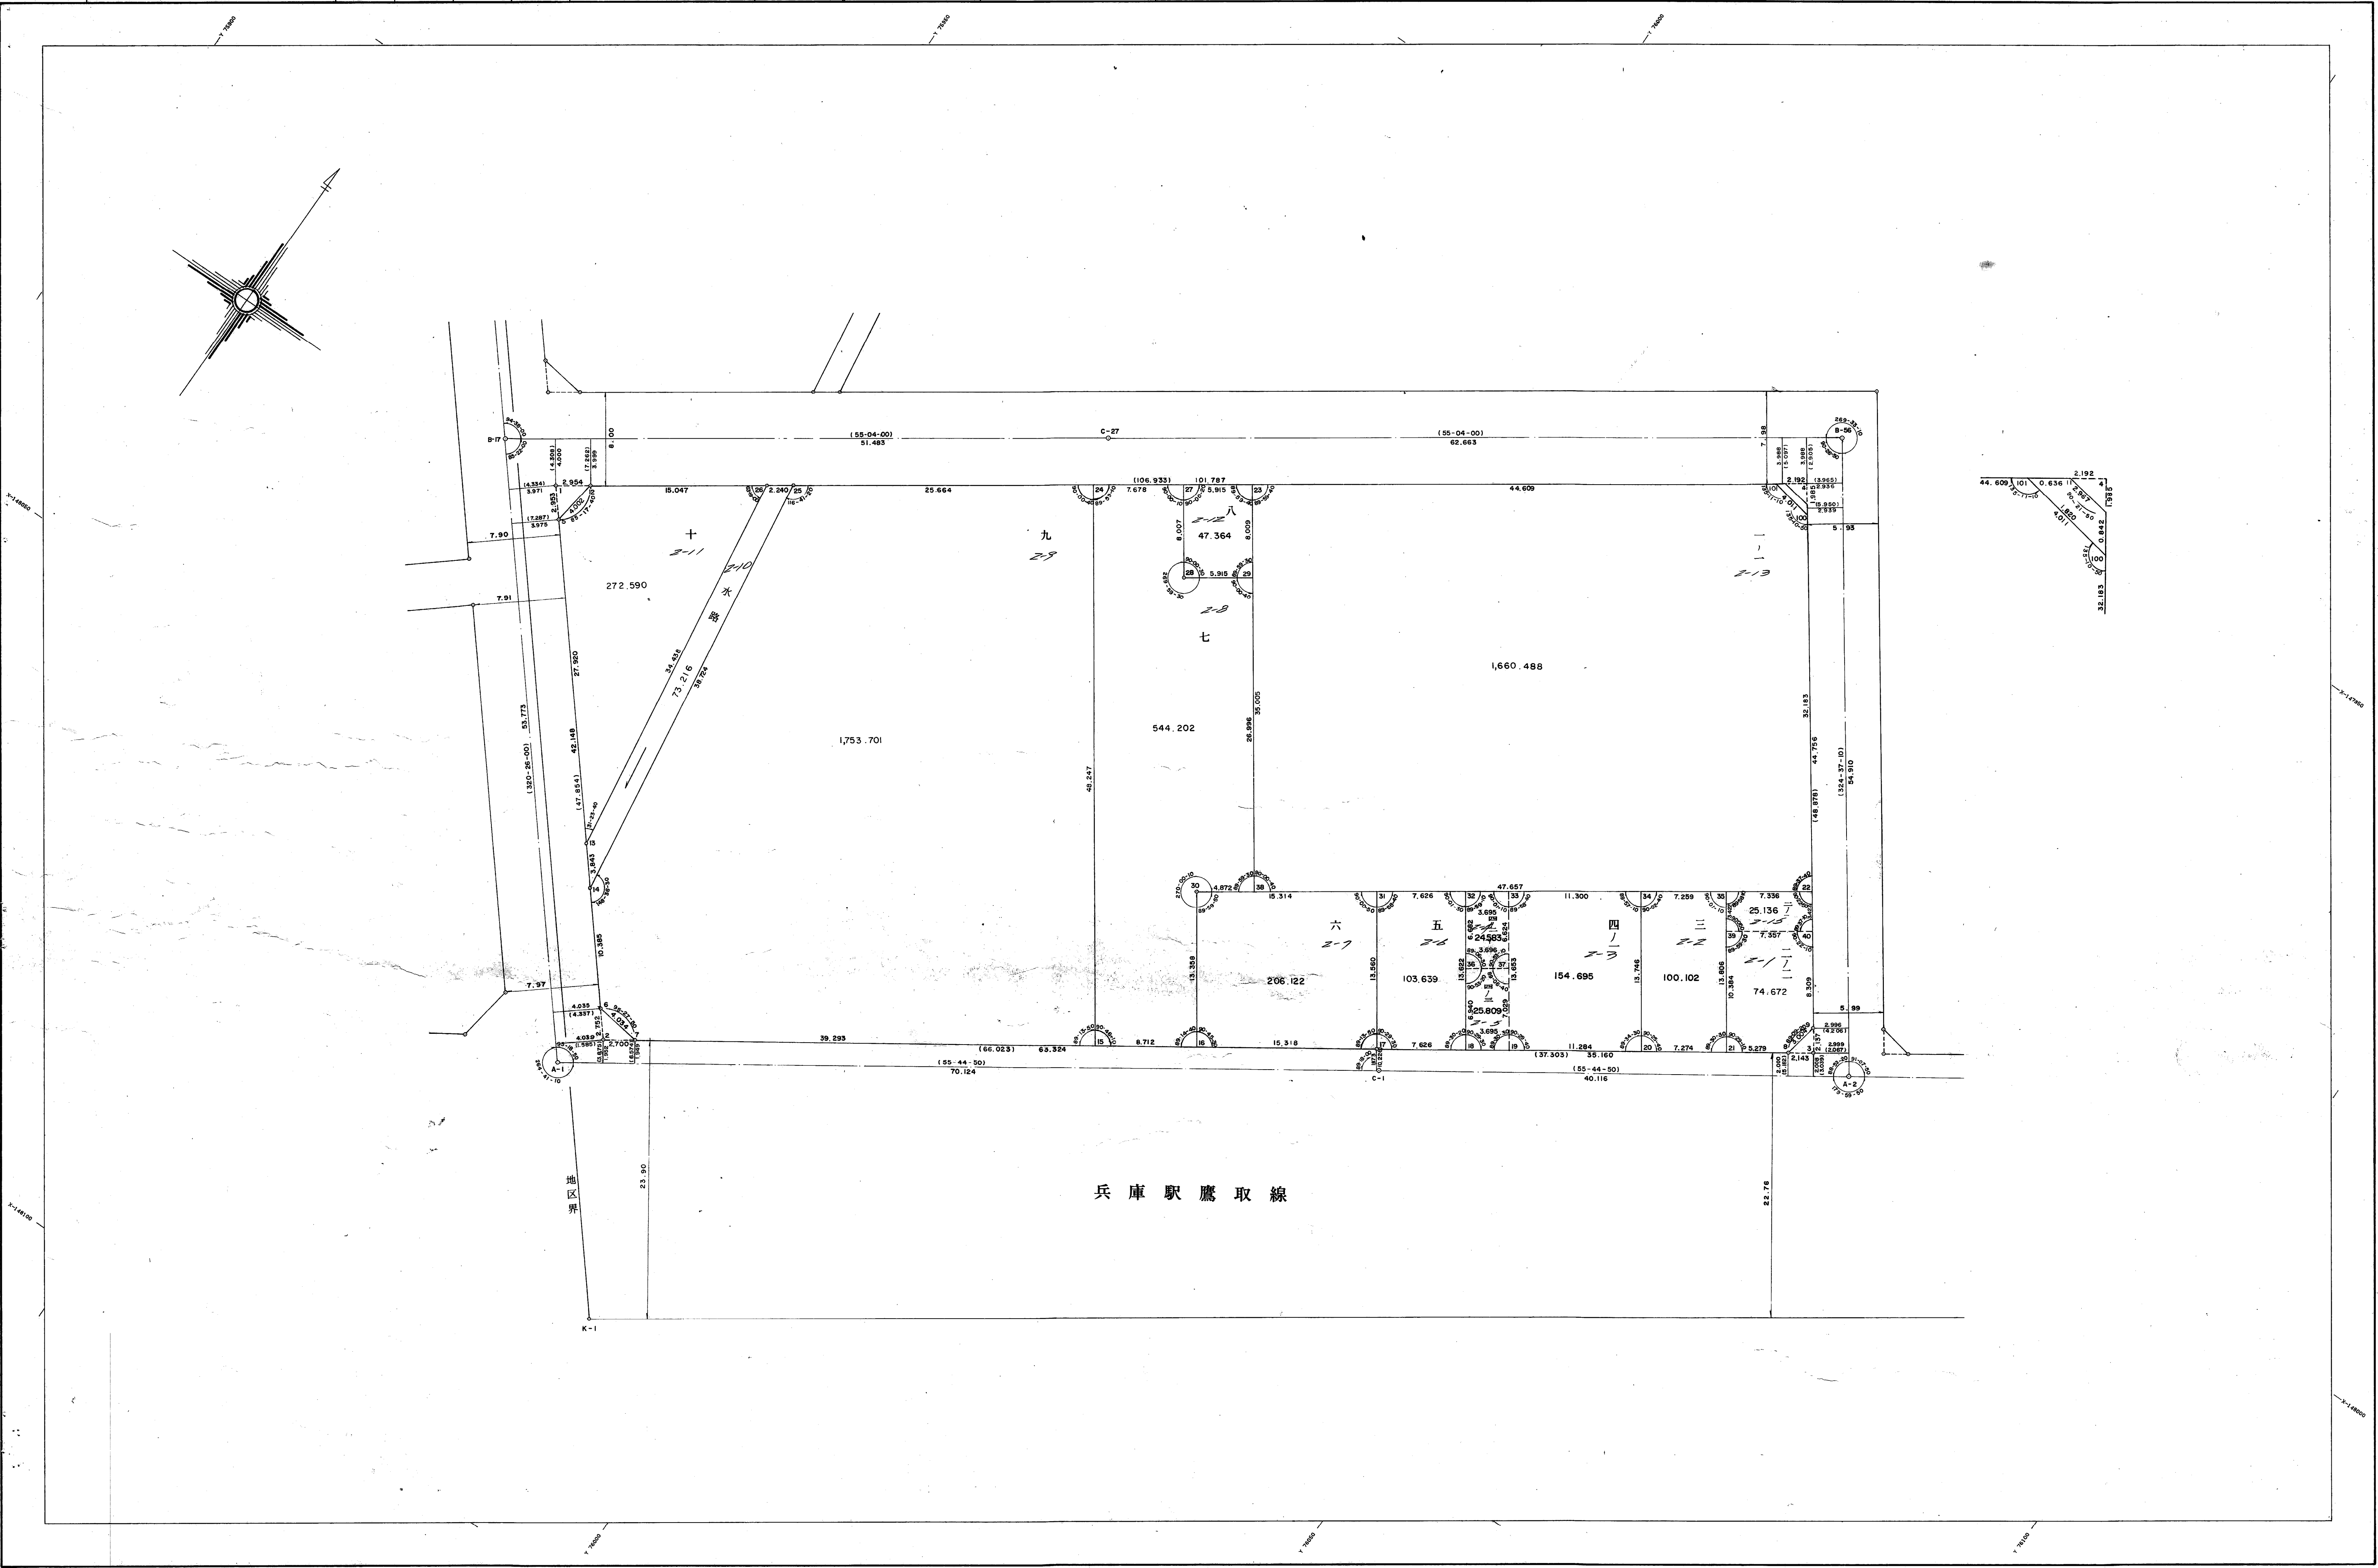

兵庫駅 鷹取線