


昭和63年5月26日 修正

確定測量原図

須佐野換地区 11 街区

取扱注意

この資料は、土地区画整理事業に伴う換地処分時の測量成果（日本測地系）ですので、あくまで参考資料として取り扱ってください。

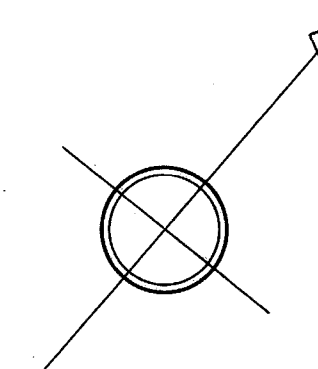

$S = 1.250$

