


兵庫地区福原換地区 61 街区確定測量原図

地番区域 神戸市兵庫区福原町 縮尺 1:250 平面直角座標系 第 V 作成年月日 昭和 60 年 3 月 10 日

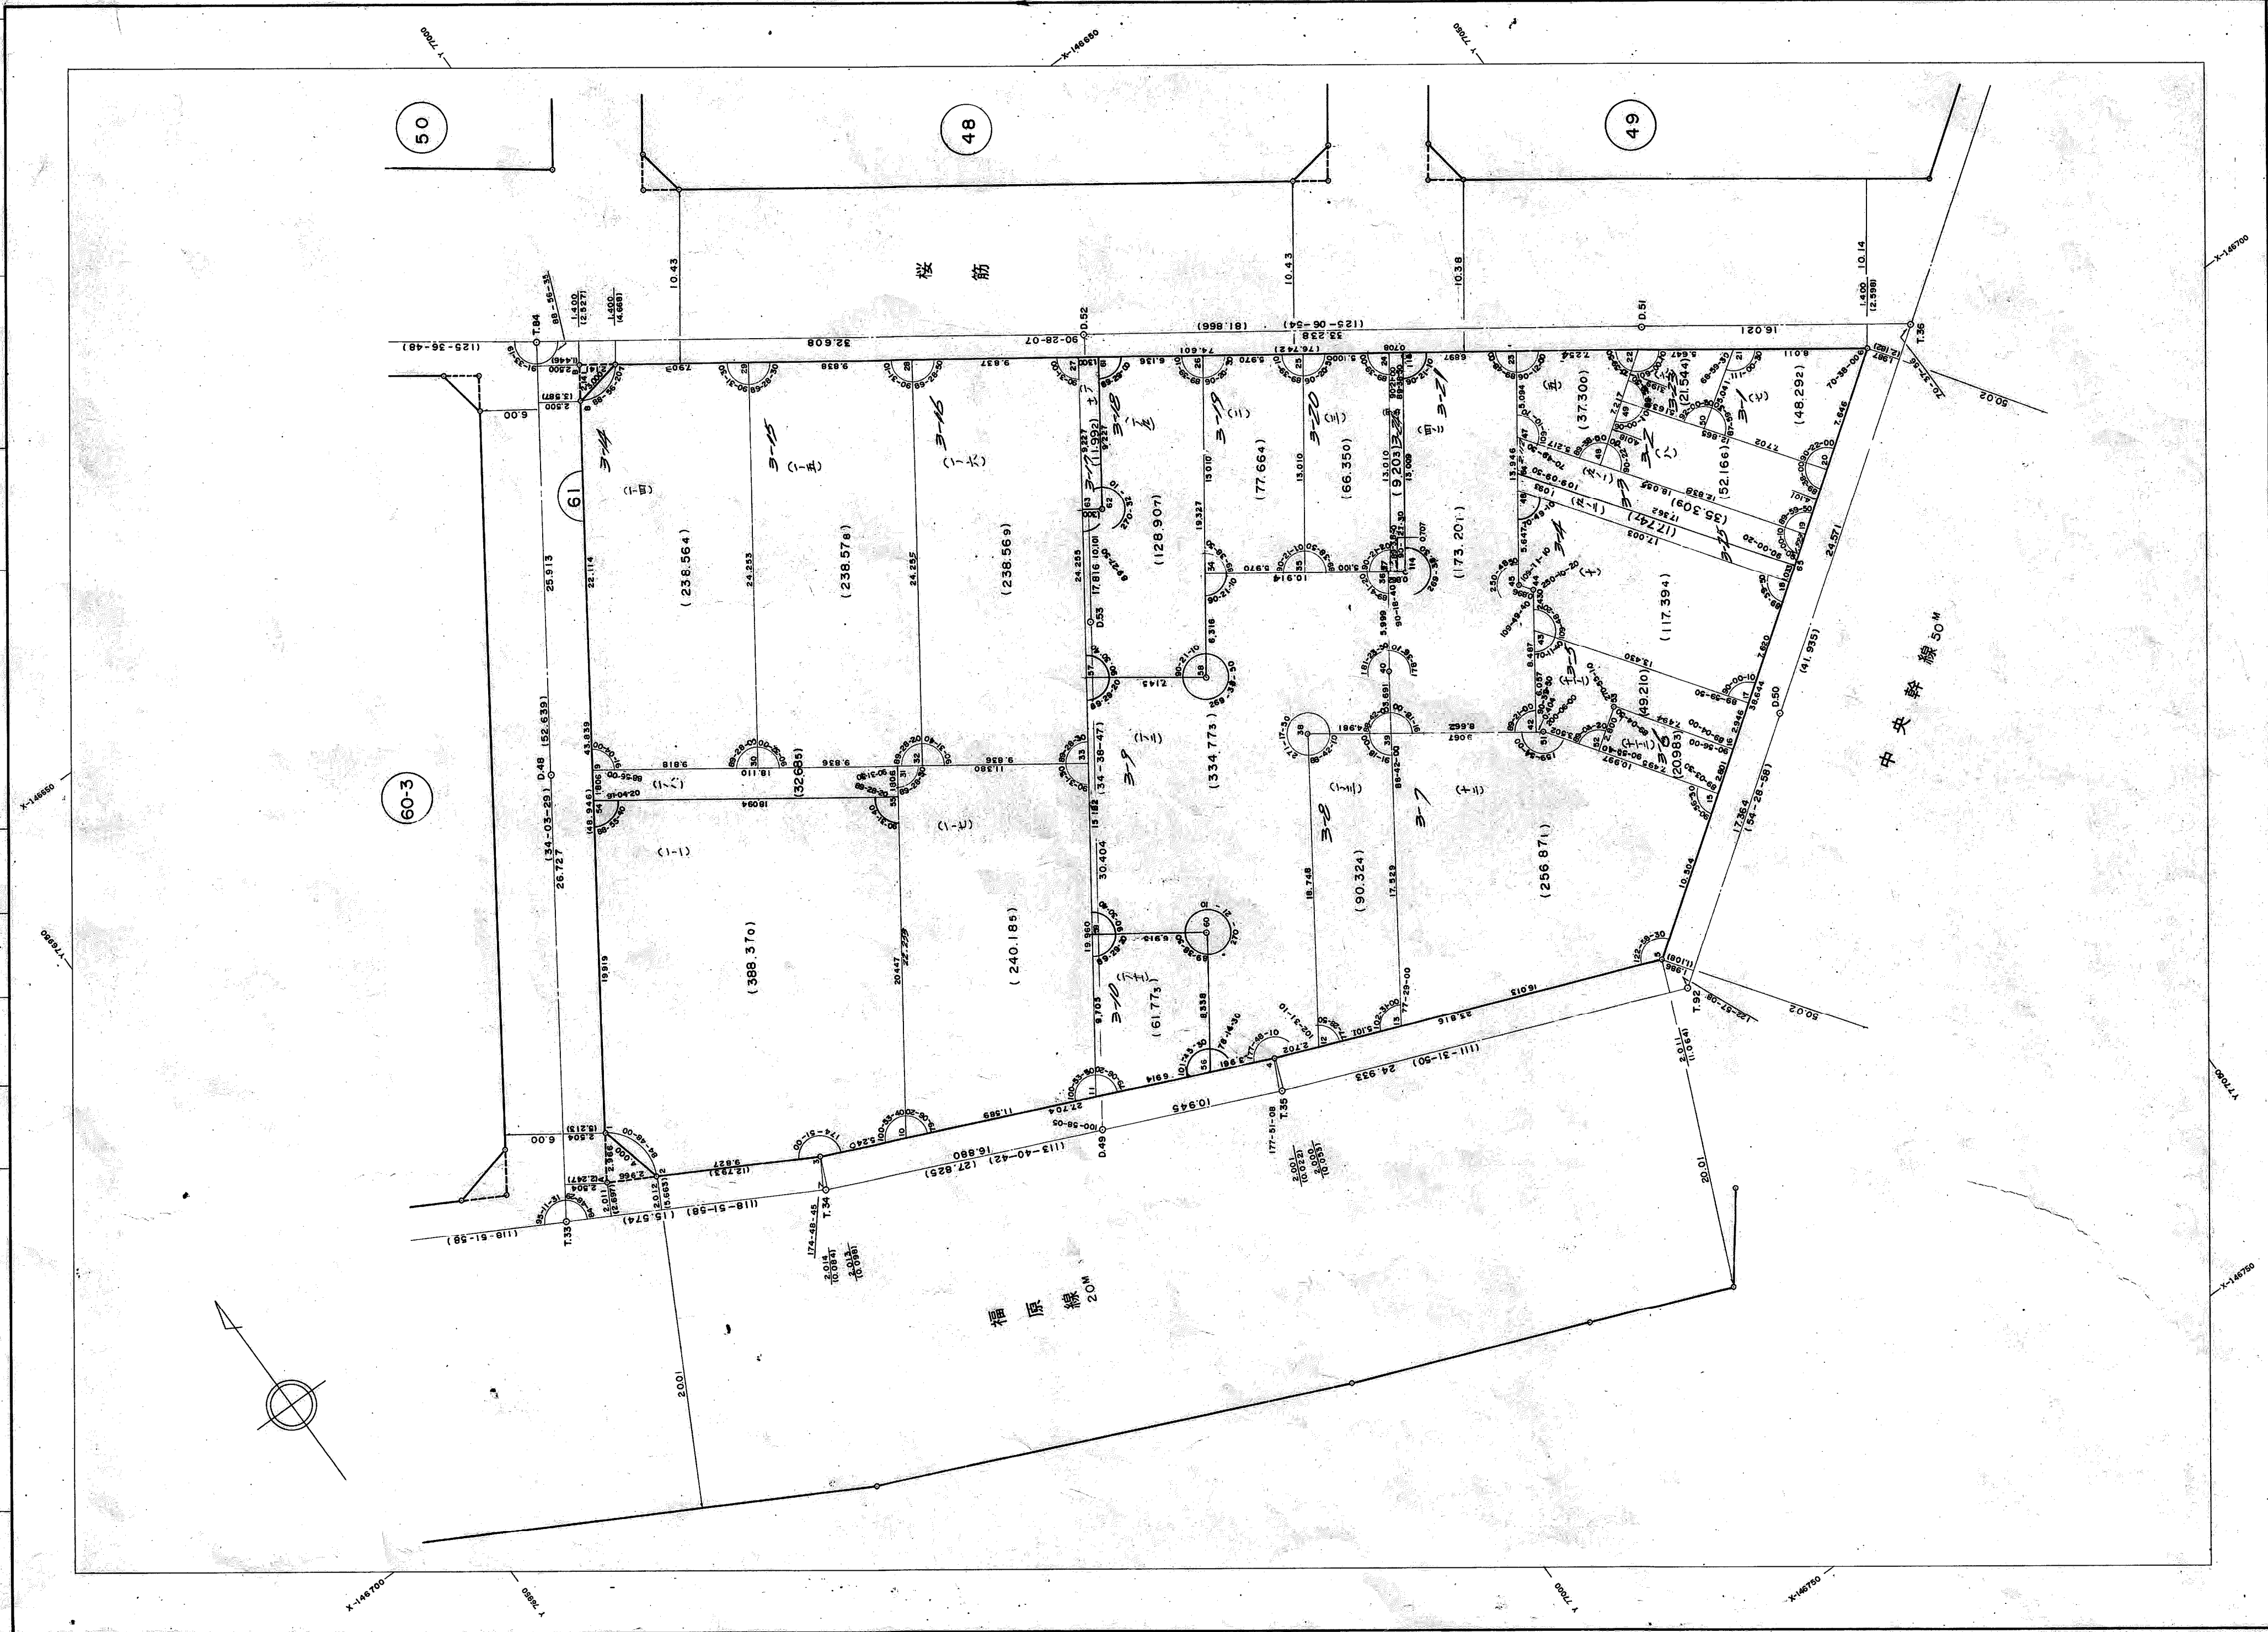

取扱注意

この資料は、土地区画整理事業に伴う換地処分時の測量成果（日本測地系）ですので、あくまで参考資料として取り扱ってください。