


# 葺合地区市役所前換地区 18 街区 確定測量原図

地番区域 神戸市中央区御幸通7丁目 番号 18 縮尺 1:250 平面直角座標系 第 V 作成年月日 平成8年9月 日

**取扱注意**  
この資料は、土地区画整理事業に伴う換地処分時の測量成果(日本測地系)ですので、あくまで参考資料として取り扱ってください。

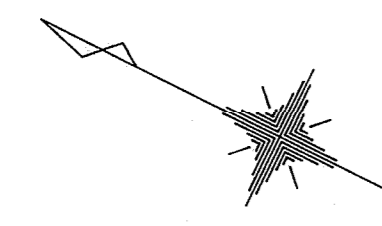

机上線  
2.2M

