


浜 山 地 区 浜 中 東 換 地 区 4 街 区 画 地 出 来 形 確 認 測 量 原 図


地 番 区 域 神戸市兵庫区浜中町1丁目 番 号 縮 尺 1 : 250 平面直角座標系 第 V 作 成 年 月 日 平成28年 3月31日

取扱注意


この資料は、土地区画整理事業に伴う換地処分時の測量成果（世界測地系）ですので、あくまで参考資料として取り扱ってください。

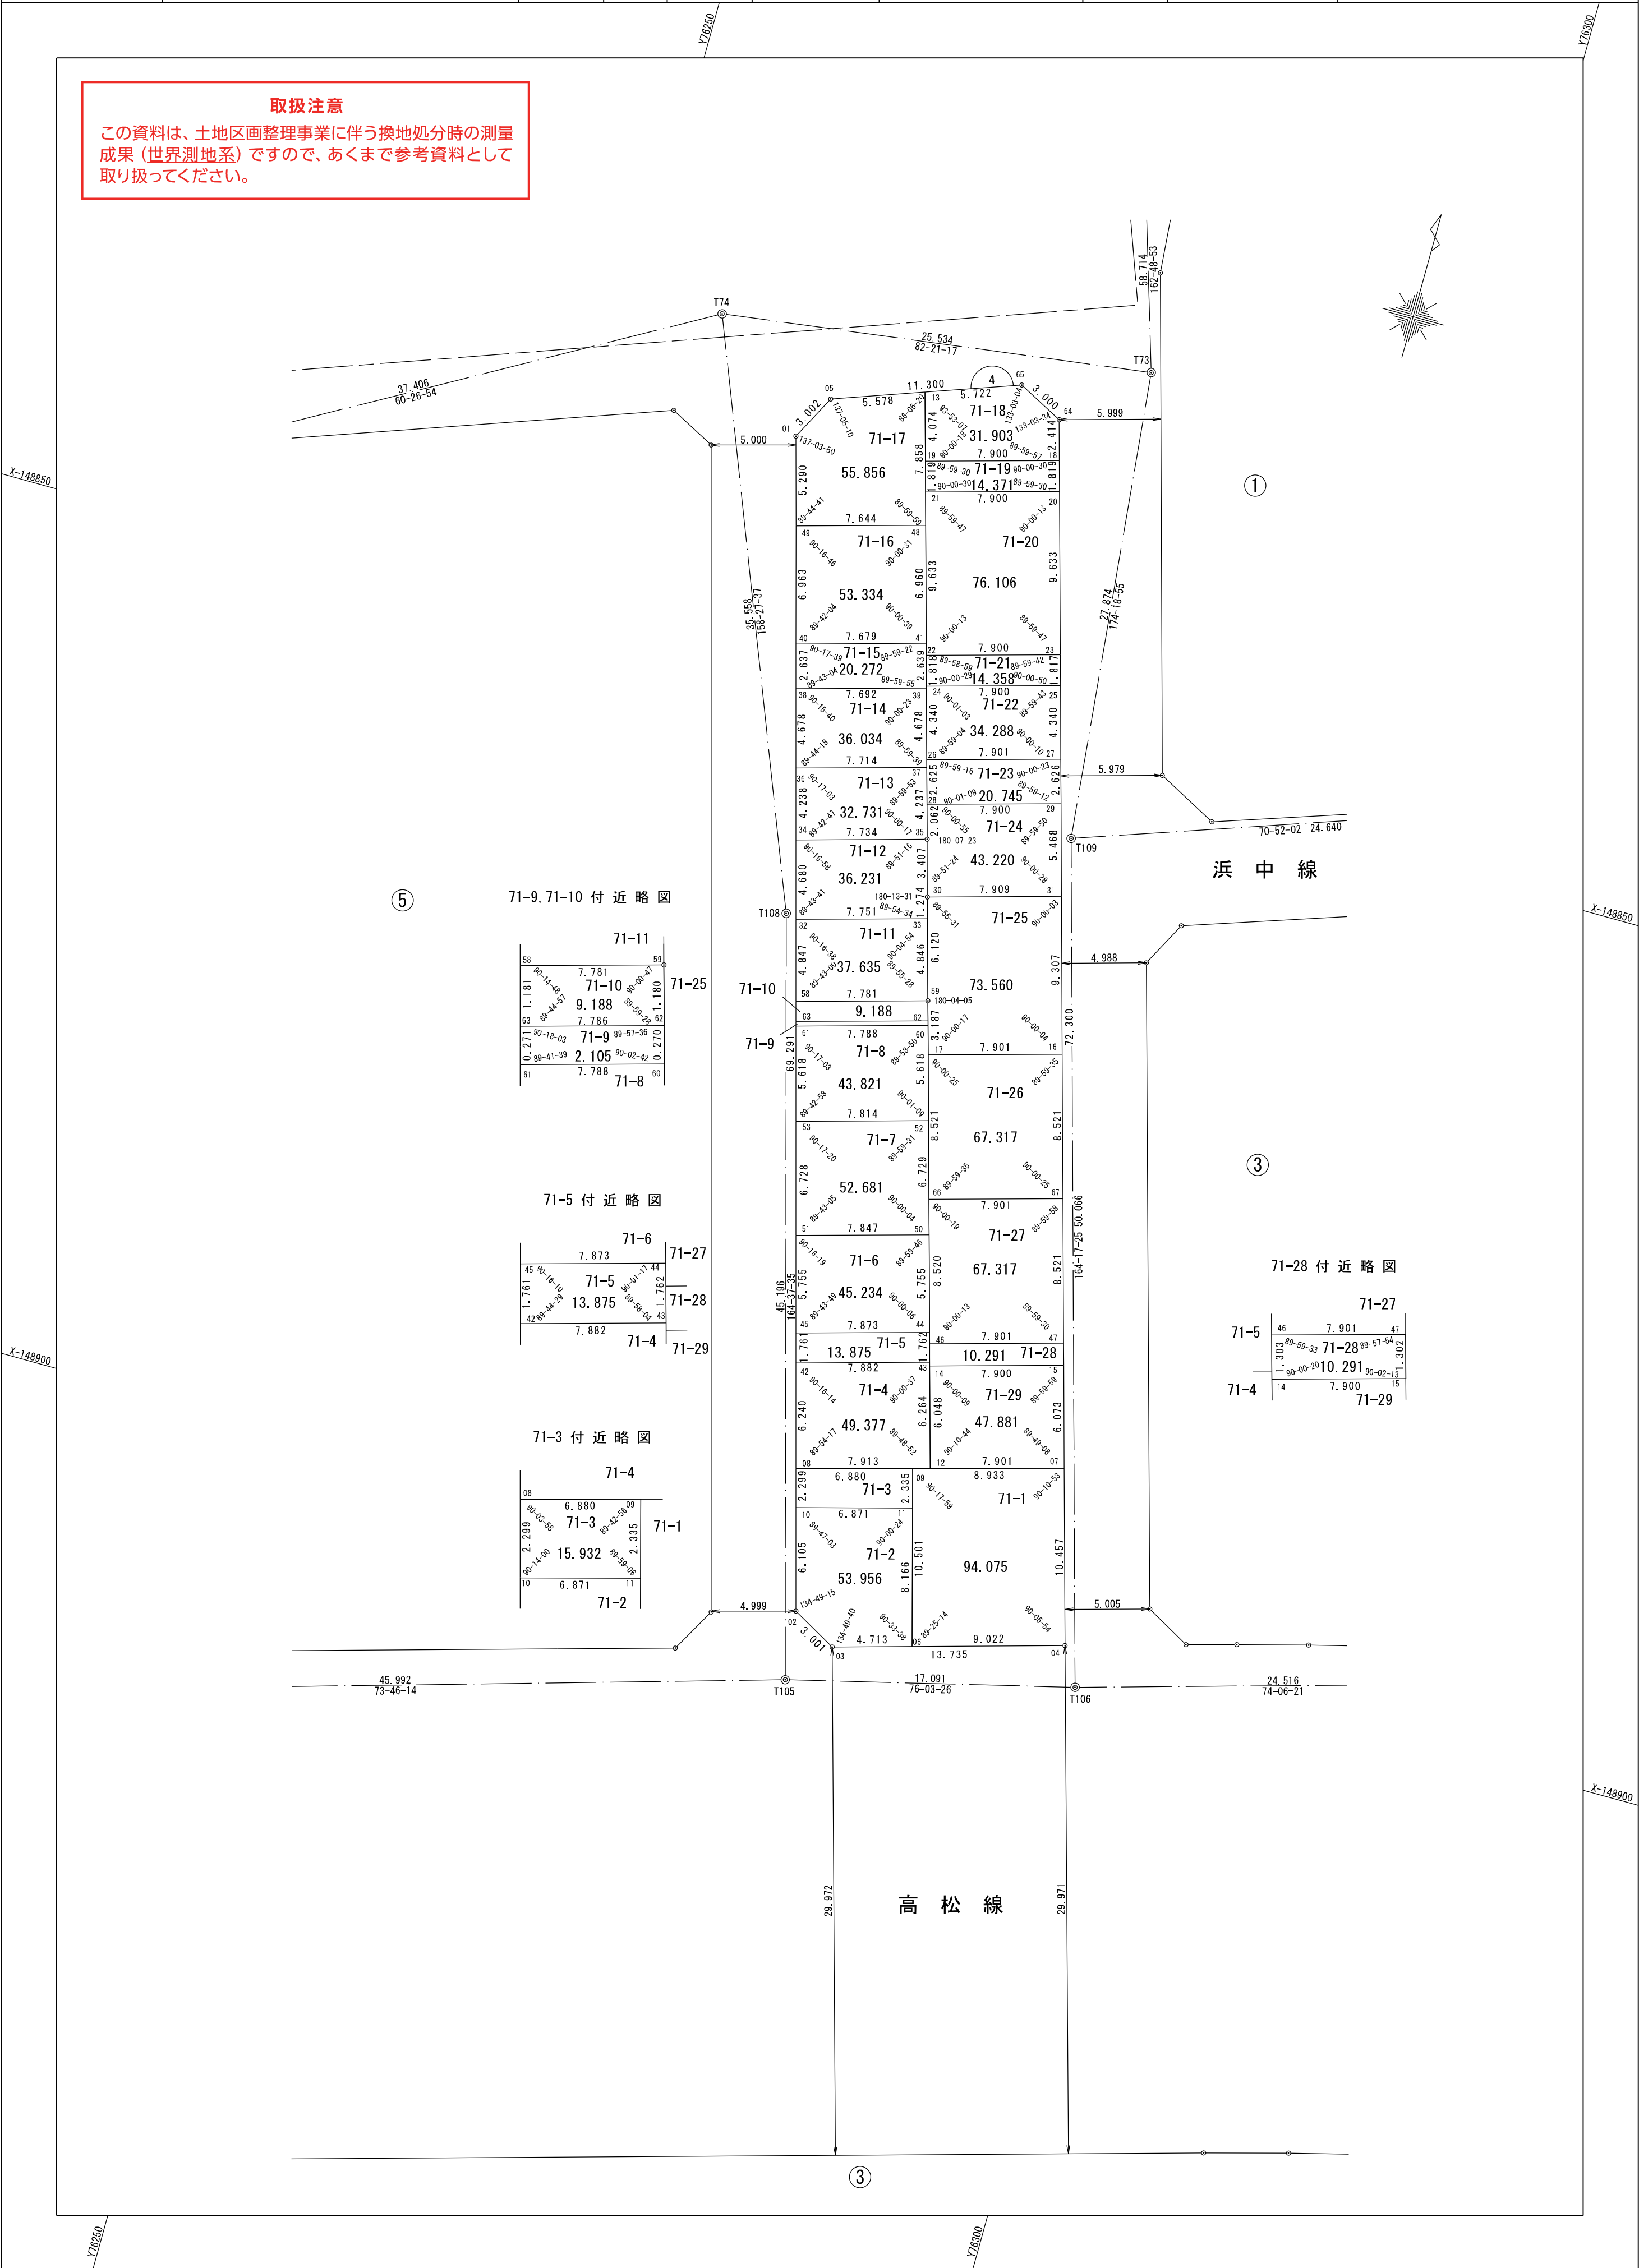


71-9, 71-10 付近略図

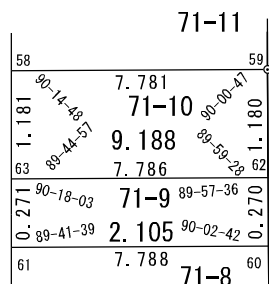


71-5 付近略図

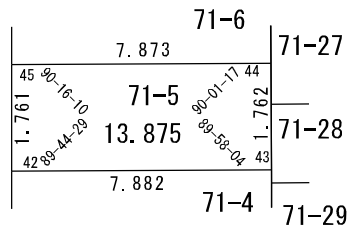

71-3 付近略図

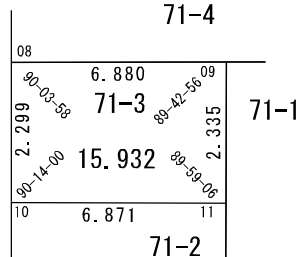

71-28 付近略図

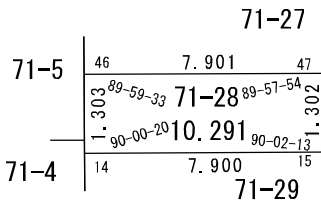

「この座標は、世界測地系を用いています」

「この成果は、国土地理院長の助言を受けて得たものである（助言番号）平26近公第3号」

作業機関 株式会社 イースト

計画機関 神戸市