


浜 山 地 区 浜 中 東 換 地 区 5 街 区 画 地 出 来 形 確 認 測 量 原 図

地 番 区 域	神戸市兵庫区浜中町1丁目	番 号		縮 尺	1 : 250	平面直角座標系	第 V	作 成 年 月 日	平成28年 3月31日
---------	--------------	-----	--	-----	---------	---------	-----	-----------	-------------

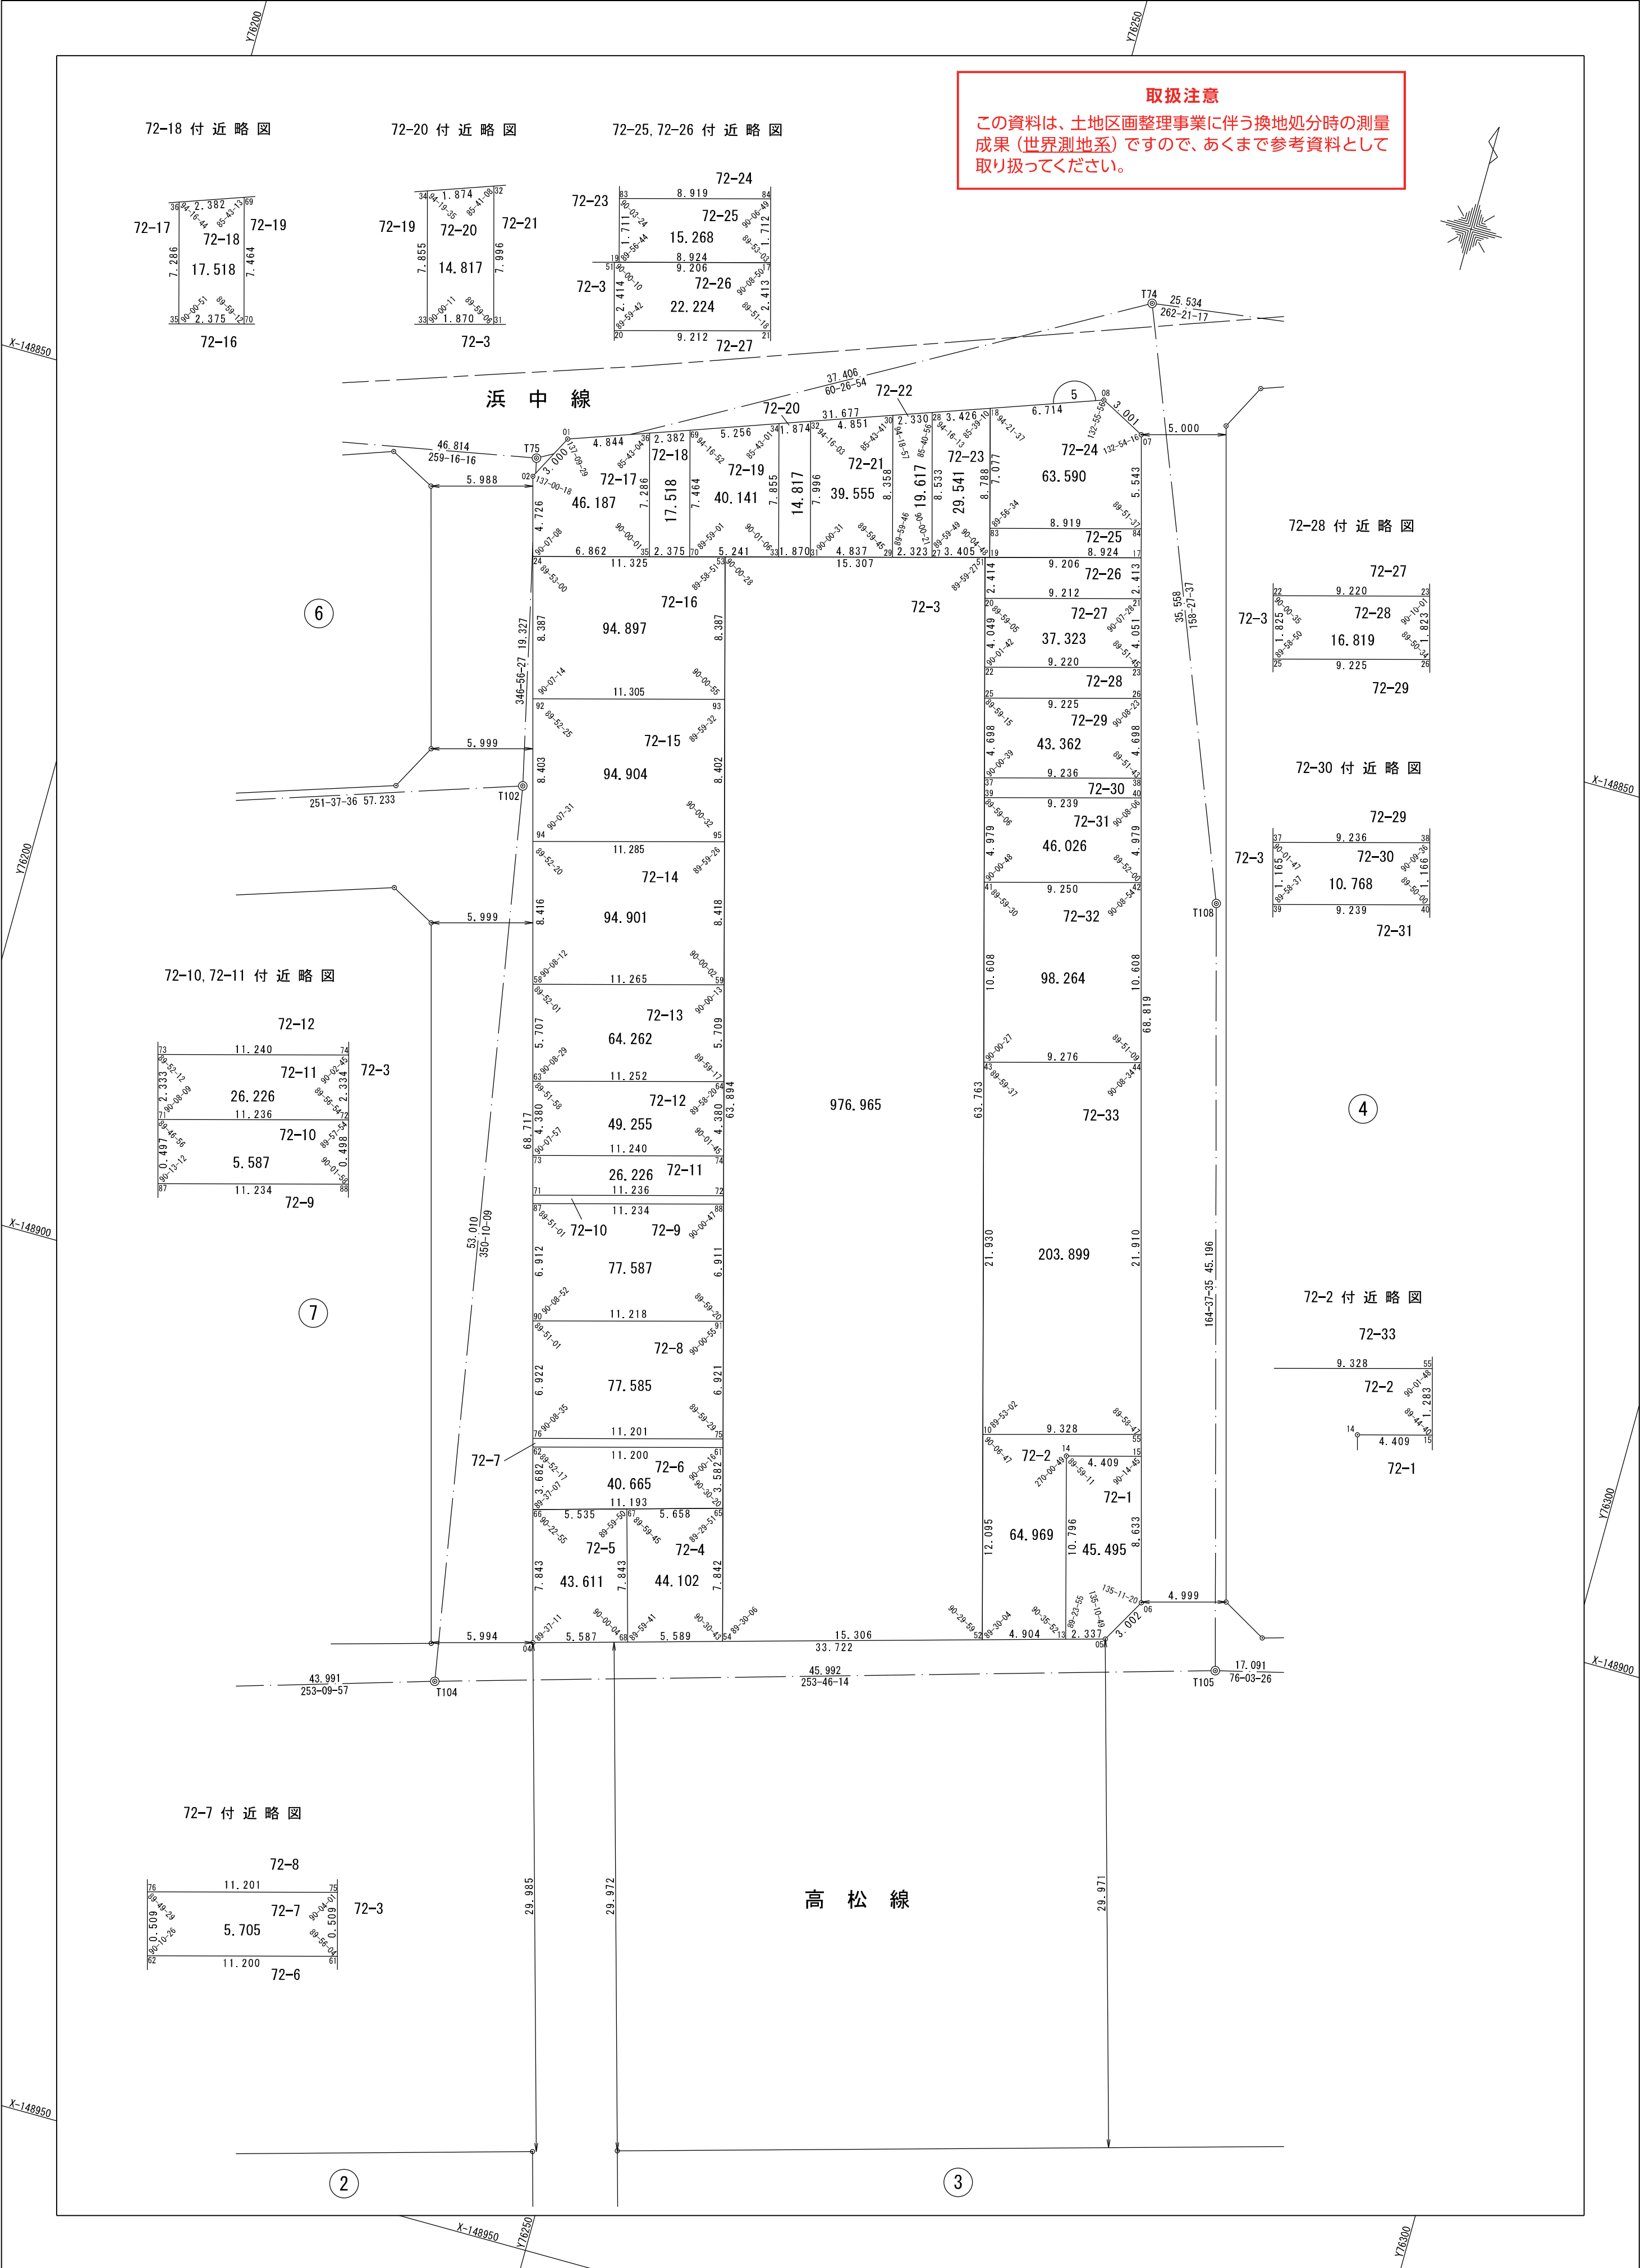

作業機関
有限会社
イースト

計画機関
神
戸
市

「この座標は、世界測地系を用いています」

「この成果は、国土地理院長の助言を受けて
得たものである（助言番号）平26近公第3号」