


浜山地区浜中西換地区 11街区画地出来形確認測量原図


地番区域	神戸市兵庫区浜中町2丁目	番号		縮尺	1：250	平面直角座標系	第Ⅴ	作成年月日	平成28年 3月31日
------	--------------	----	--	----	-------	---------	----	-------	-------------

取扱注意


この資料は、土地区画整理事業に伴う換地処分時の測量成果（世界測地系）ですので、あくまで参考資料として取り扱ってください。

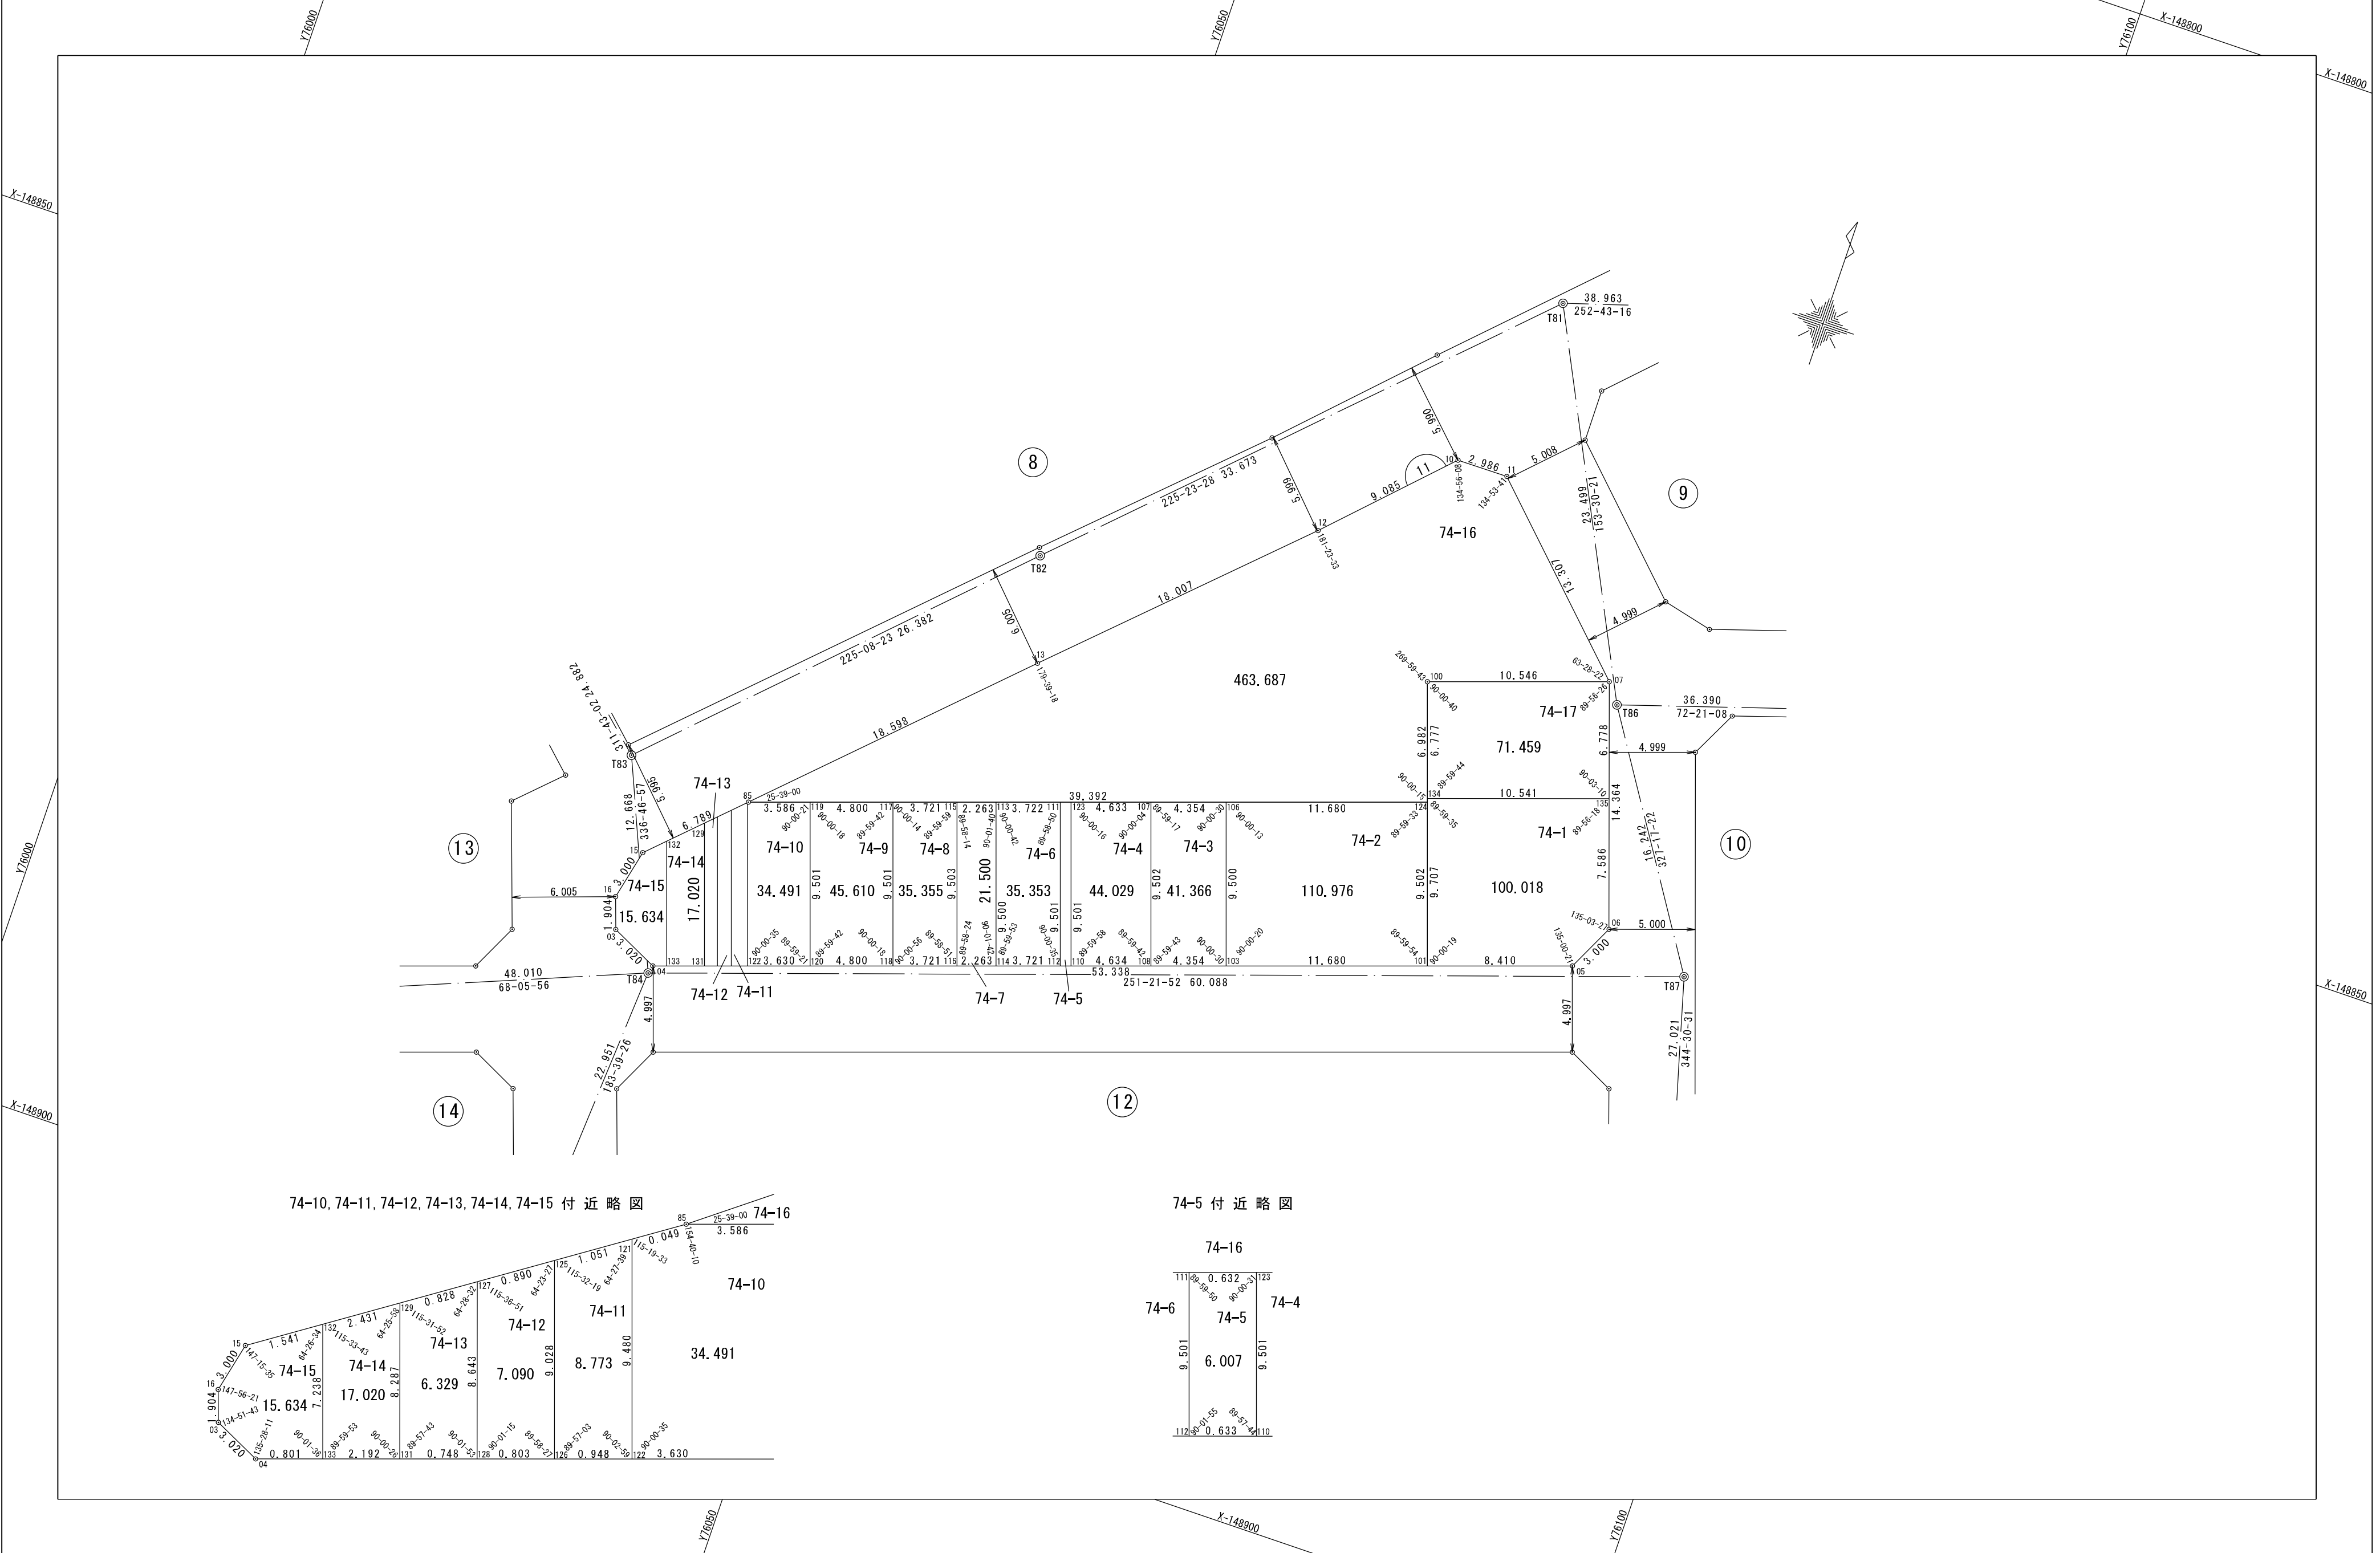

74-10, 74-11, 74-12, 74-13, 74-14, 74-15 付近略図

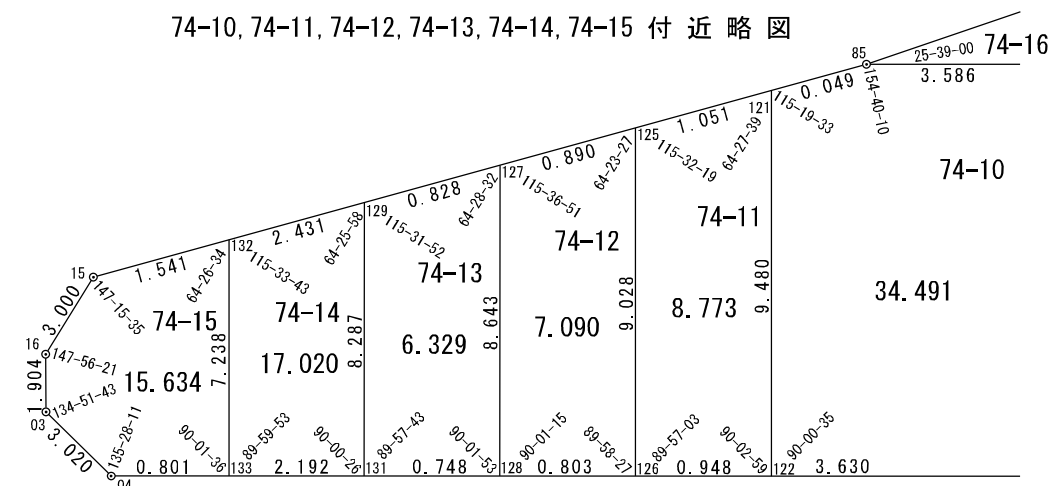

74-5 付近略図

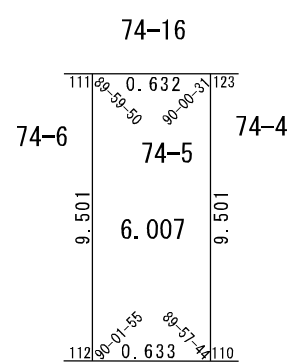

「この座標は、世界測地系を用いています」

「この成果は、国土地理院長の助言を受けて得たものである（助言番号）平26近公第3号」

作業機
関
有
限
会
社
イ
ー
ス
ト

計
画
機
関
神
戸
市