


浜 山 地 区 浜 中 西 換 地 区 6 街 区 画 地 出 来 形 確 認 測 量 原 図


取扱注意

この資料は、土地区画整理事業に伴う換地処分時の測量成果（世界測地系）ですので、あくまで参考資料として取り扱ってください。

地 番 区 域	神戸市兵庫区浜中町2丁目	番 号		縮 尺	1 : 250	平面直角座標系	第 V	作 成 年 月 日	平成28年 3月31日
---------	--------------	-----	--	-----	---------	---------	-----	-----------	-------------

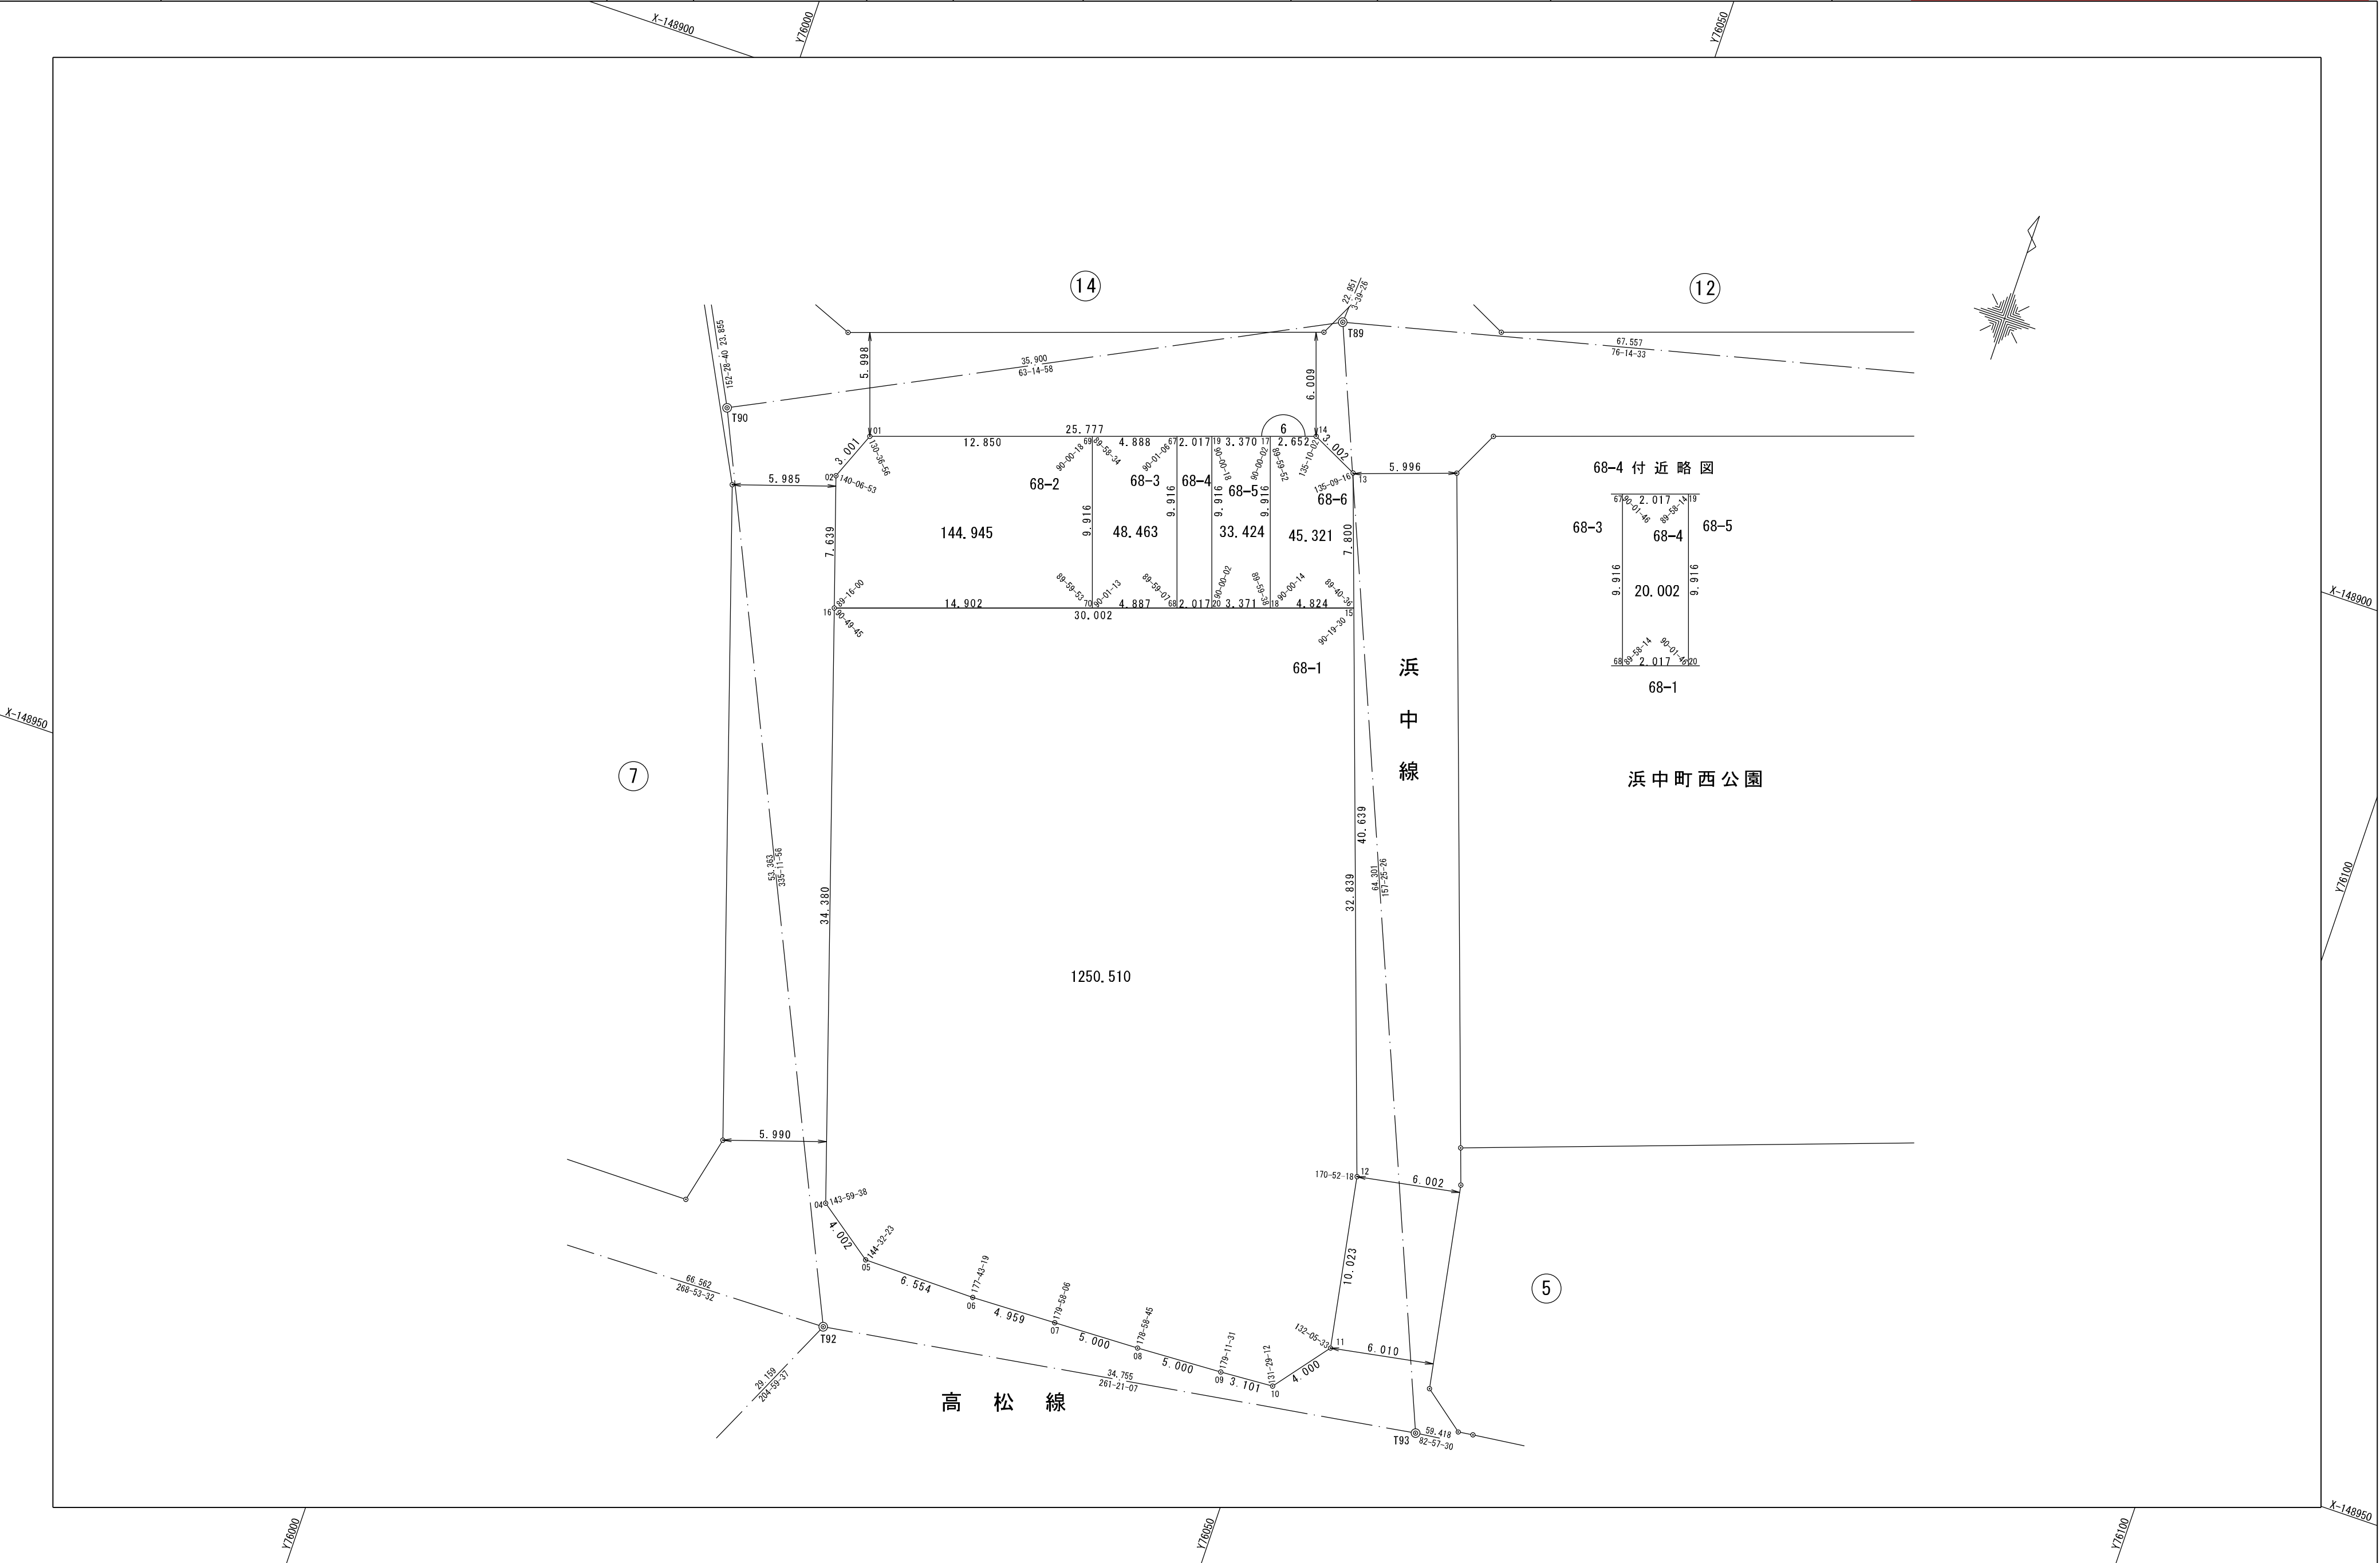

68-4 付 近 略 図

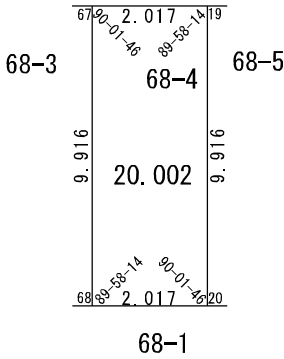

「この座標は、世界測地系を用いています」

「この成果は、国土地理院長の助言を受けて得たものである(助言番号)平26近公第3号」

作業機関
株式会社
イースト

計画機関
神戸市