


浜 山 地 区 浜 中 西 換 地 区 7 街 区 画 地 出 来 形 確 認 測 量 原 図

地 番 区 域	神戸市兵庫区浜中町2丁目	番 号		縮 尺	1 : 250	平面直角座標系	第 V	作 成 年 月 日	平成28年 3月31日	※平成29年10月31日一部変更
---------	--------------	-----	--	-----	---------	---------	-----	-----------	-------------	------------------

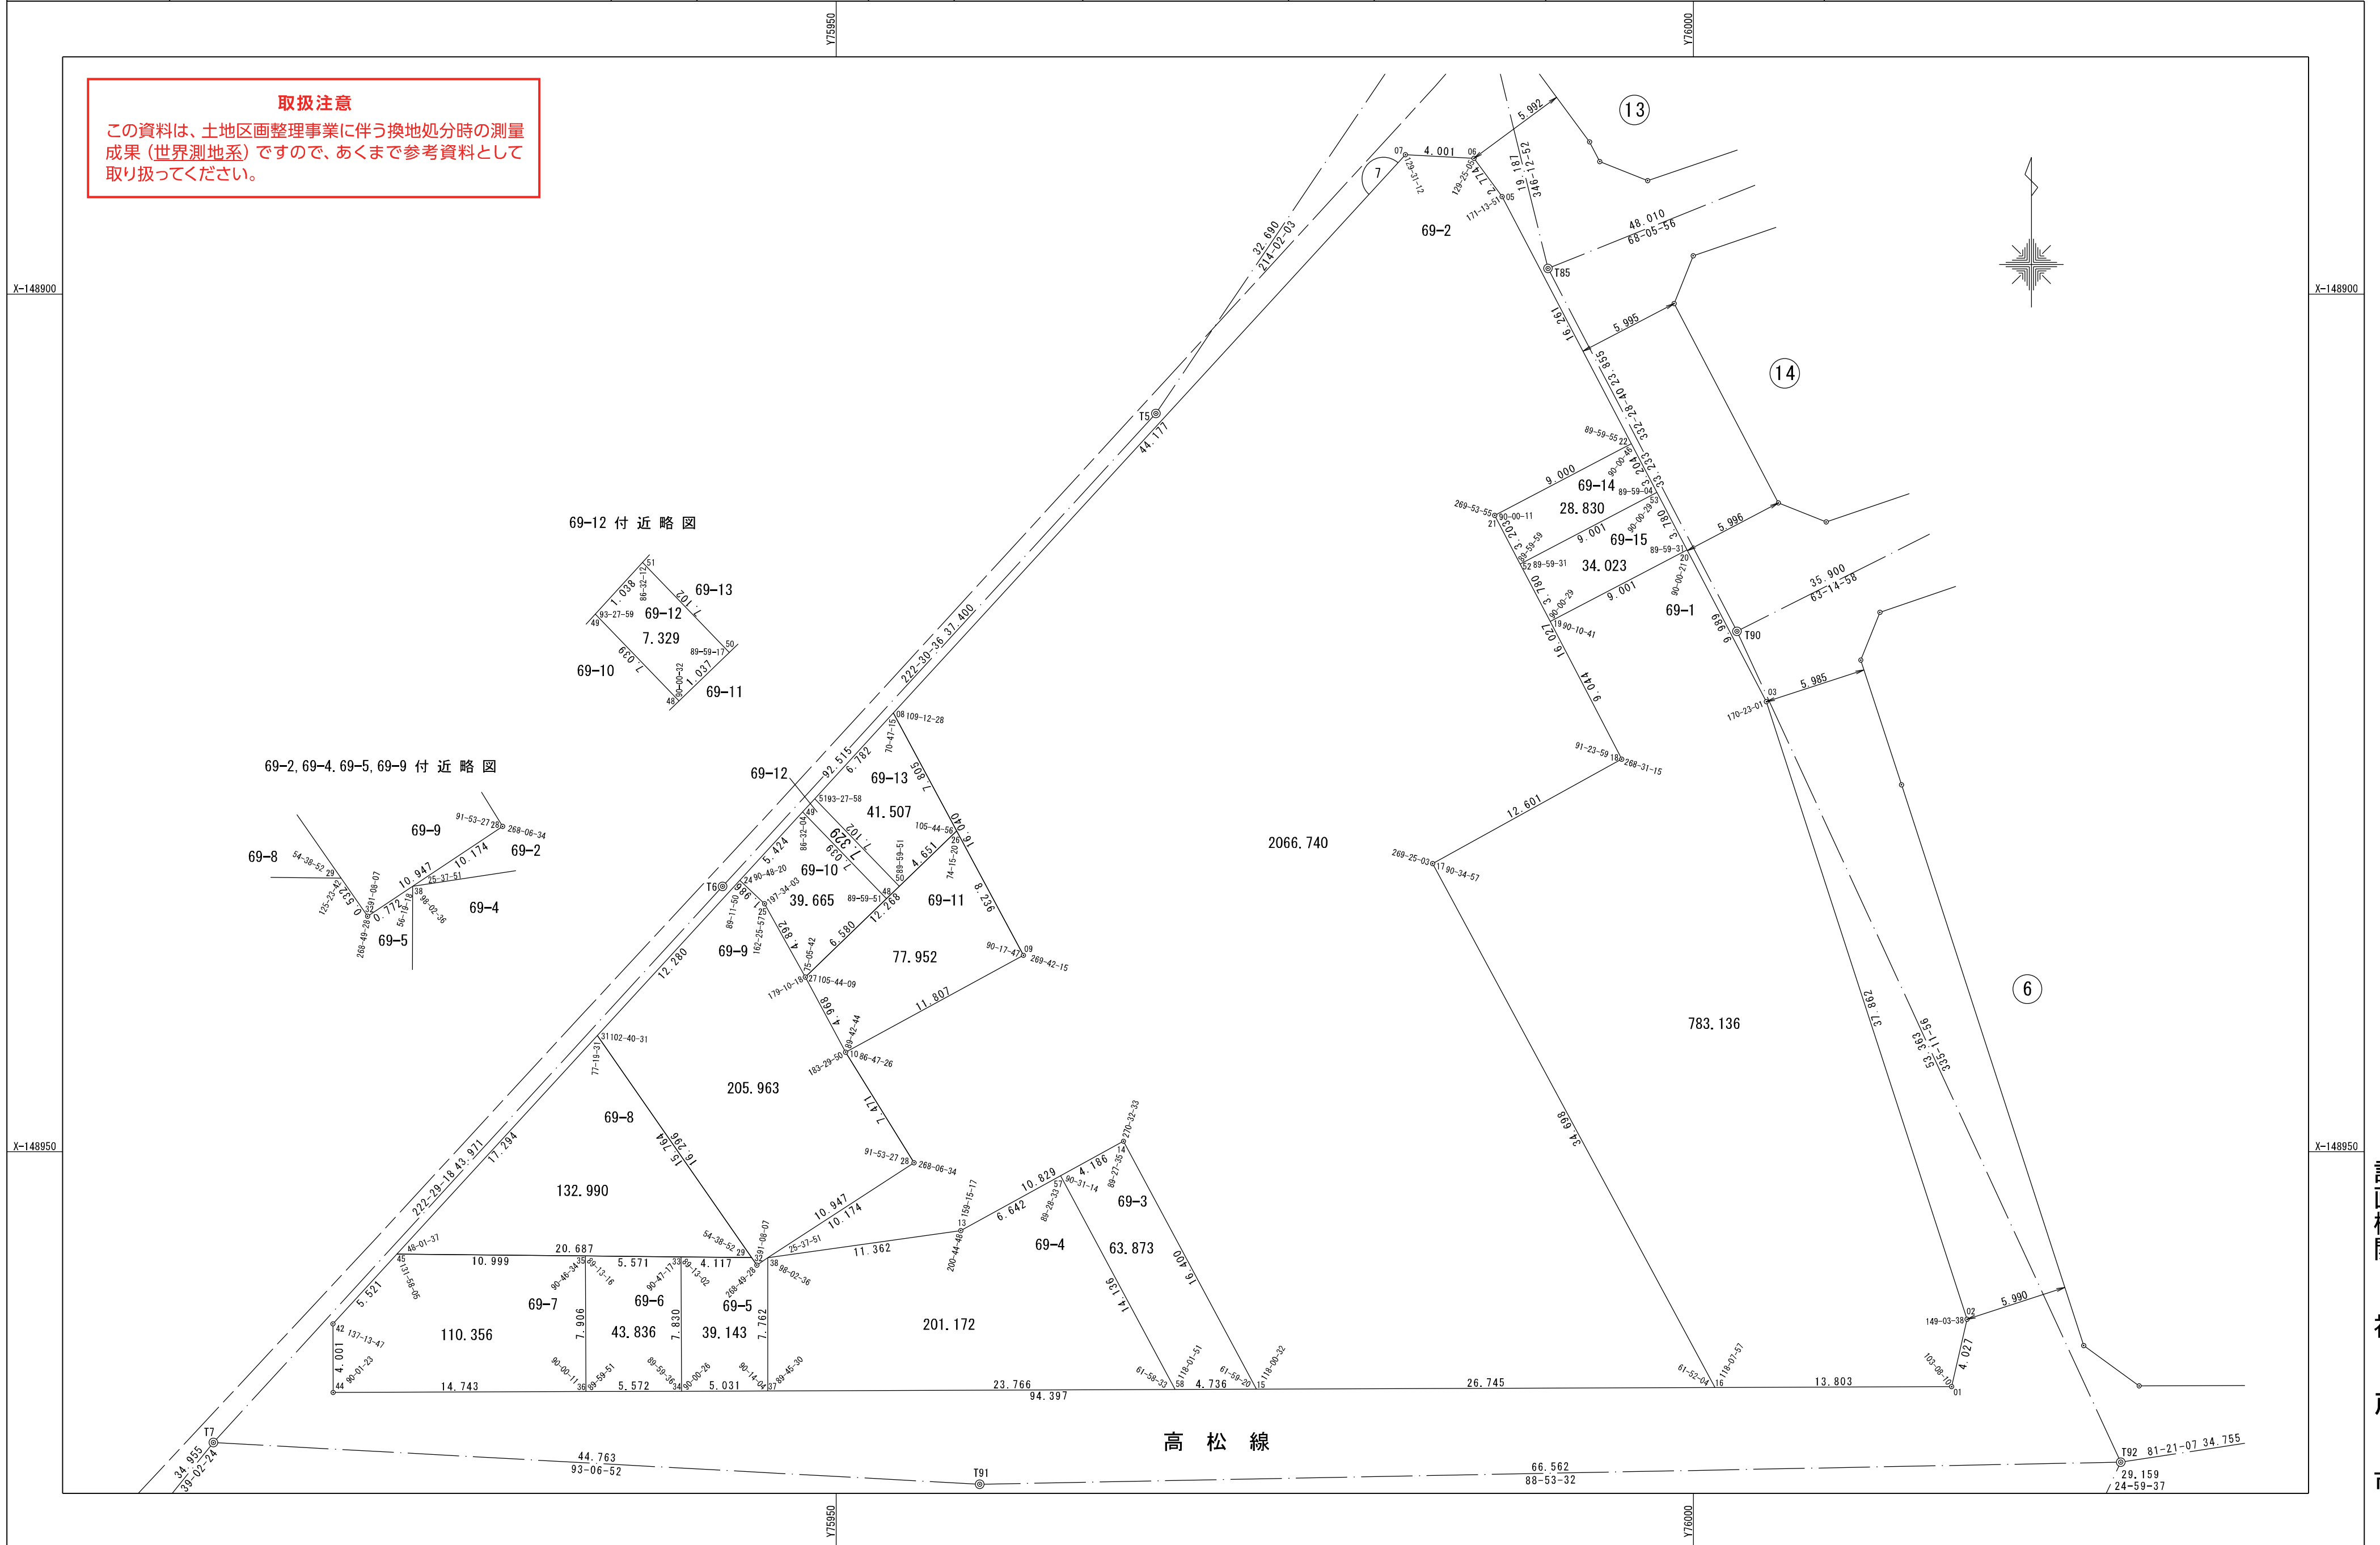

「この座標は、世界測地系を用いています」

「この成果は、国土地理院長の助言を受けて得たものである(助言番号)平26近公第3号」

作業機関

有限会社
イースト

計
画
幾
関

神戸市