


浜山地区浜中西換地区 8 街区画地出来形確認測量原図


取扱注意

この資料は、土地区画整理事業に伴う換地処分時の測量成果（世界測地系）ですので、あくまで参考資料として取り扱ってください。


地 番 区 域	神戸市兵庫区浜中町2丁目	番 号		縮 尺	1 : 250	平面直角座標系	第 V	作 成 年 月 日	平成28年 3月31日
---------	--------------	-----	--	-----	---------	---------	-----	-----------	-------------

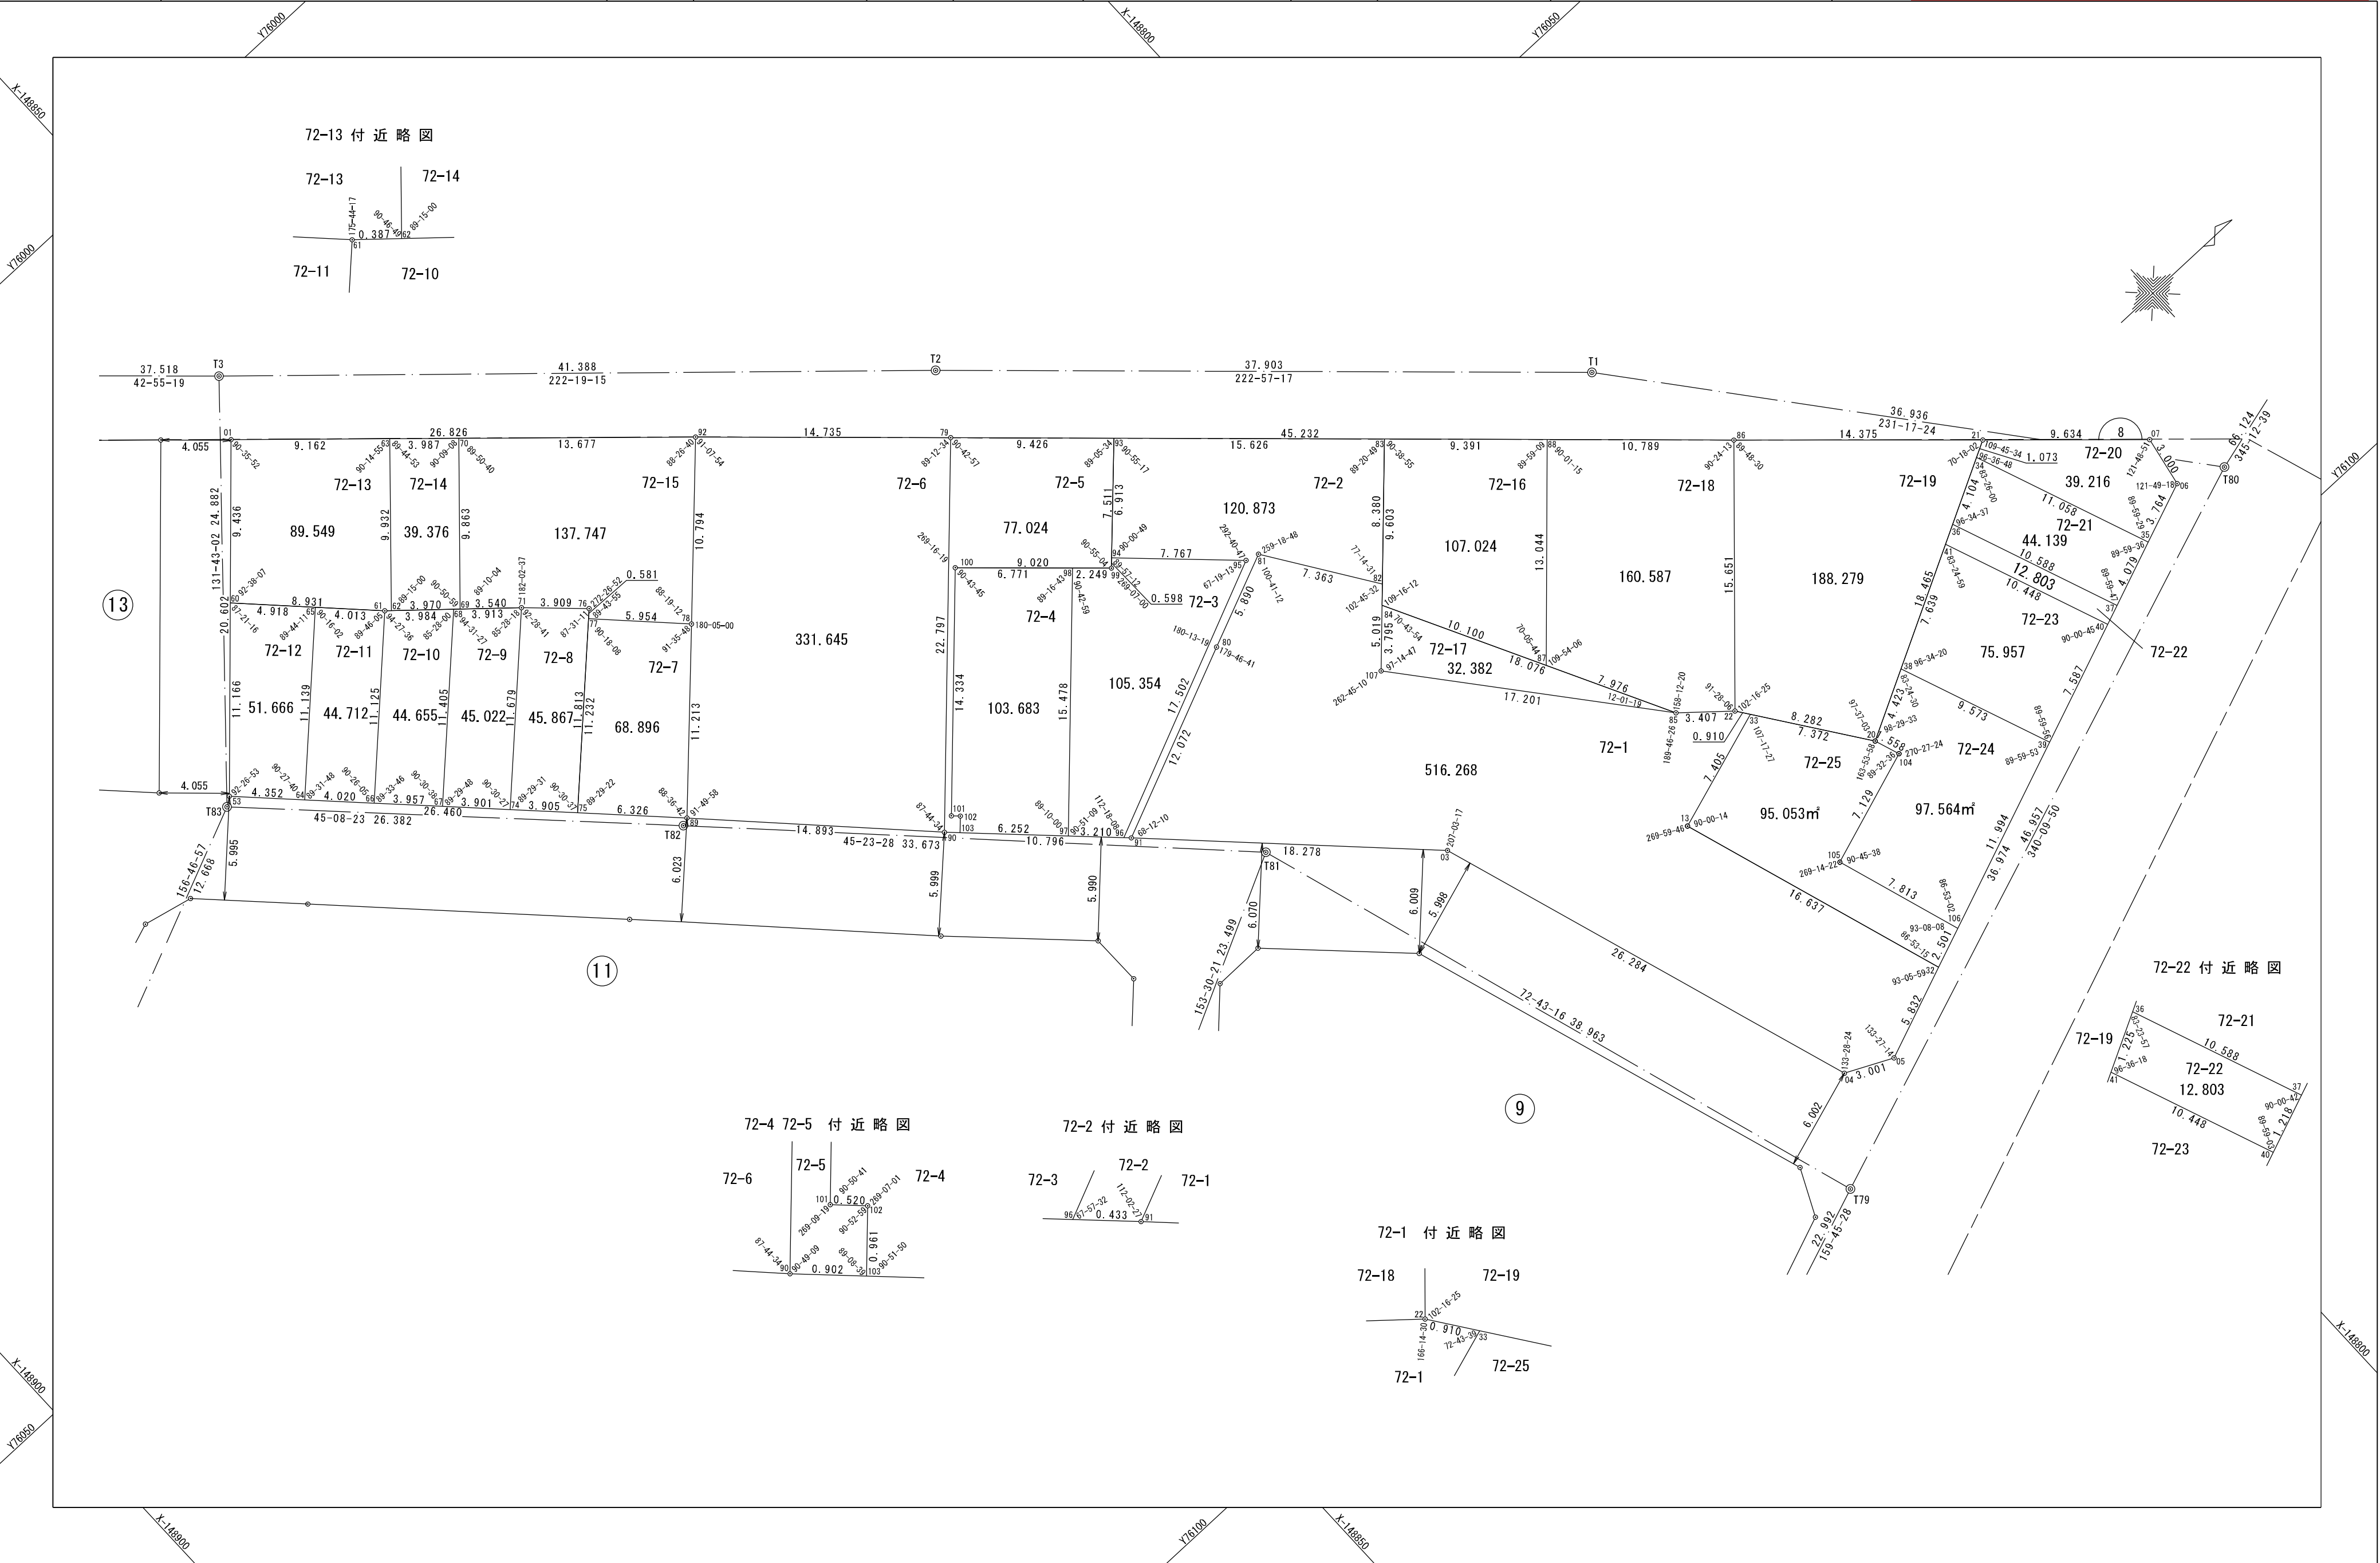


72-13 付 近 略 図

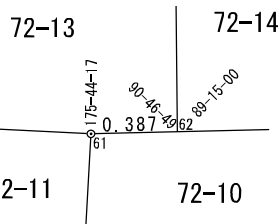


72-4 72-5 付 近 略 図

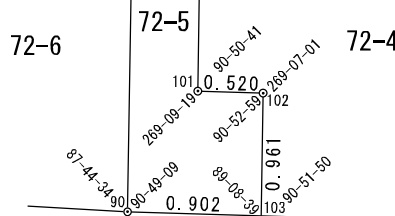


72-2 付 近 略 図

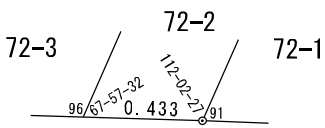

72-1 付 近 略 図

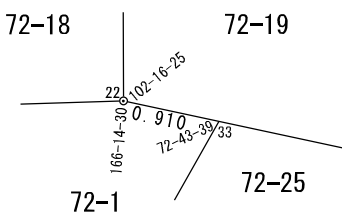

72-22 付 近 略 図

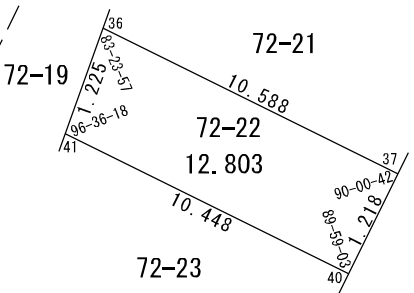

作業機関
有限会社
イースト

計画機関
神 戸 市

「この座標は、世界測地系を用いています」

「この成果は、国土地理院長の助言を受けて
得たものである(助言番号)平26近公第3号」