


兵庫地区御崎換地区 | 街区 確定測量原図

地 番 区 域	神 戸 市 兵 庫 区 浜 山 通 1 丁 目	番 号	縮 尺	1 : 250	平 面 直 角 座 標 系	第 V	作 成 年 月 日	昭 和 59 年 12 月 日
---------	-------------------------	-----	-----	---------	---------------	-----	-----------	-----------------

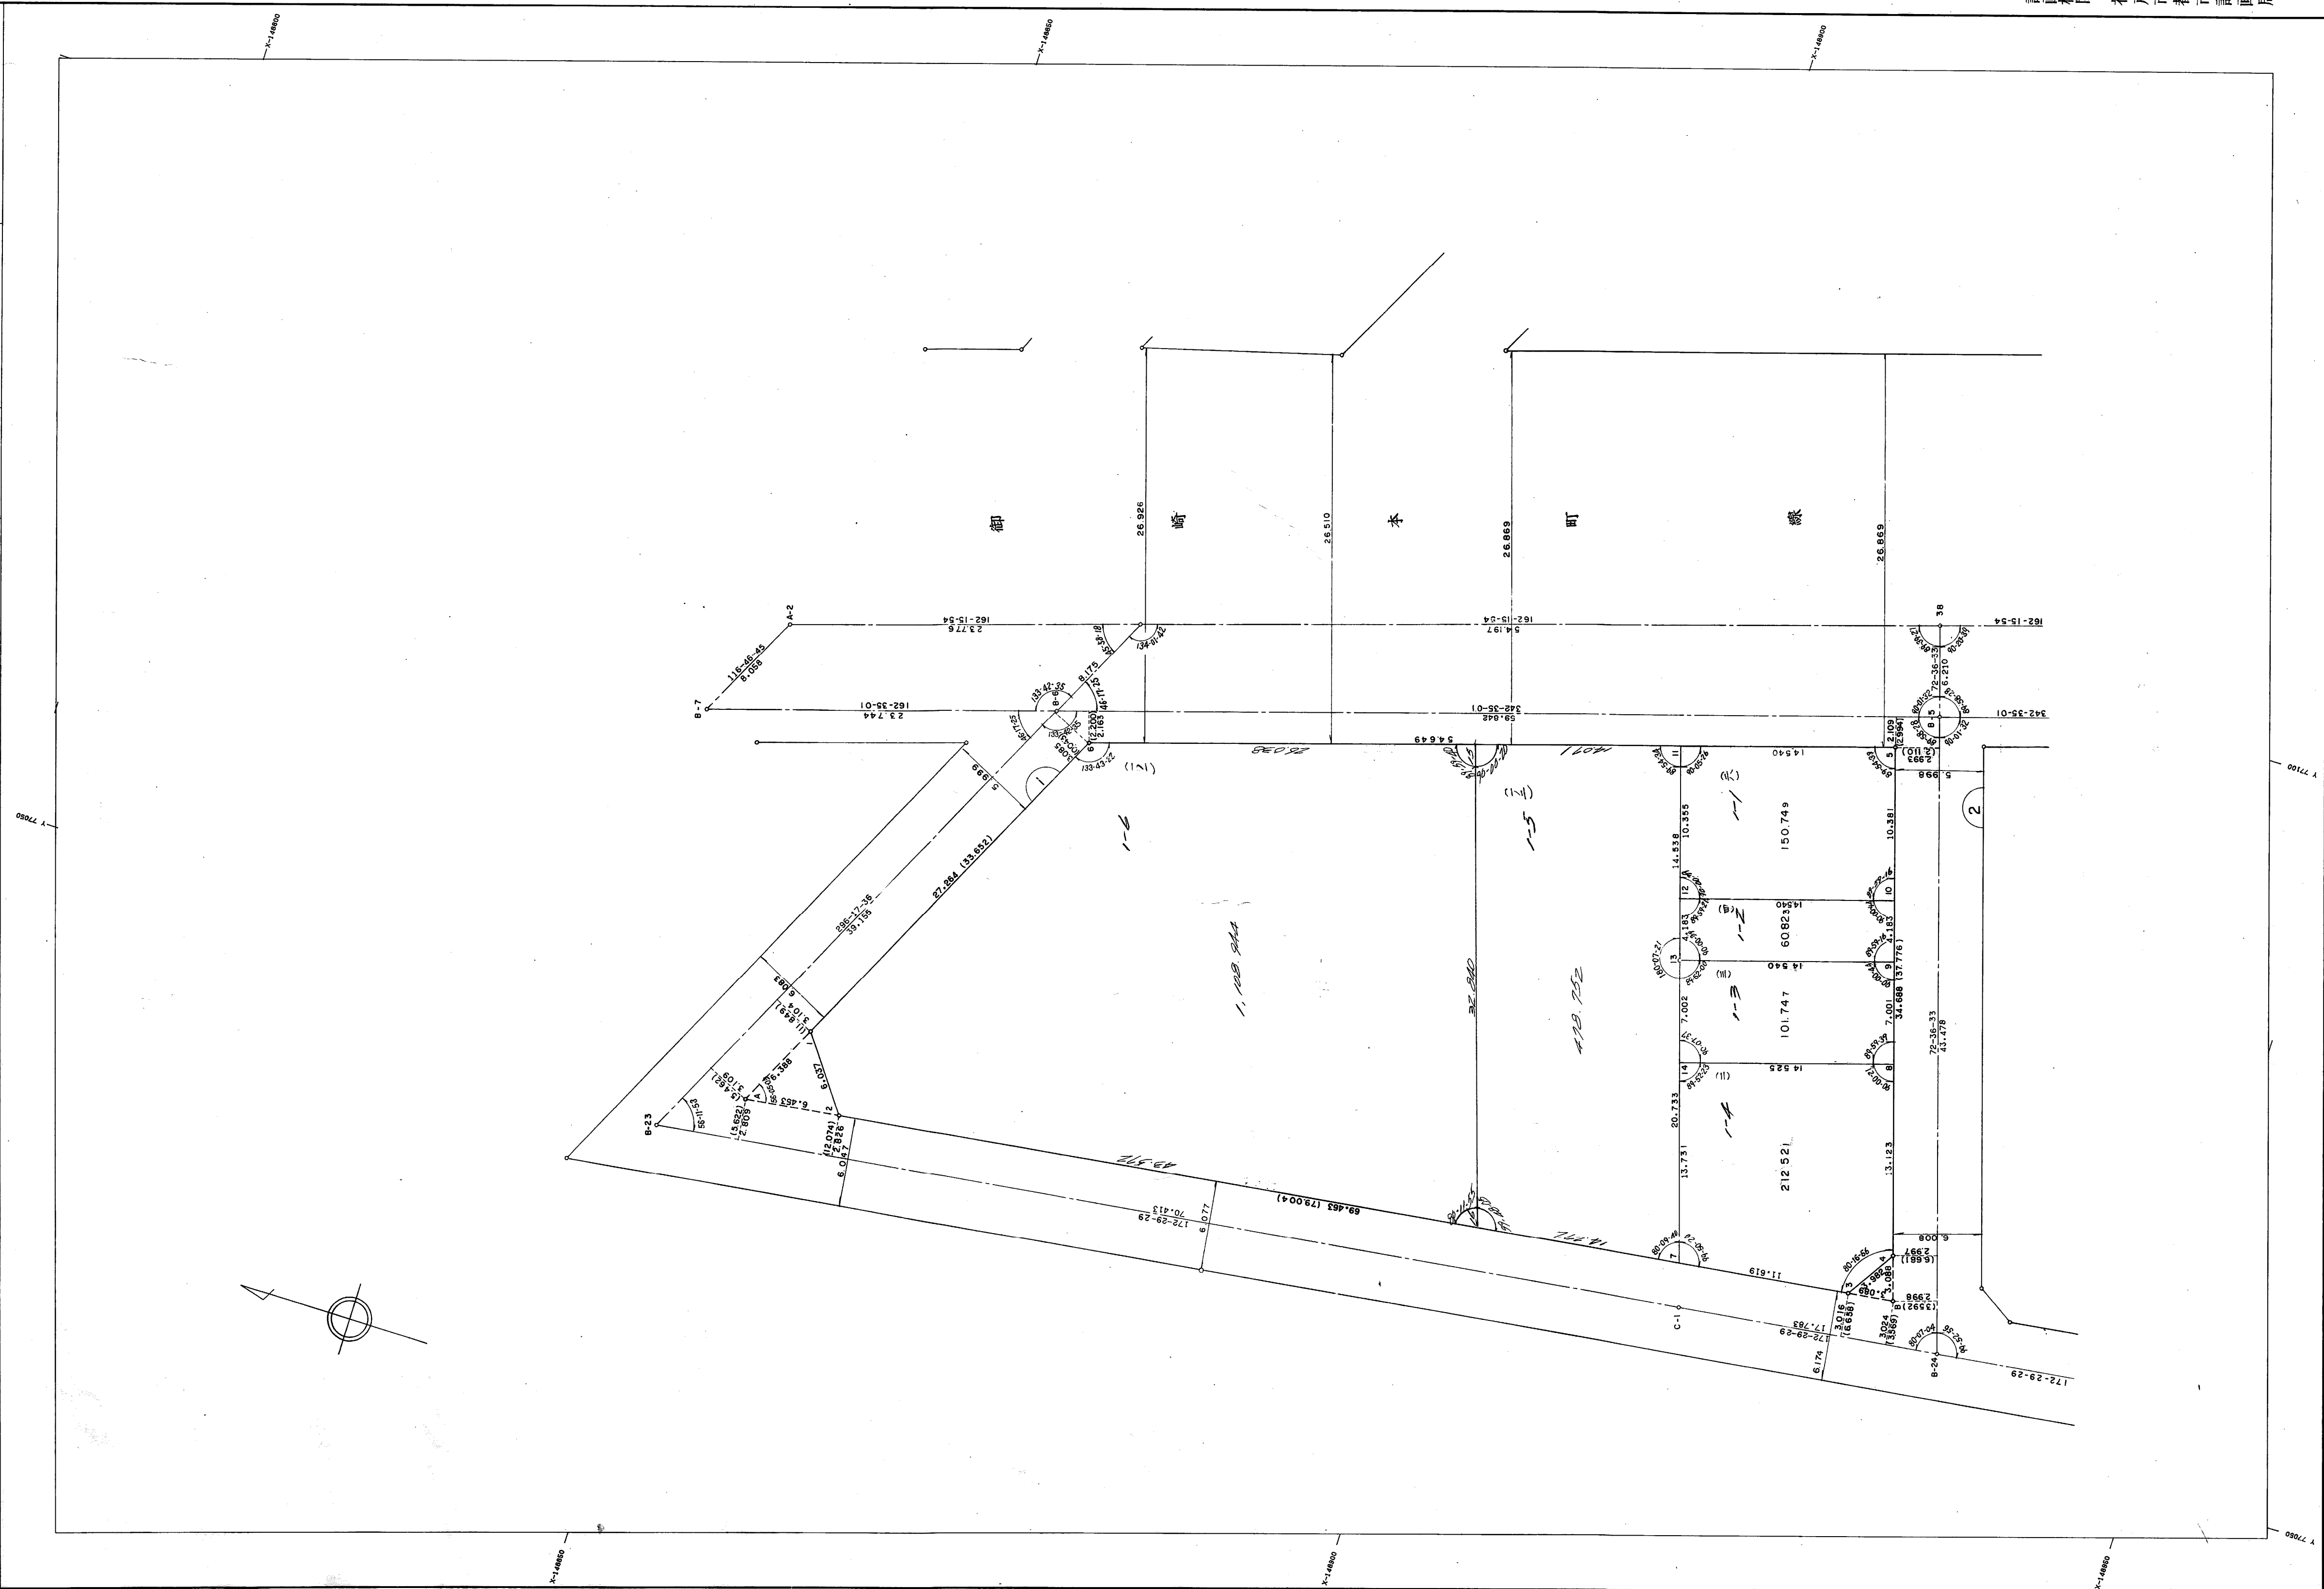

作業機関 林測量設計株式会社

計画機関 神戸市都市計画局

取扱注意
この資料は、土地区画整理事業に伴う換地処分時の測量
成果（日本測地系）ですので、あくまで参考資料として
取り扱ってください。