


兵庫地区兵庫運河換地区33-1街区画地確定測量原図

地番区域 神戸市兵庫区御崎町一丁目 番号 縮尺 1:1000 平面直角座標系 第 V 作成年月日 昭和 61 年 2 月 4 日

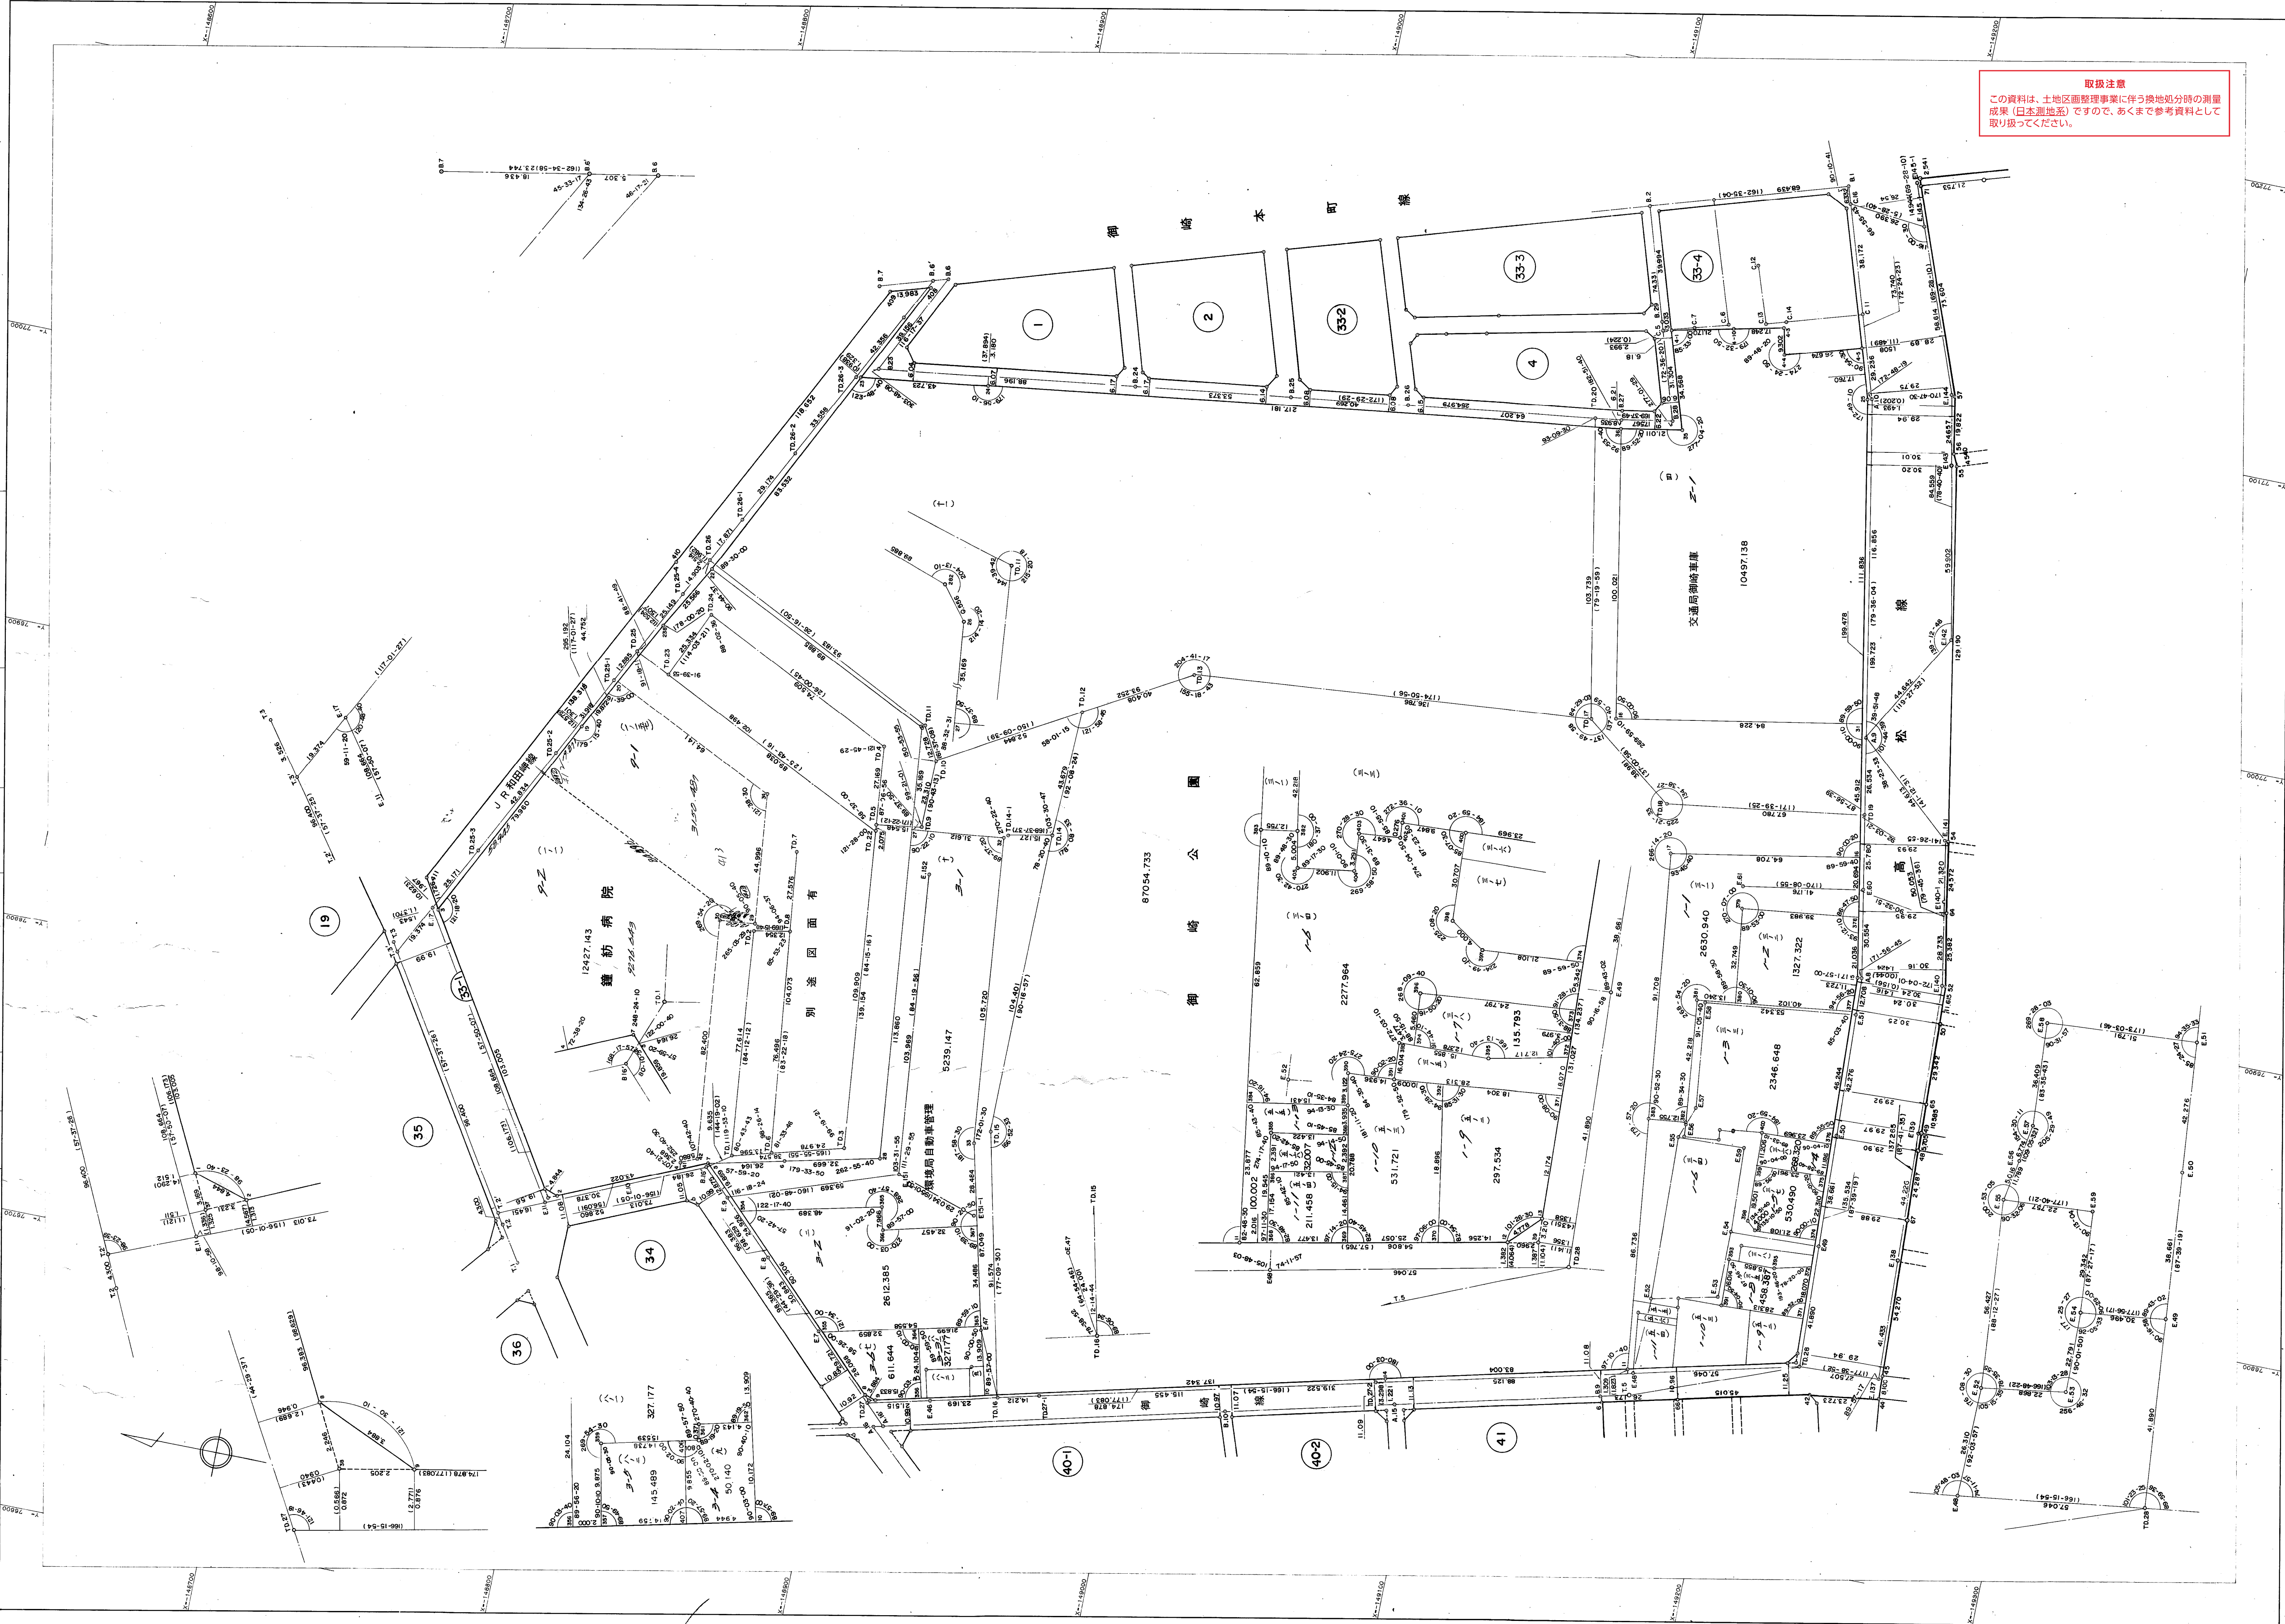

取扱注意
この資料は、土地区画整理事業に伴う換地処分時の測量
成果（日本測地系）ですので、あくまで参考資料として
取り扱ってください。