


兵庫地区御崎地区 2 街区 確定測量原図

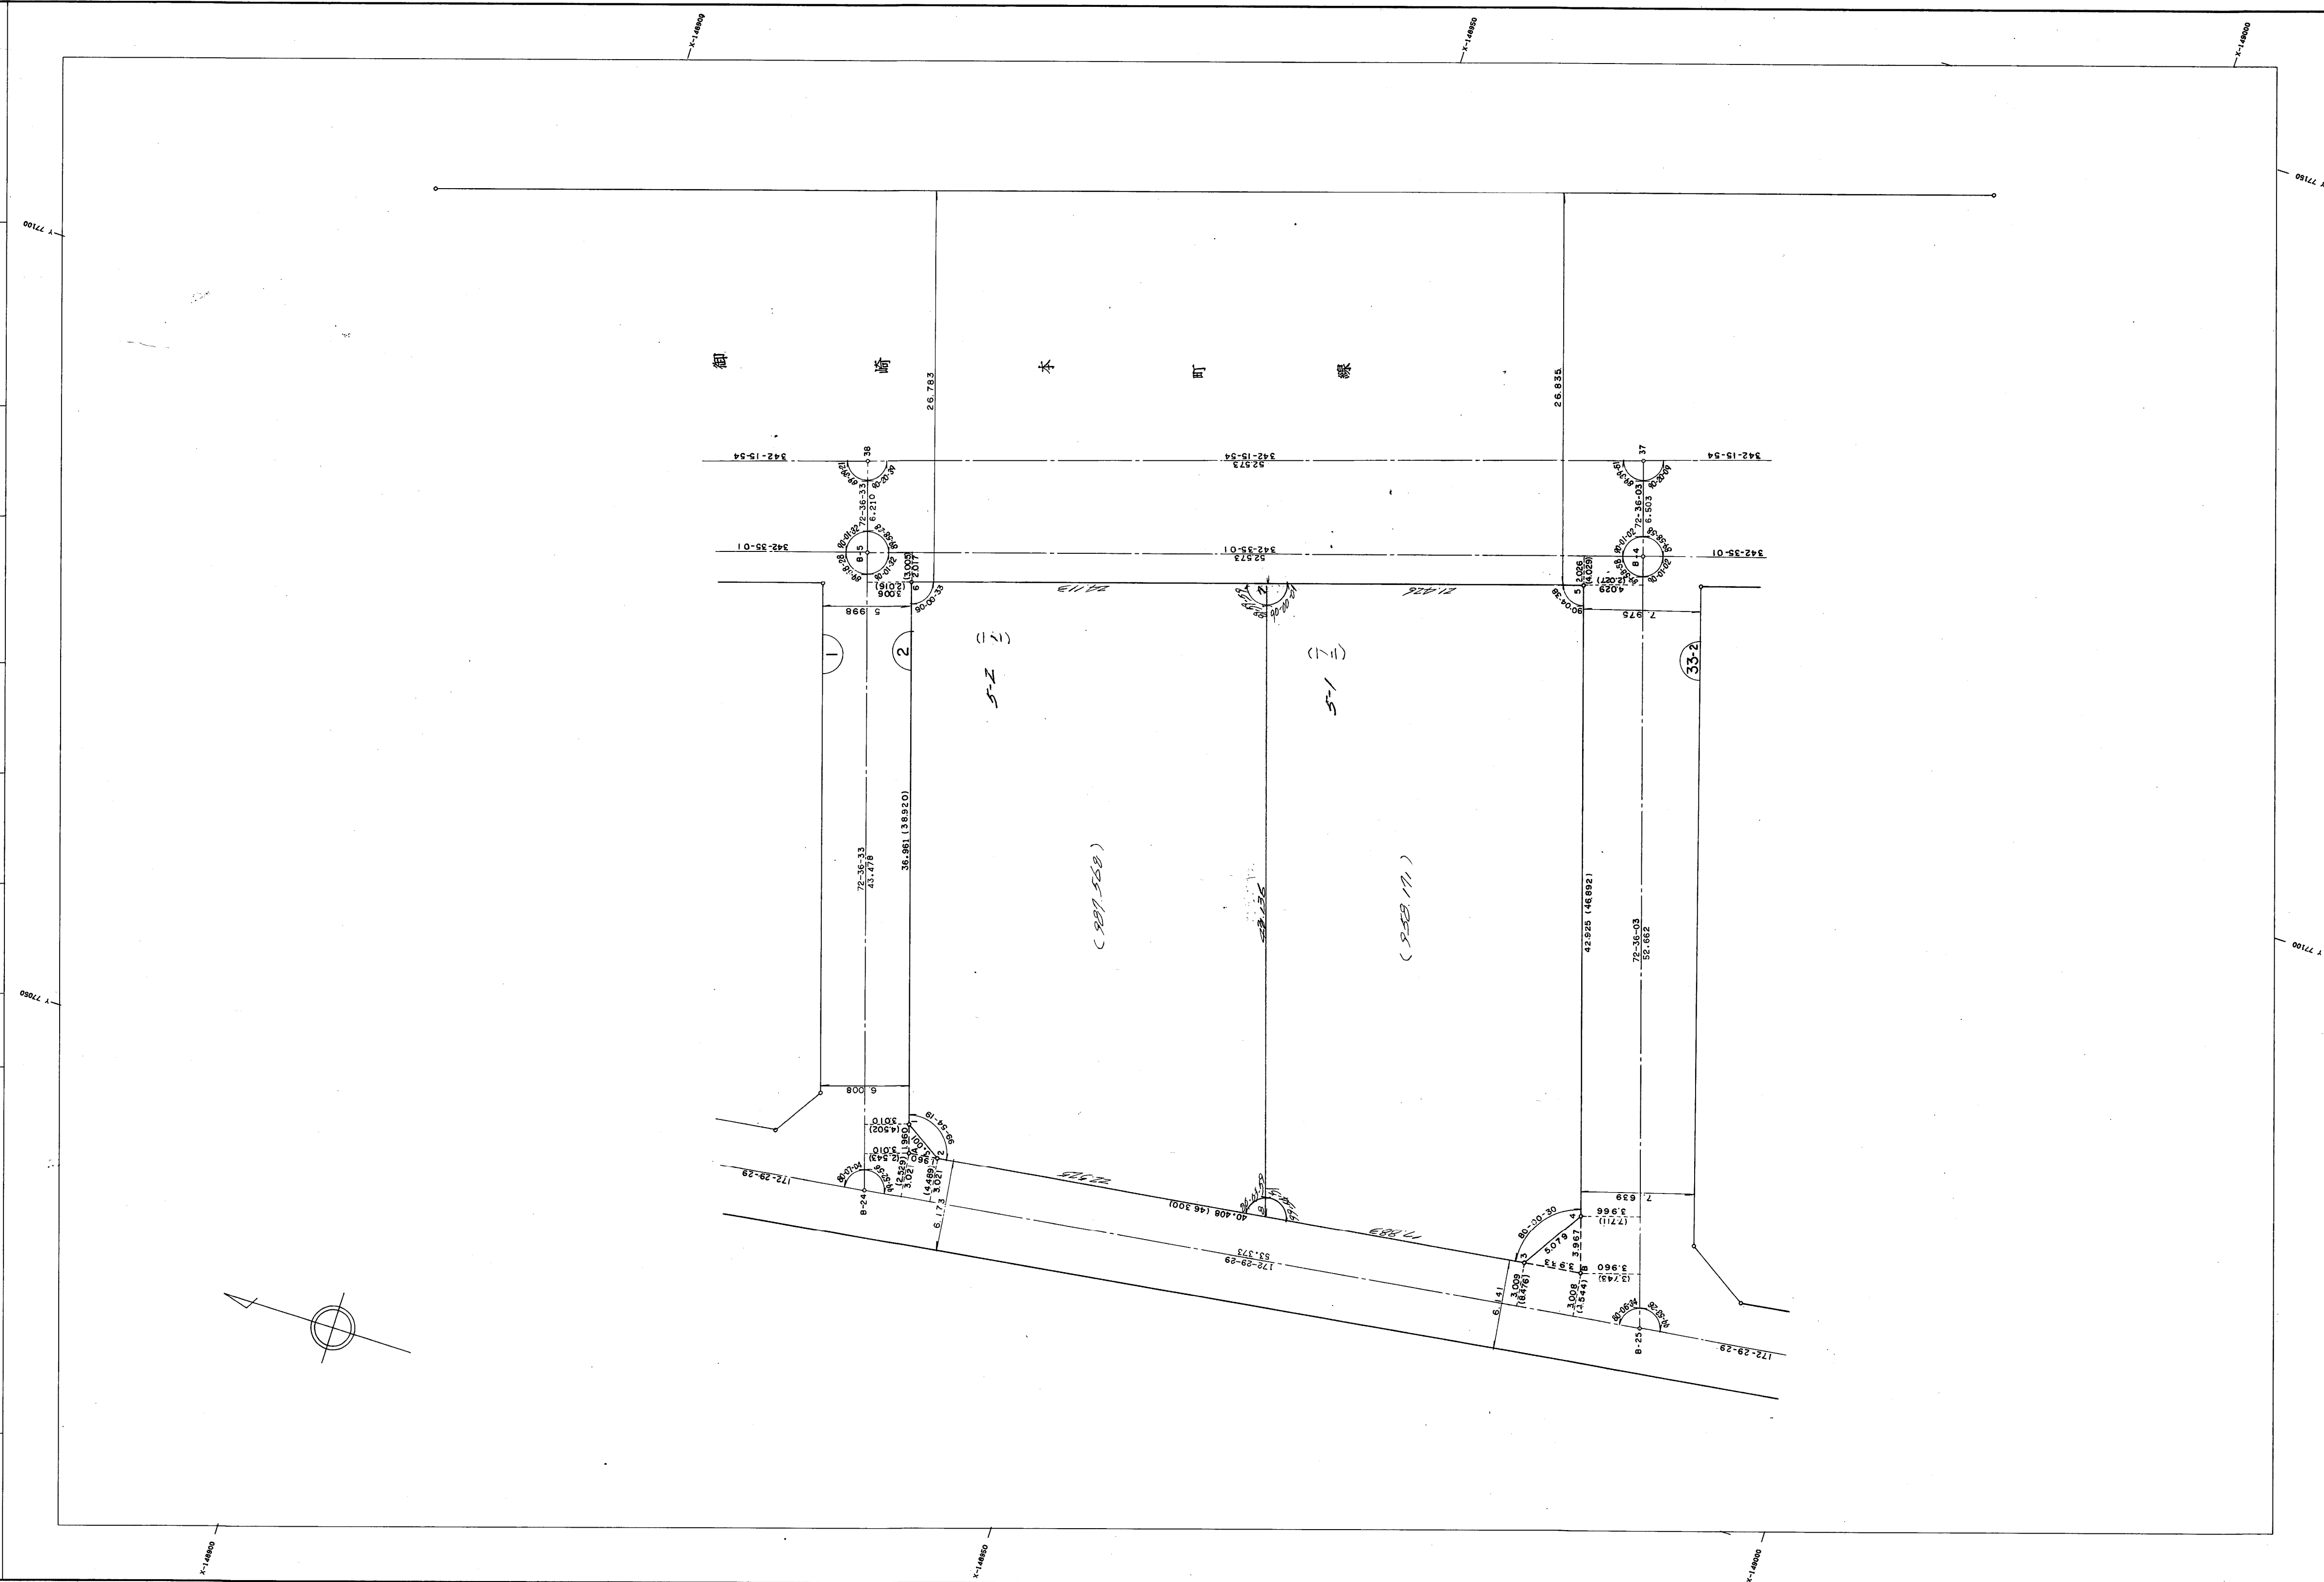

作業機関 林測量設計株式会社

計画機関 神戸市都市計画局

取扱注意

この資料は、土地区画整理事業に伴う換地処分時の測量成果（日本測地系）ですので、あくまで参考資料として取り扱ってください。