


兵庫地区兵庫運河換地区33-3街区 確定測量原図

地番区域	神戸市兵庫区浜山通2丁目	番号	縮尺	1:250	平面直角座標系	第V	作成年月日	昭和59年12月 日
------	--------------	----	----	-------	---------	----	-------	------------

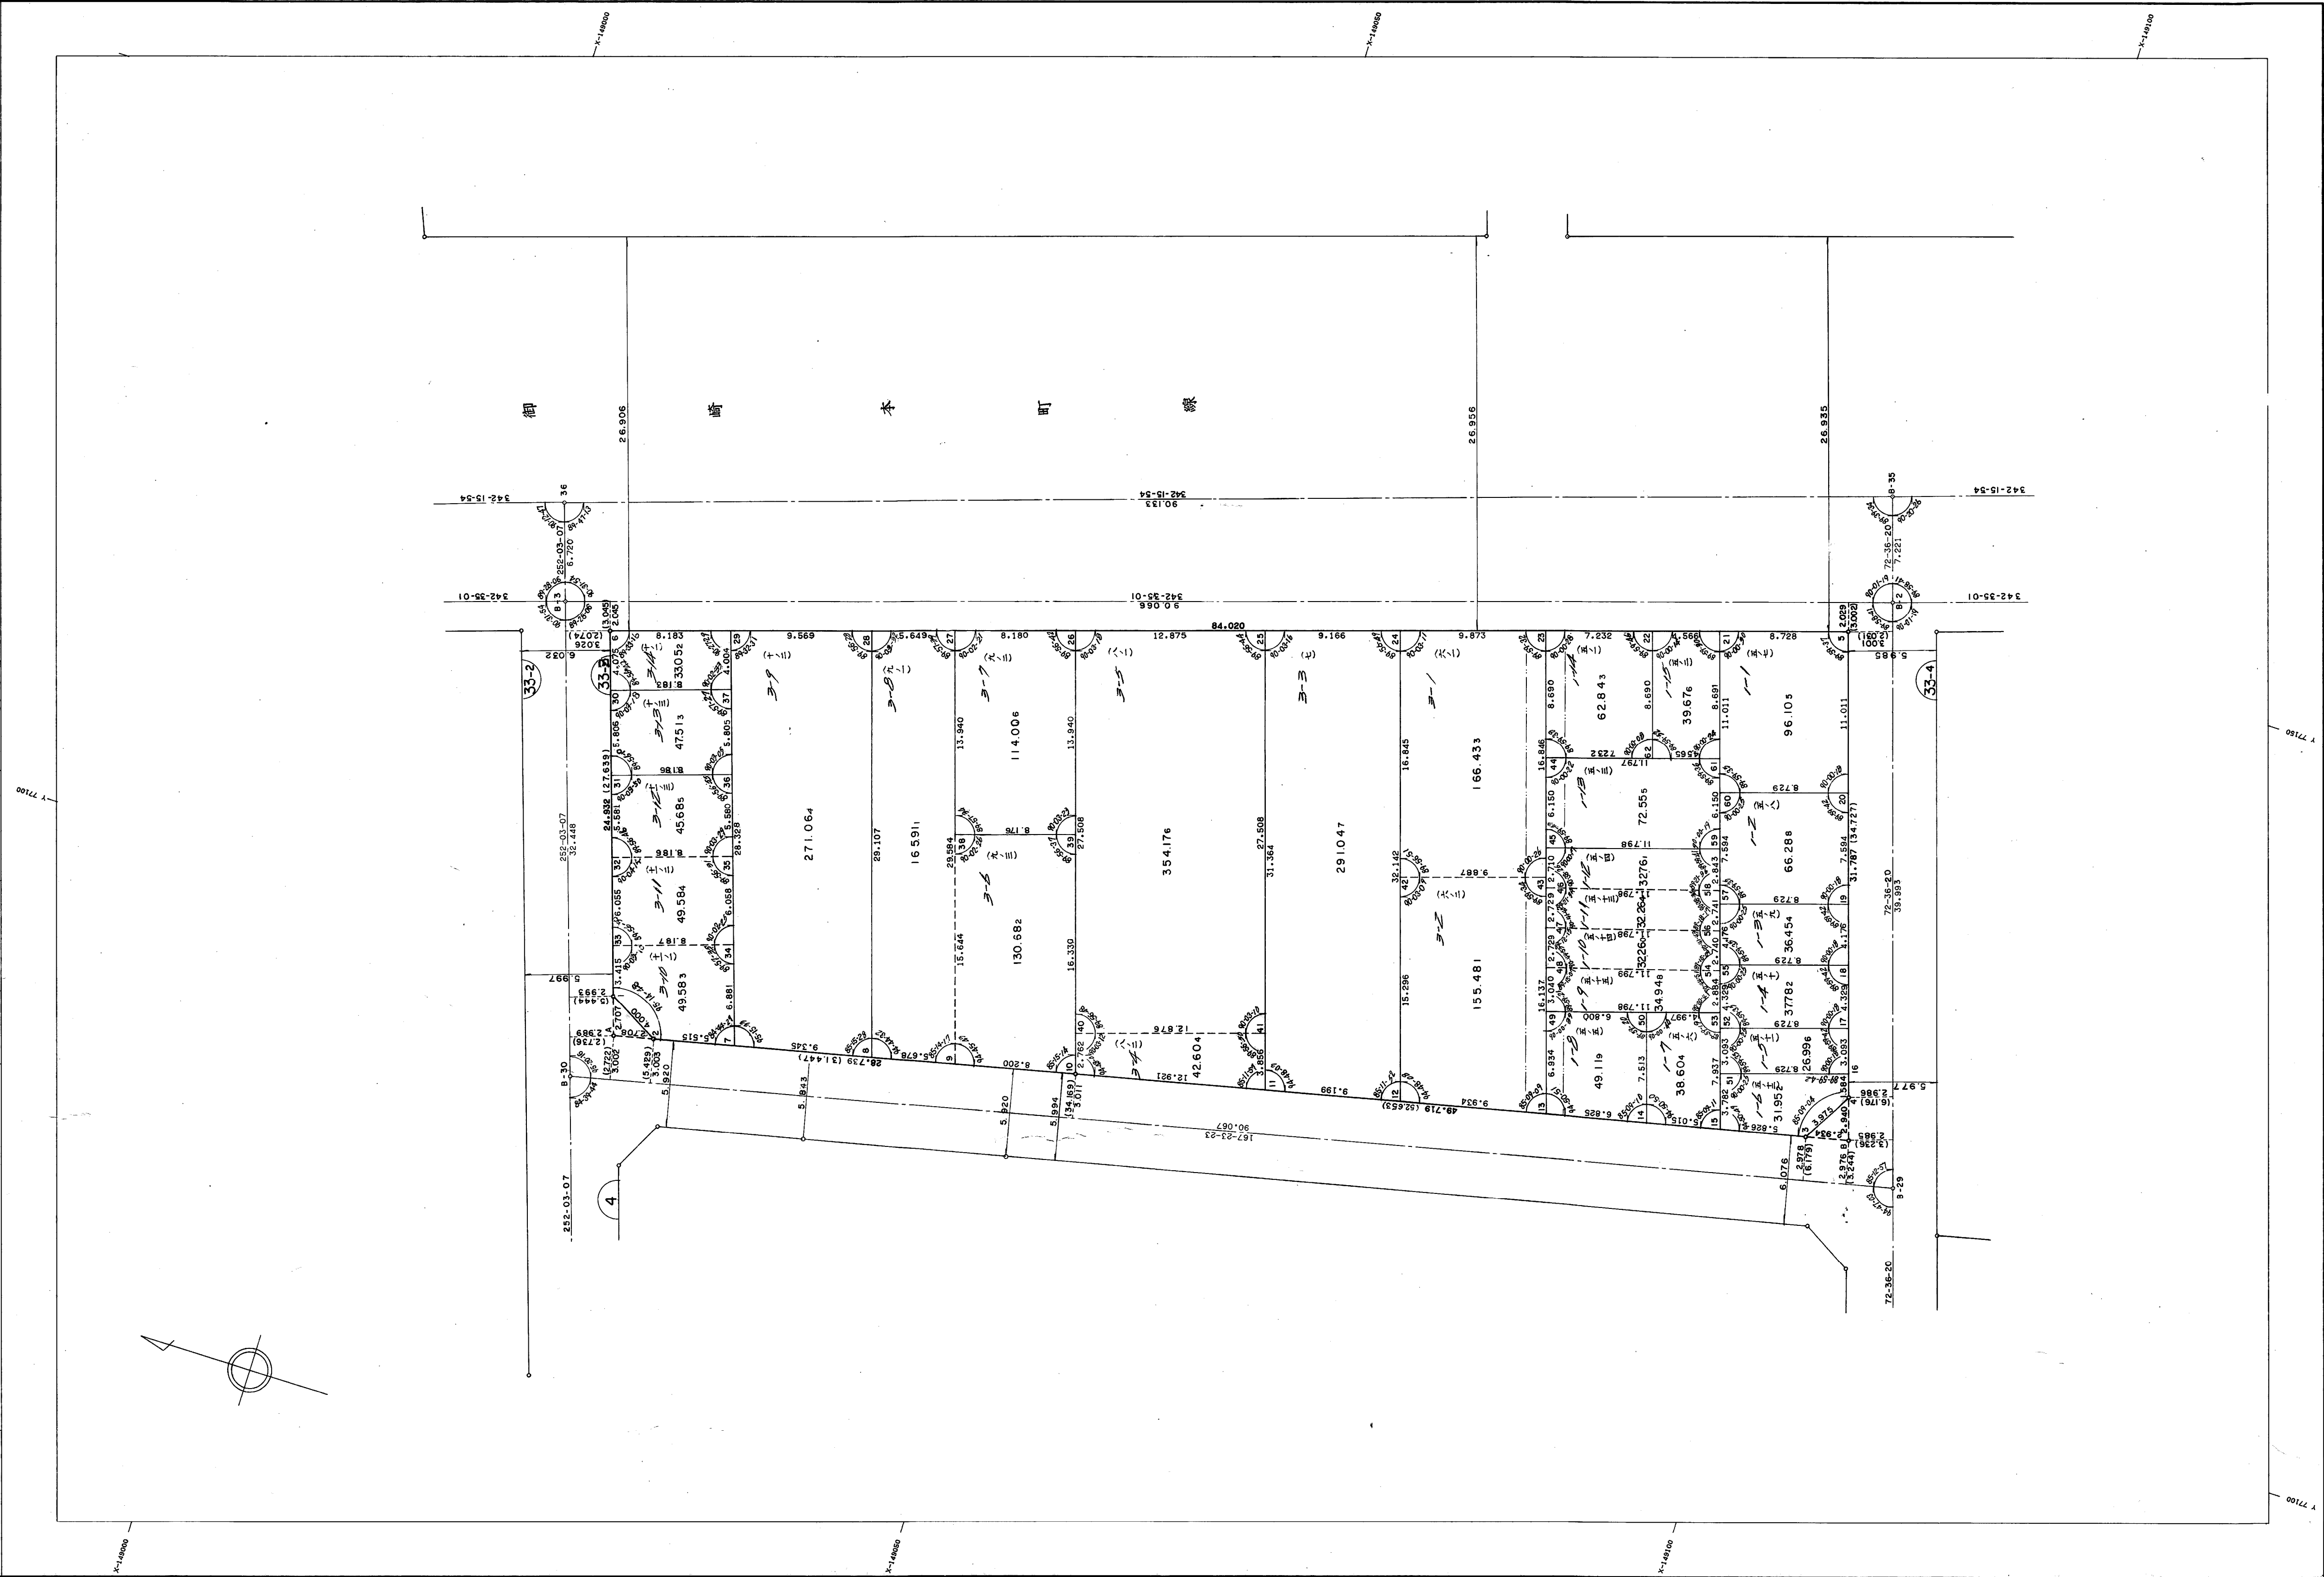

作業機関 林測量設計株式会社

計画機関 神戸市都市計画局

取扱注意
この資料は、土地区画整理事業に伴う換地処分時の測量
成果（日本測地系）ですので、あくまで参考資料として
取り扱ってください。