


地 番 区 域	神戸市兵庫区浜山通5丁目	番 号		縮 尺	1 : 500	平面直角座標系	第 V	作 成 年 月 日	平成29年 3月15日
---------	--------------	-----	--	-----	---------	---------	-----	-----------	-------------

この資料は、土地区画整理事業に伴う換地処分時の測量成果（世界測地系）ですので、あくまで参考資料として取り扱ってください。

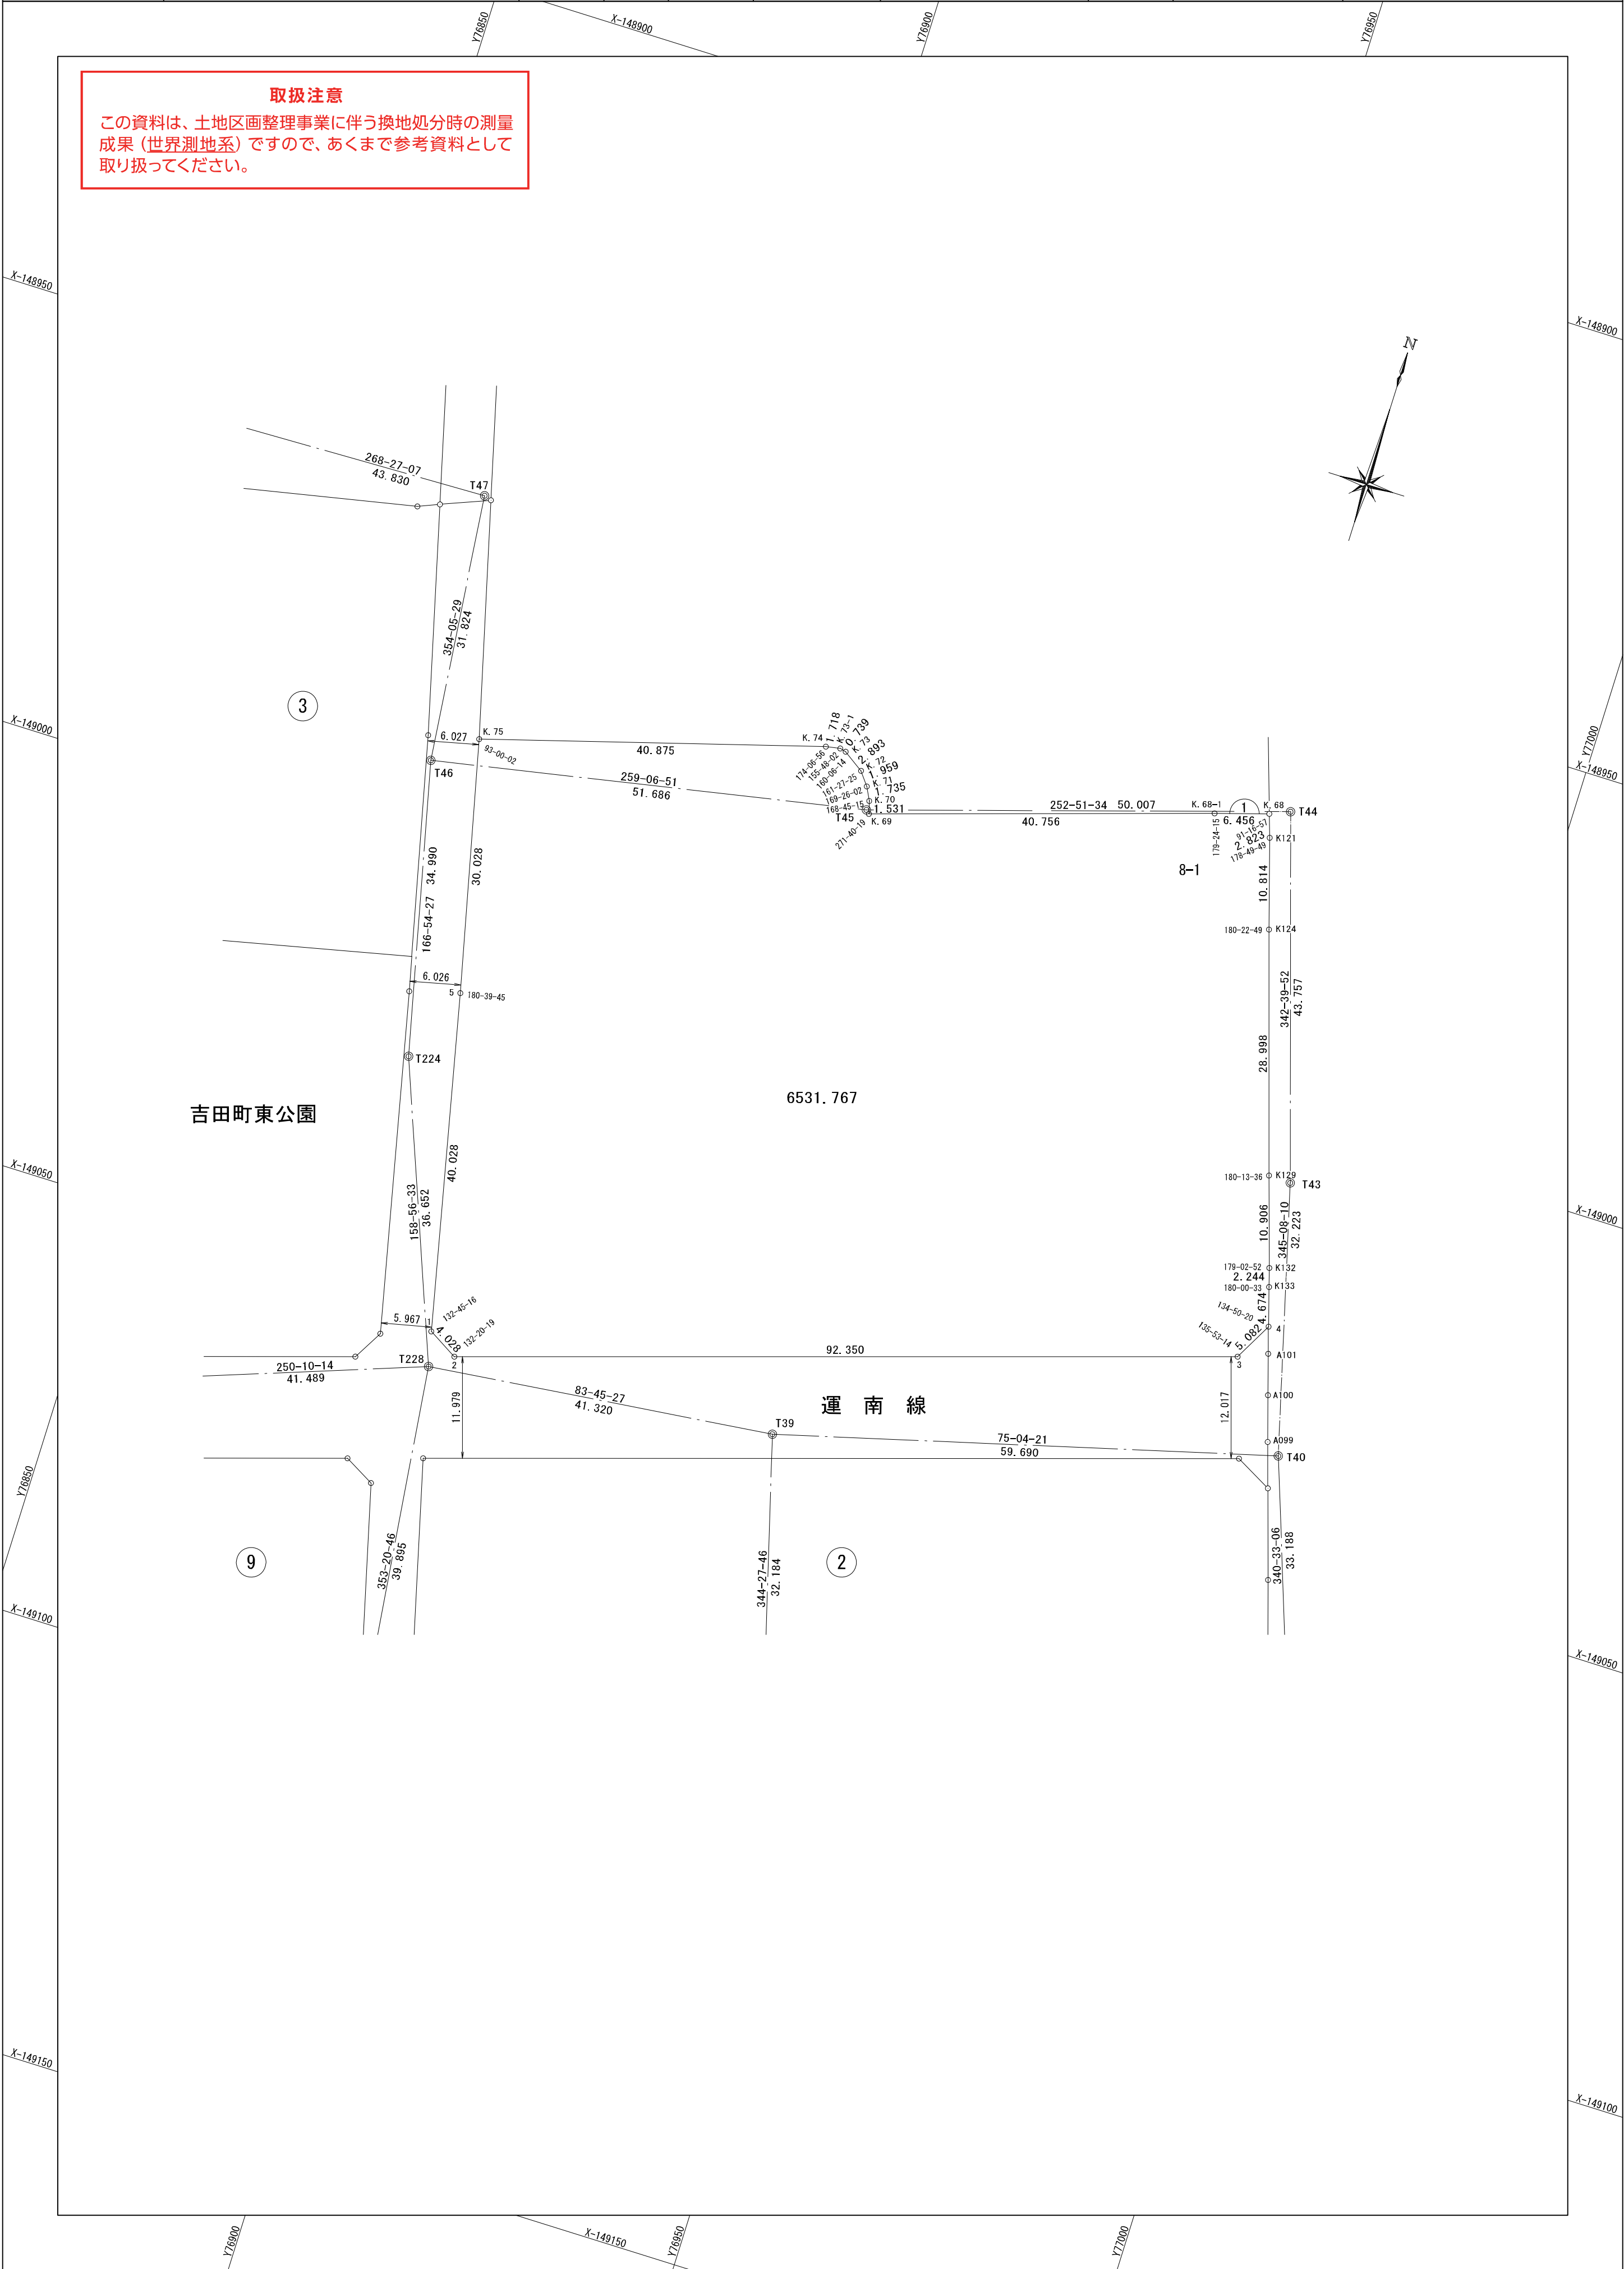

「この成果は、国土地理院長の助言を受けて得たものである(助言番号)平26近公第3号」

計画機関
神戸市