


# 生田地区花隈換地区 44 街区 確定測量原図

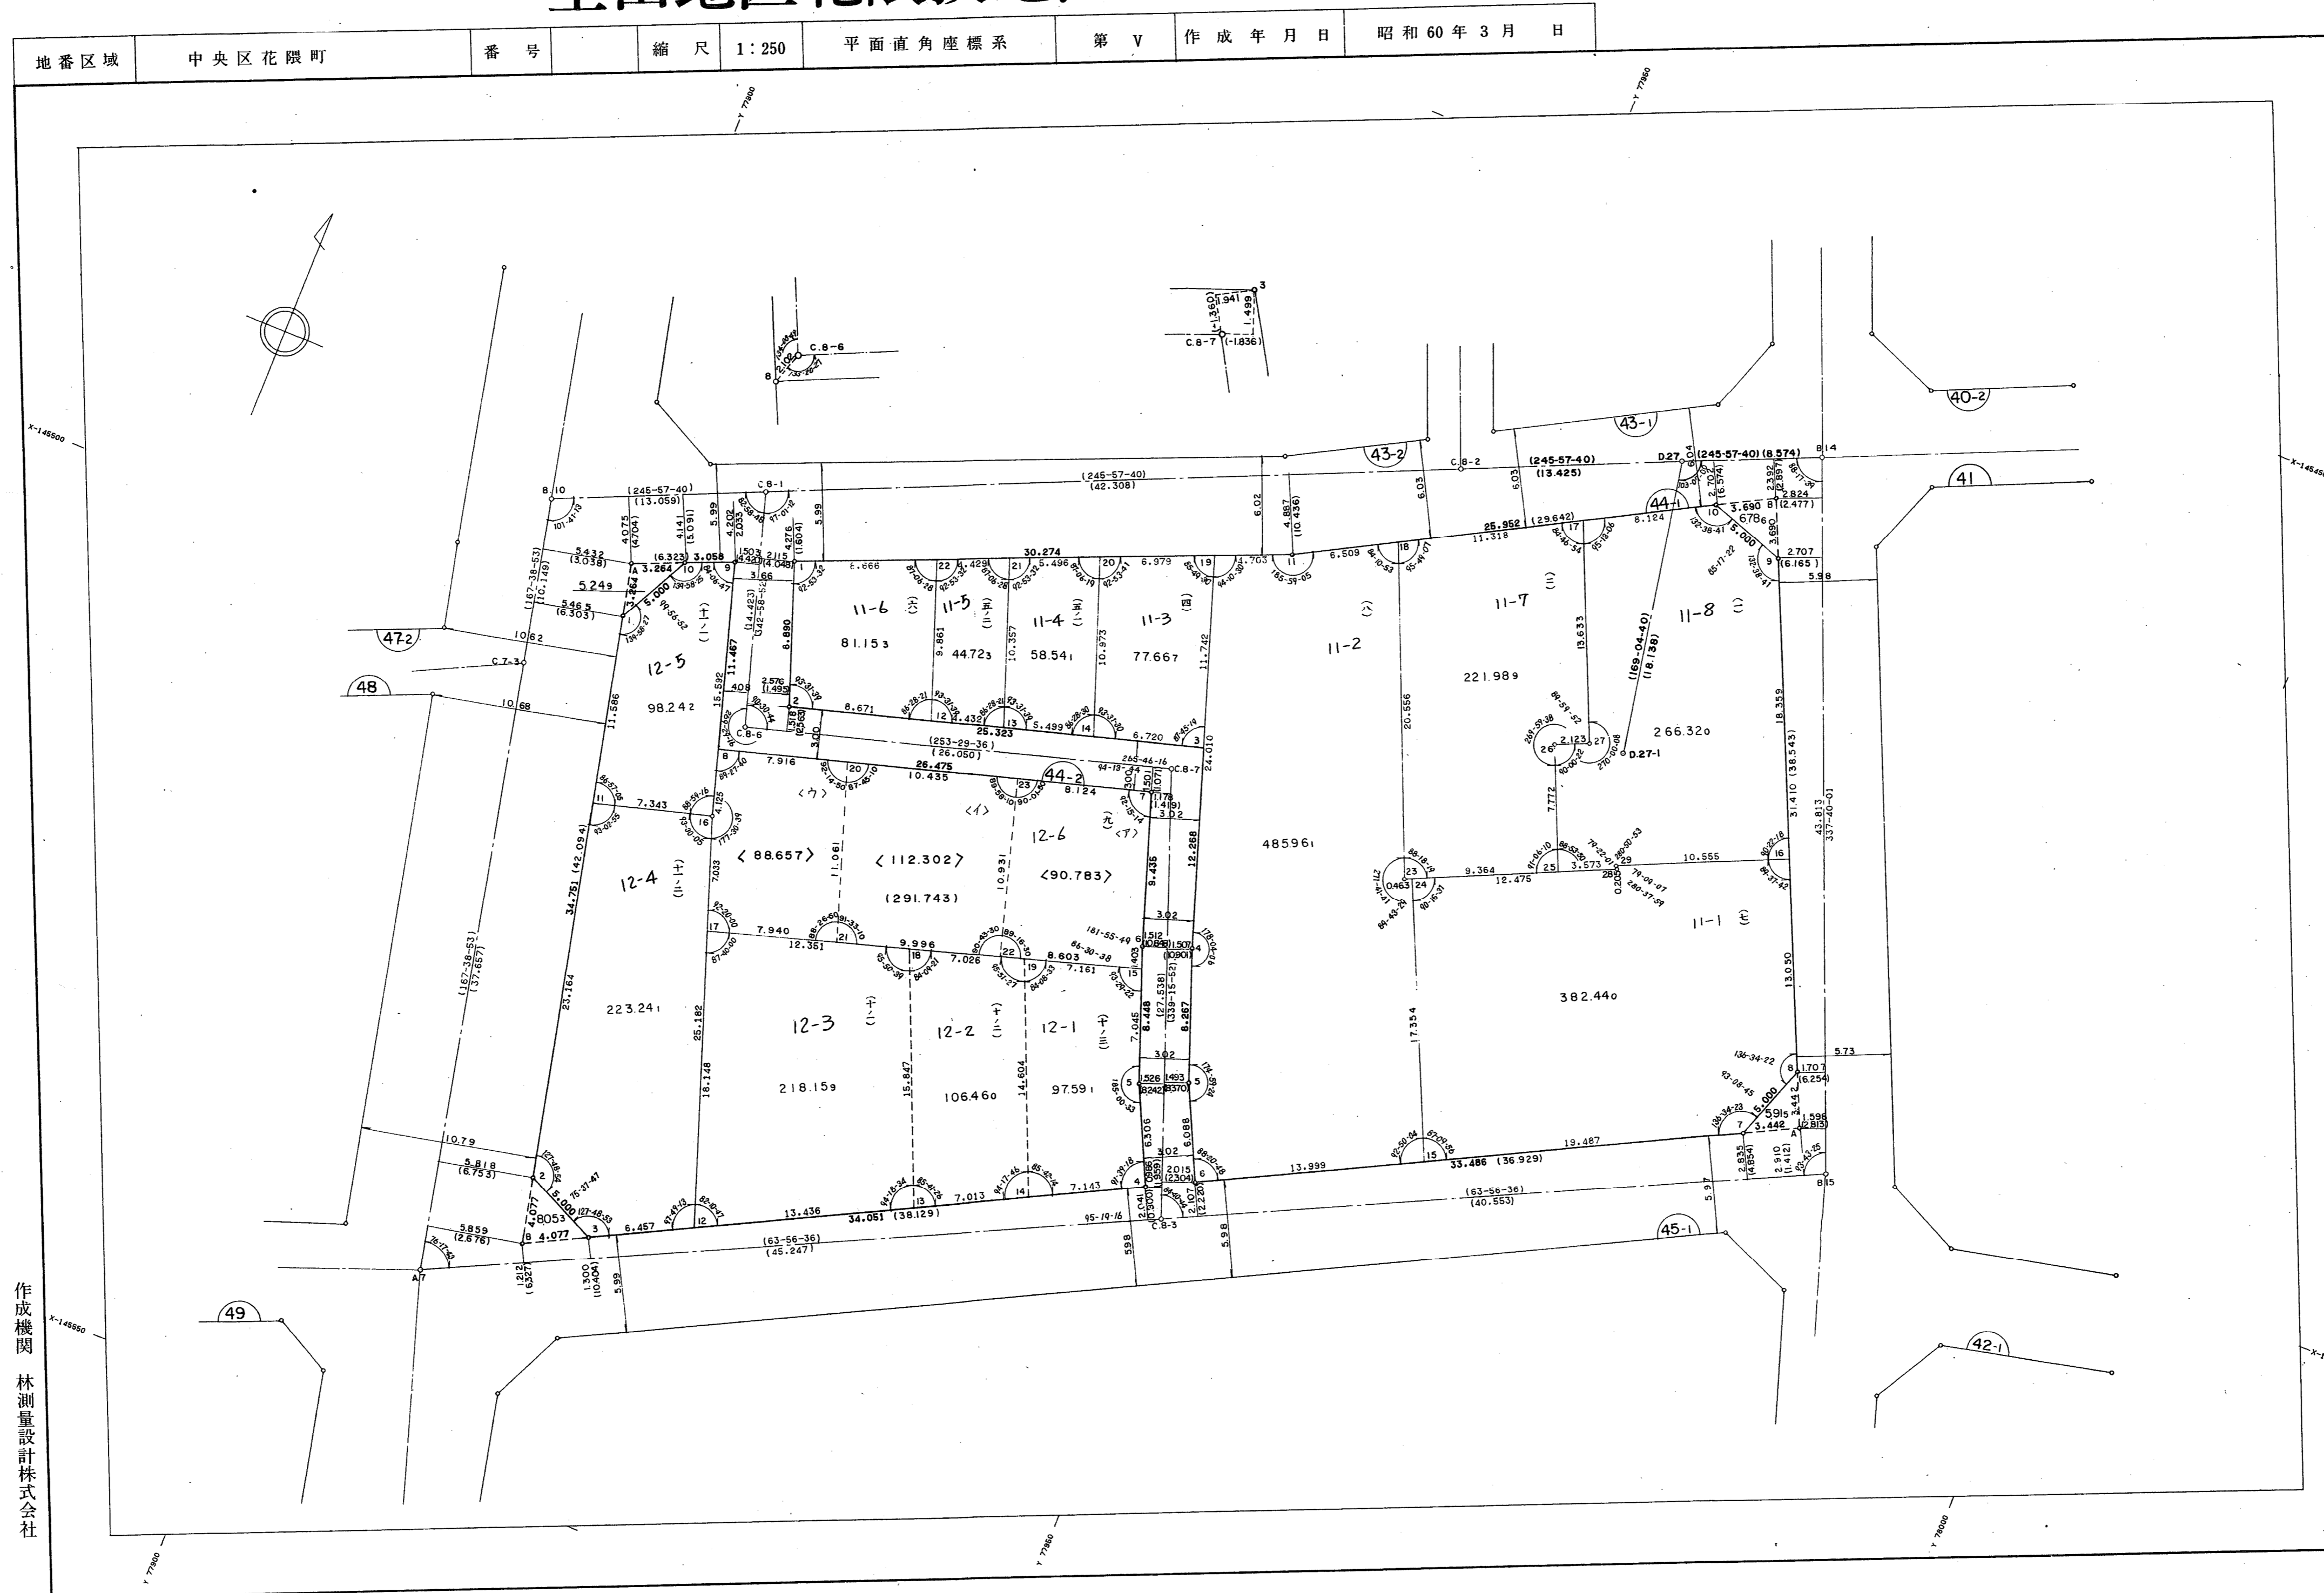

作成機関 林測量設計株式会社

計画機関 神戸市都市計画局