


取扱注意  
この資料は、土地区画整理事業に伴う換地処分時の測量成果（日本測地系）ですので、あくまで参考資料として取り扱ってください。

# 生田地区花隈換地区 49 街区 確定測量原図

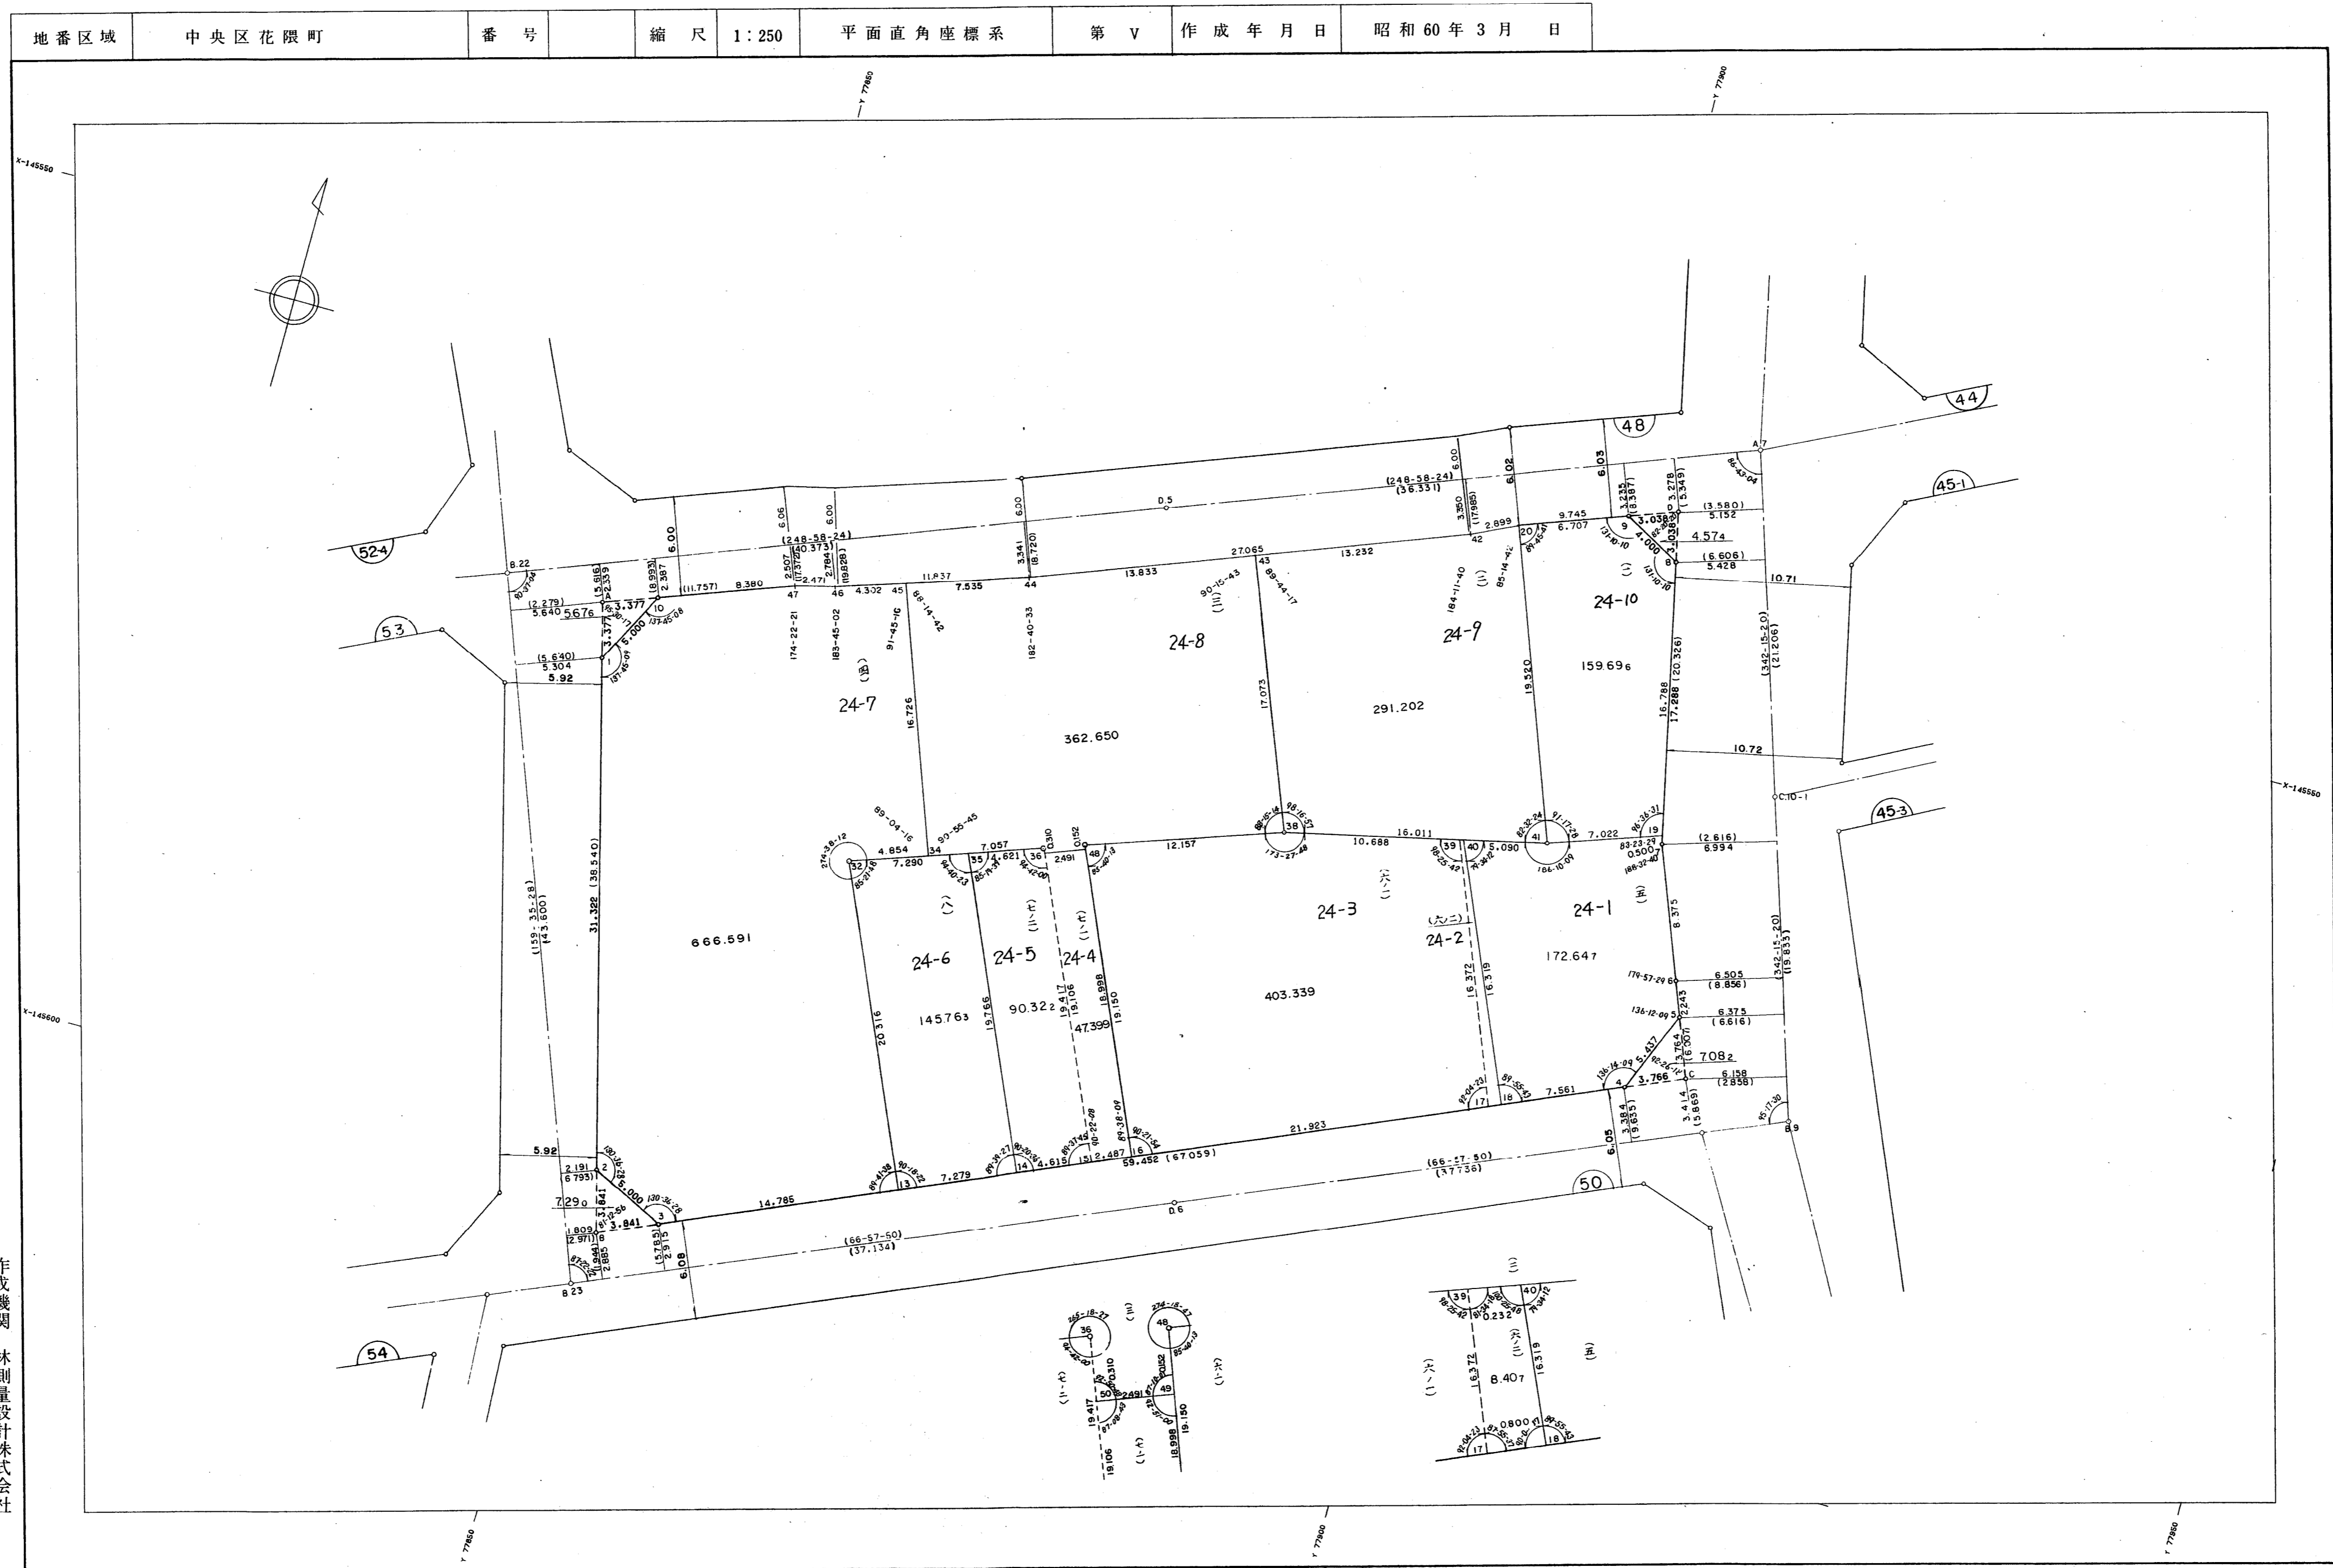

作成機関  
林測量設計株式会社

計画機関  
神戸市都市計画局