


# 生田地区花隈換地区 53 街区 確定測量原図

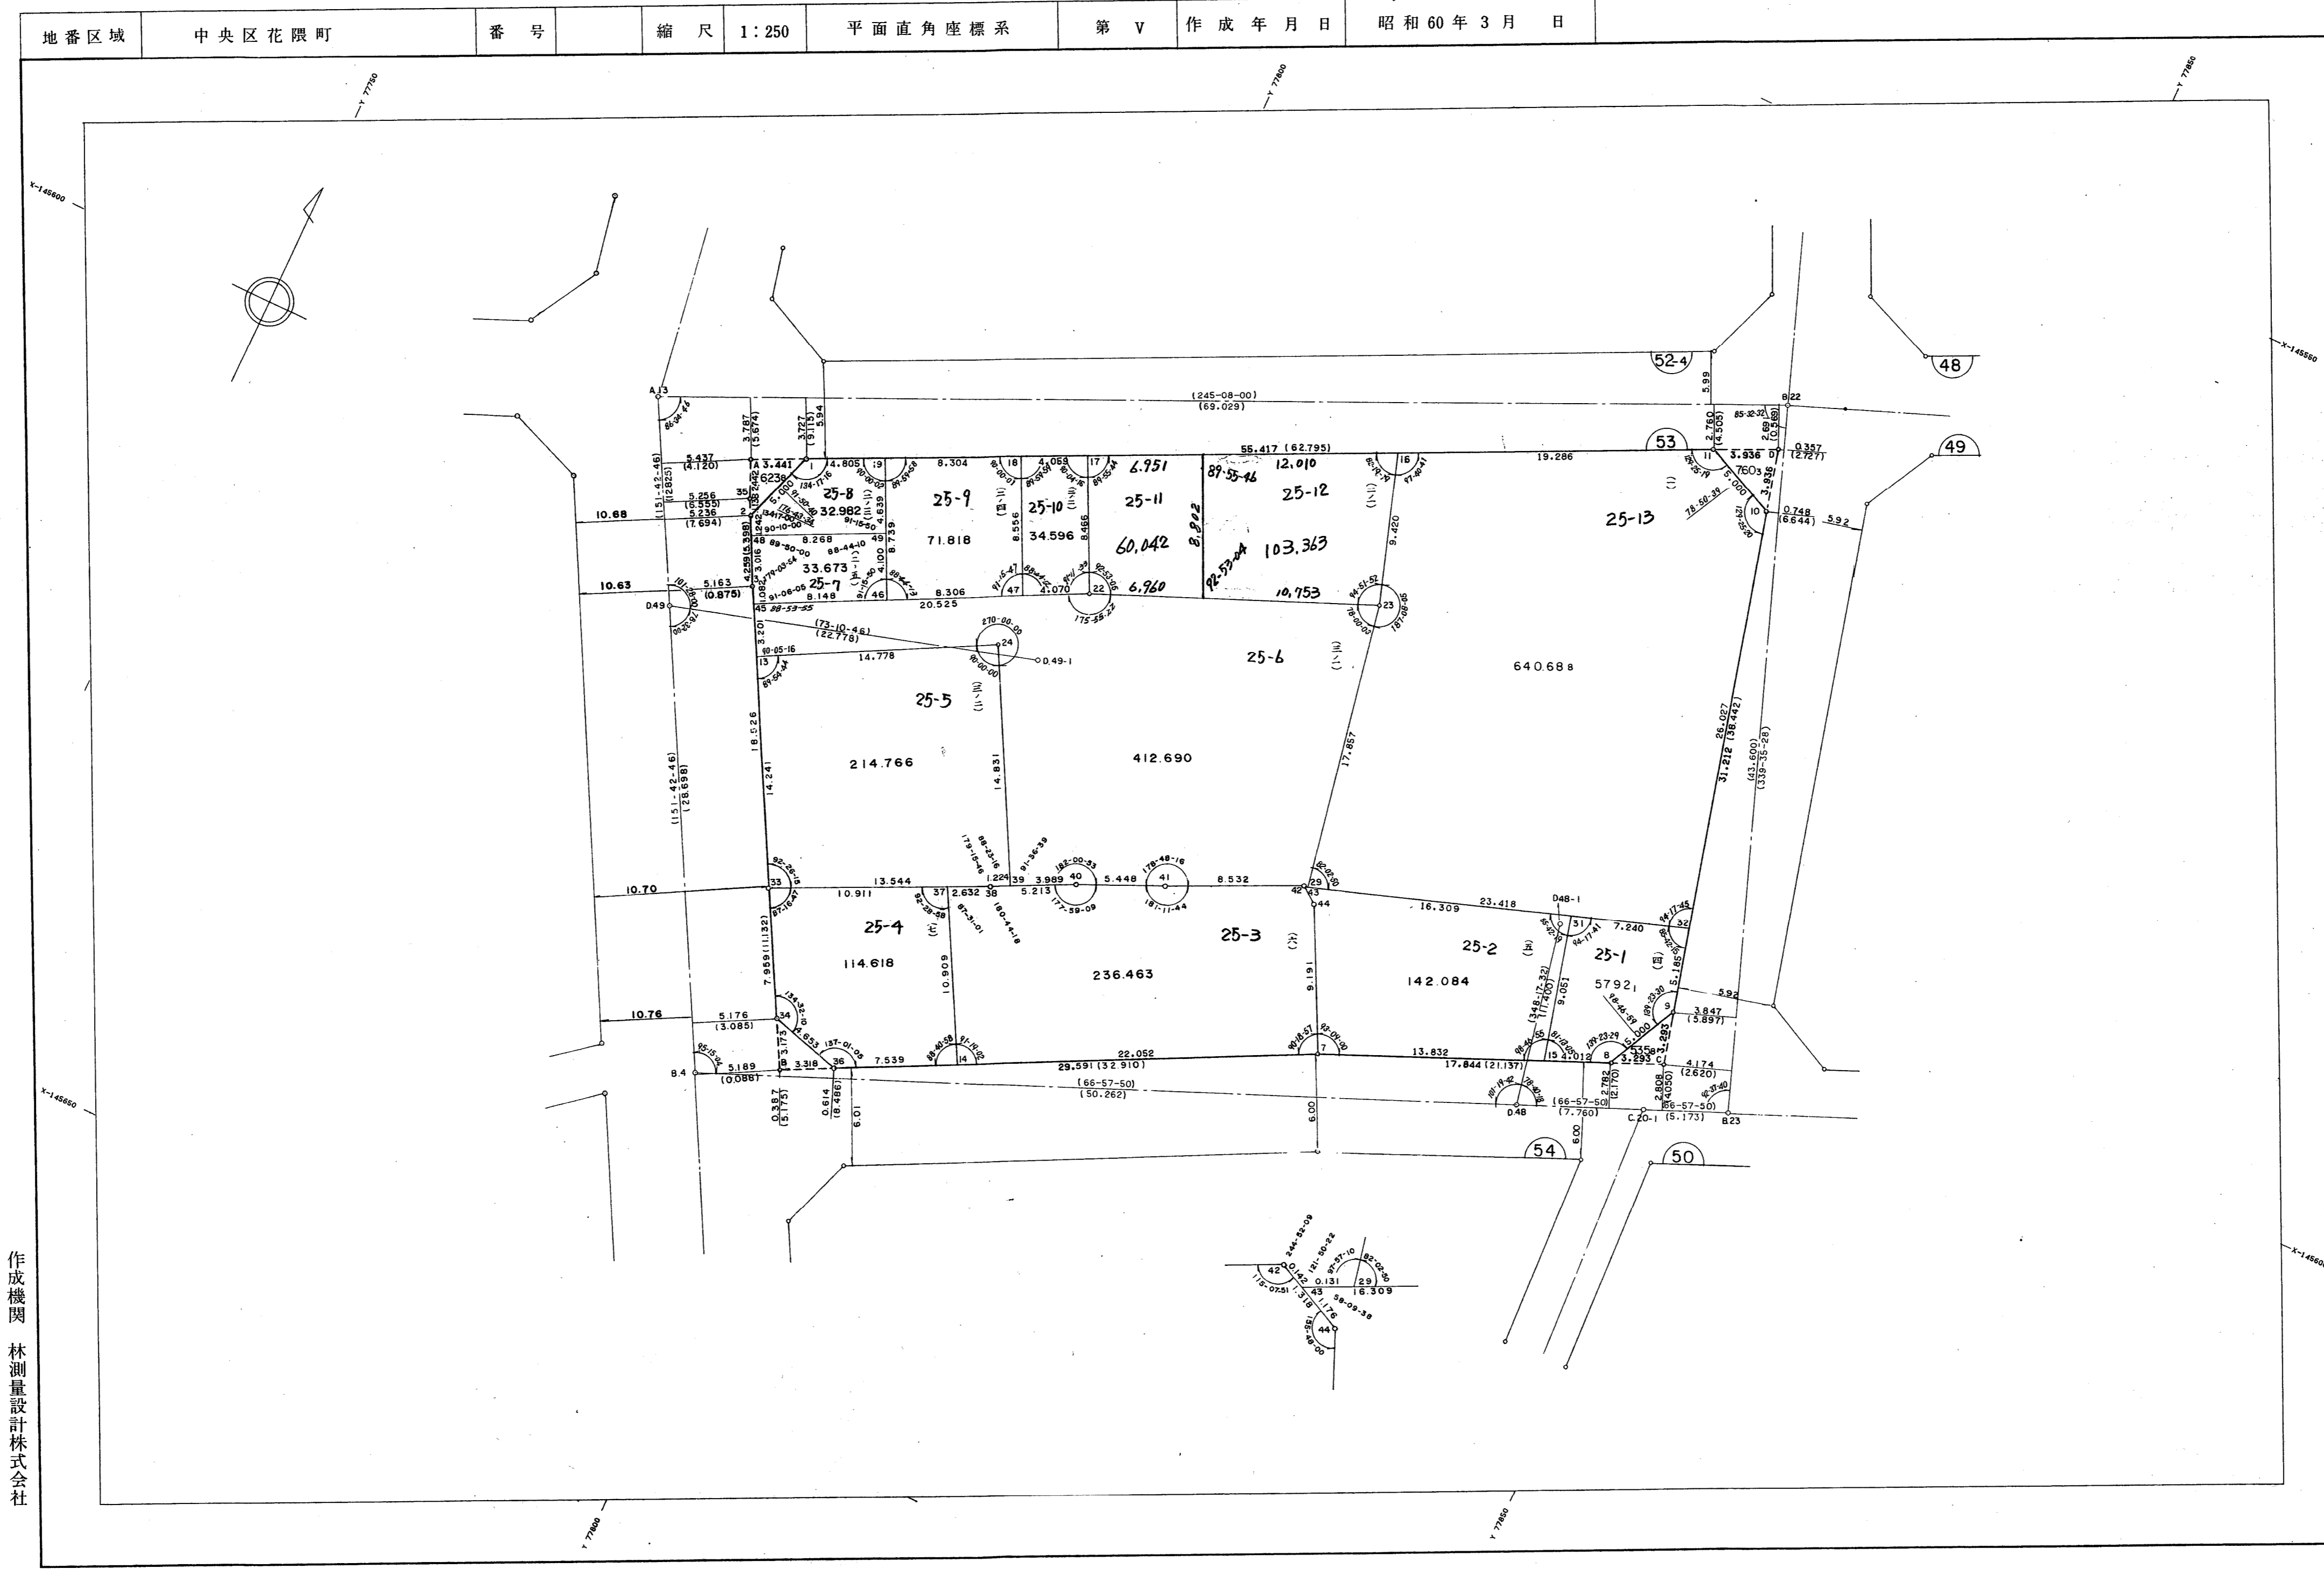

作成機関  
林測量設計株式会社

計画機関  
神戸市都市計画局