


確定測量原図
稗田換地区78-1街区 縮尺 1:300

稗田 緯 27°

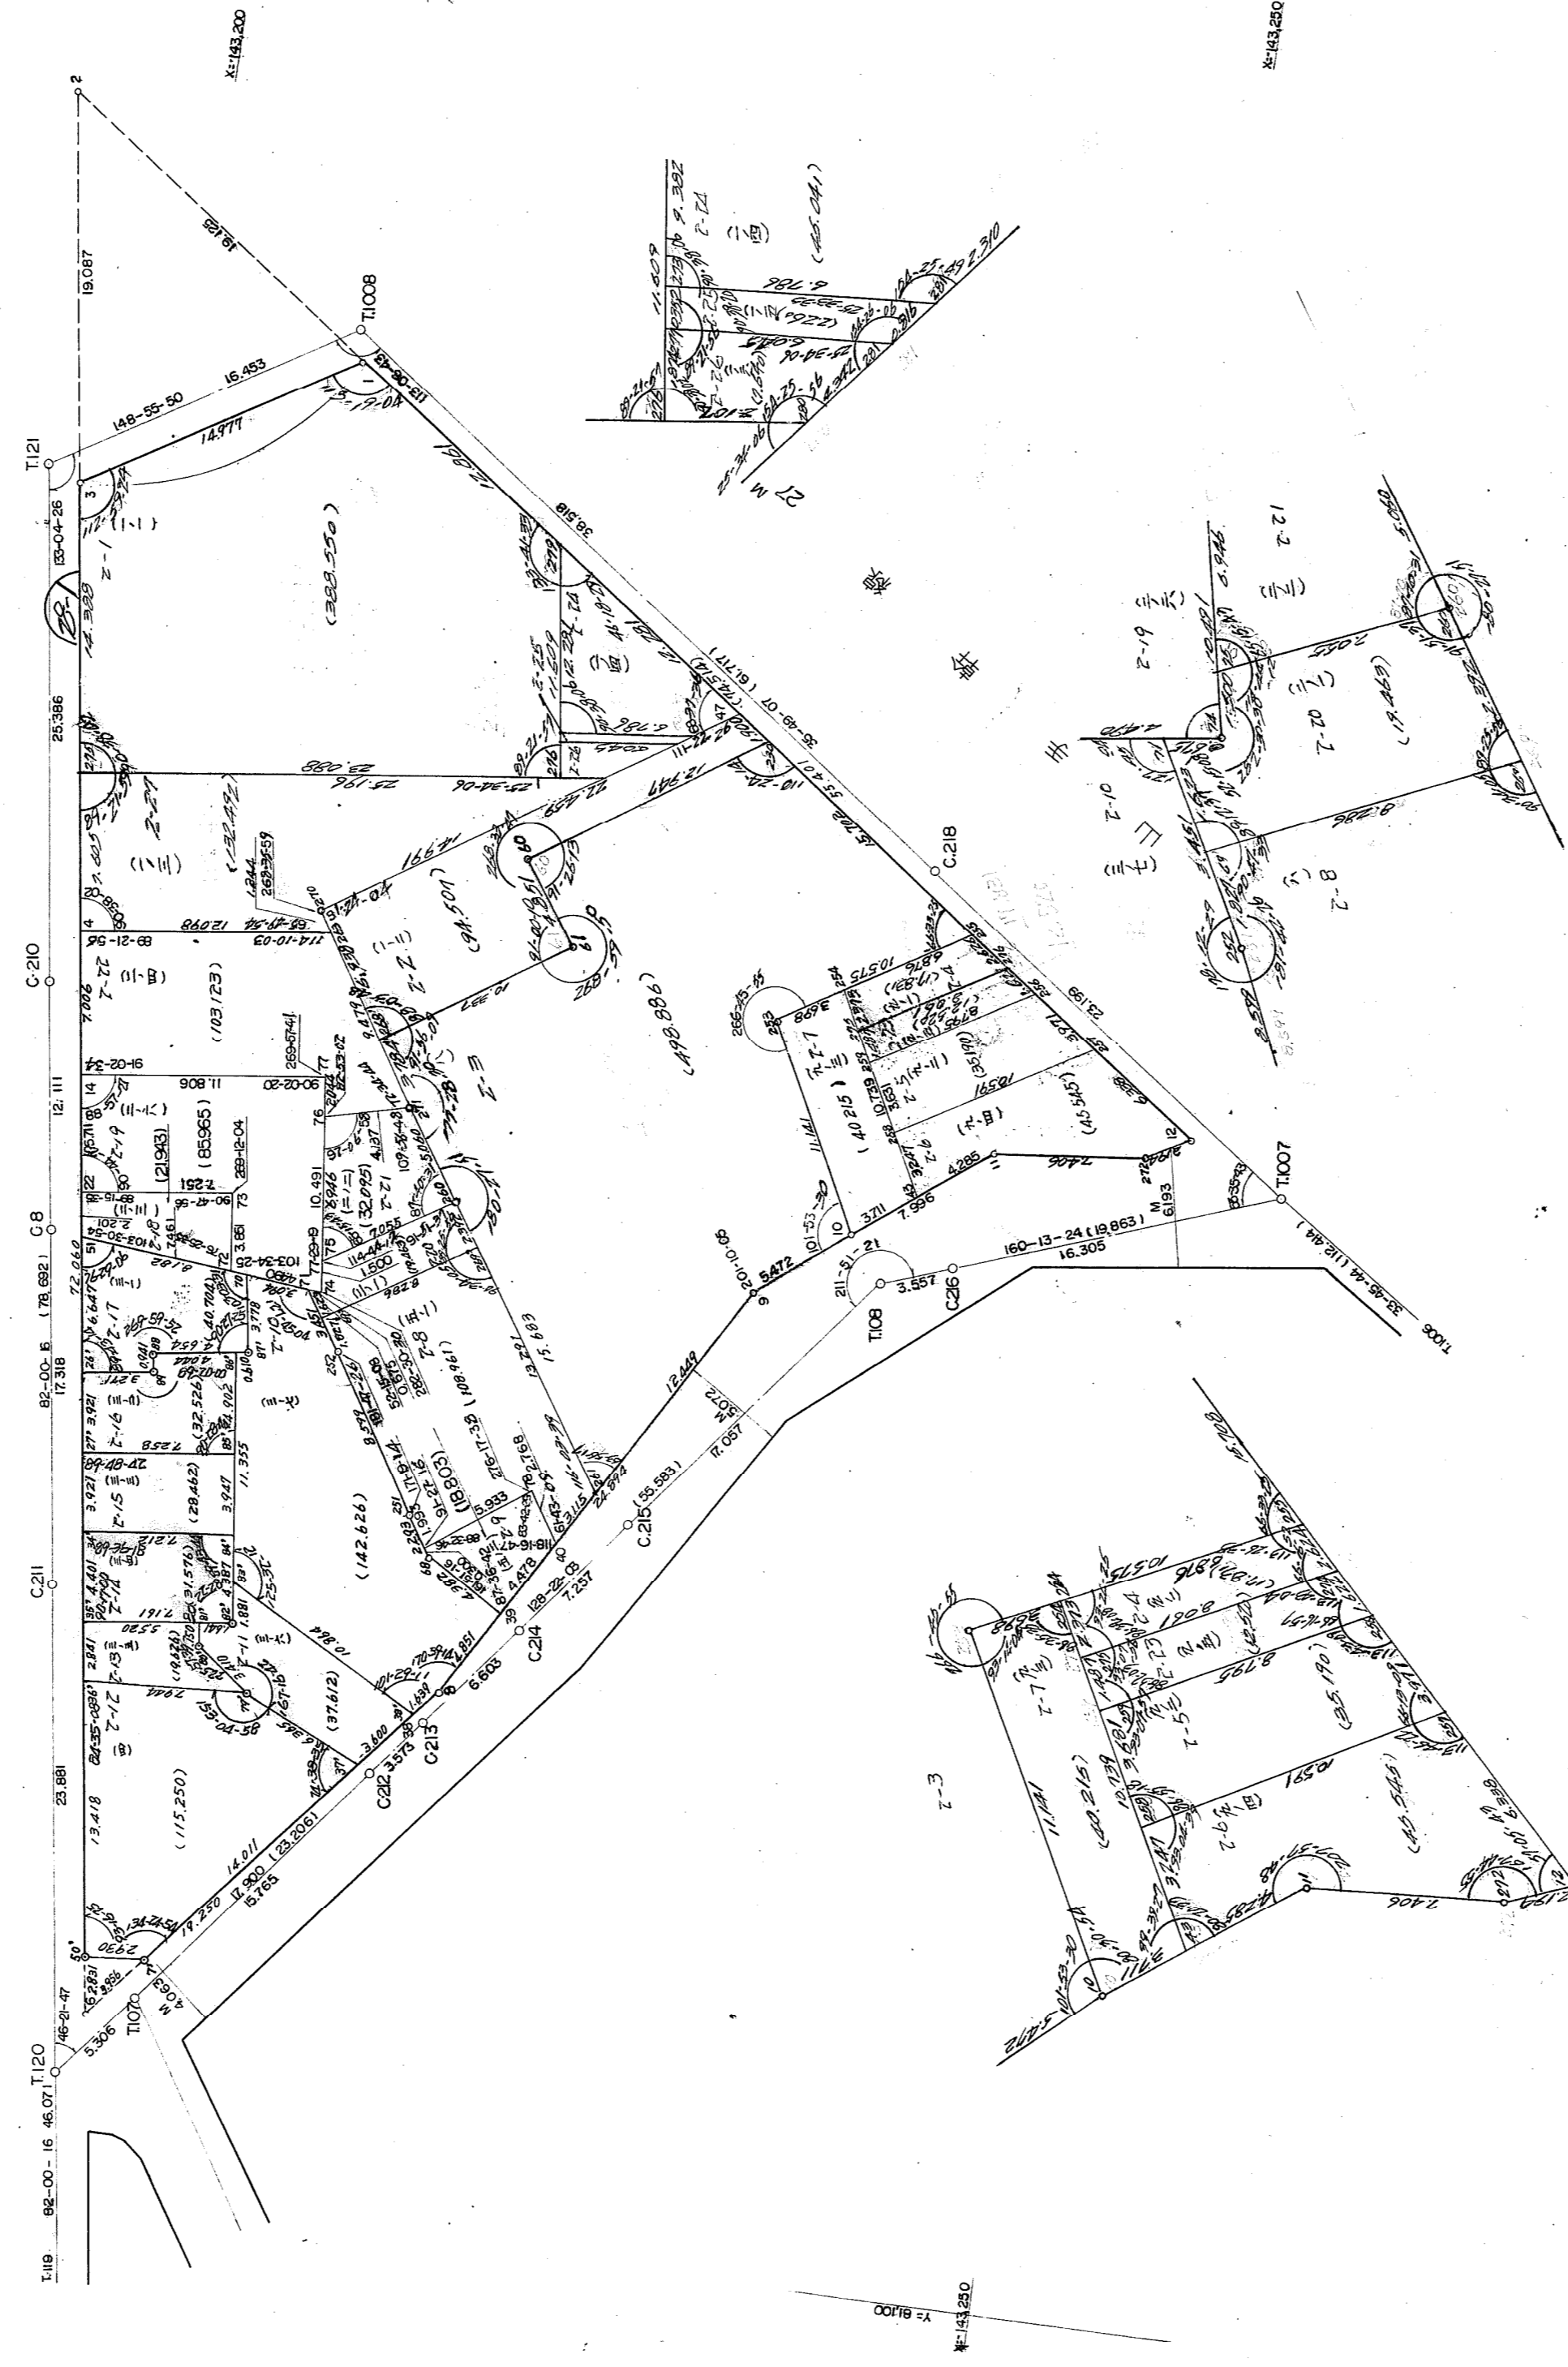

取扱注意
この資料は、土地区画整理事業に伴う換地処分時の測量成果（日本測地系）ですので、あくまで参考資料として取り扱ってください。