


確定測量原図
 稗田換地区78-2街区 縮尺 1:300

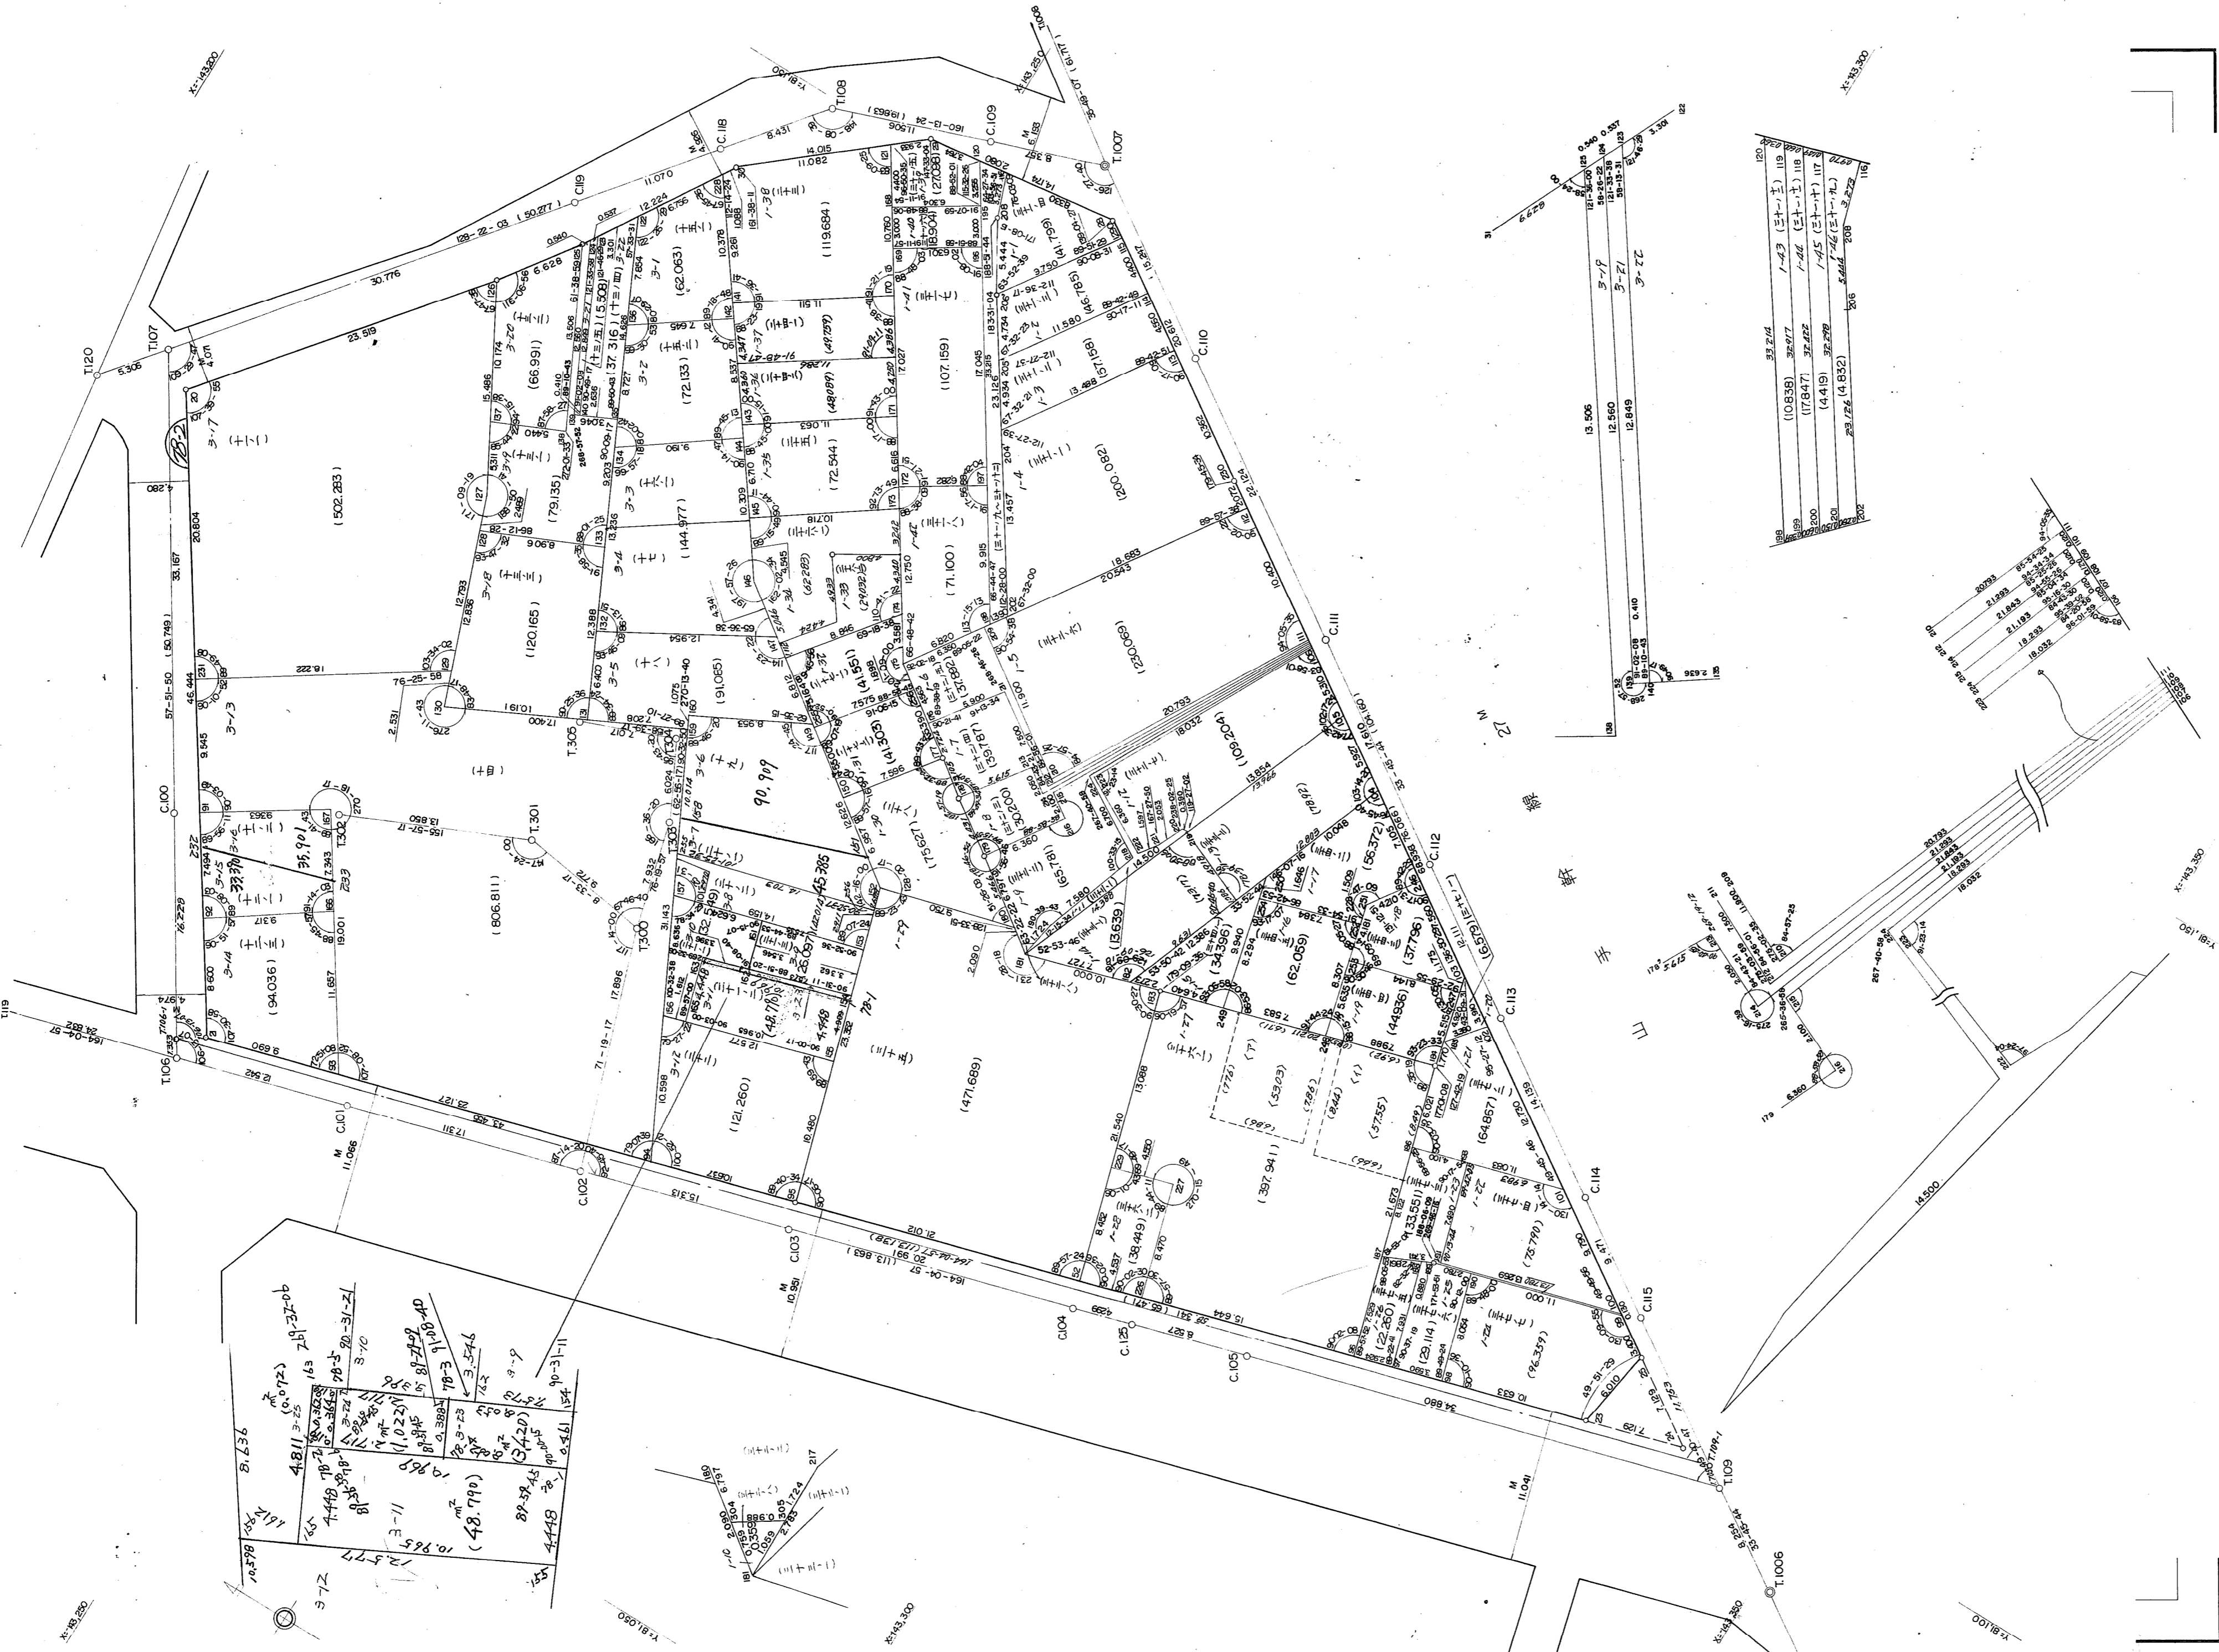


取扱注意
 この資料は、土地区画整理事業に伴う換地処分時の測量
 成果（日本測地系）ですので、あくまで参考資料として
 取り扱ってください。