


67

確定測量原図  
稗田換地区 80 街区 縮尺 1:300

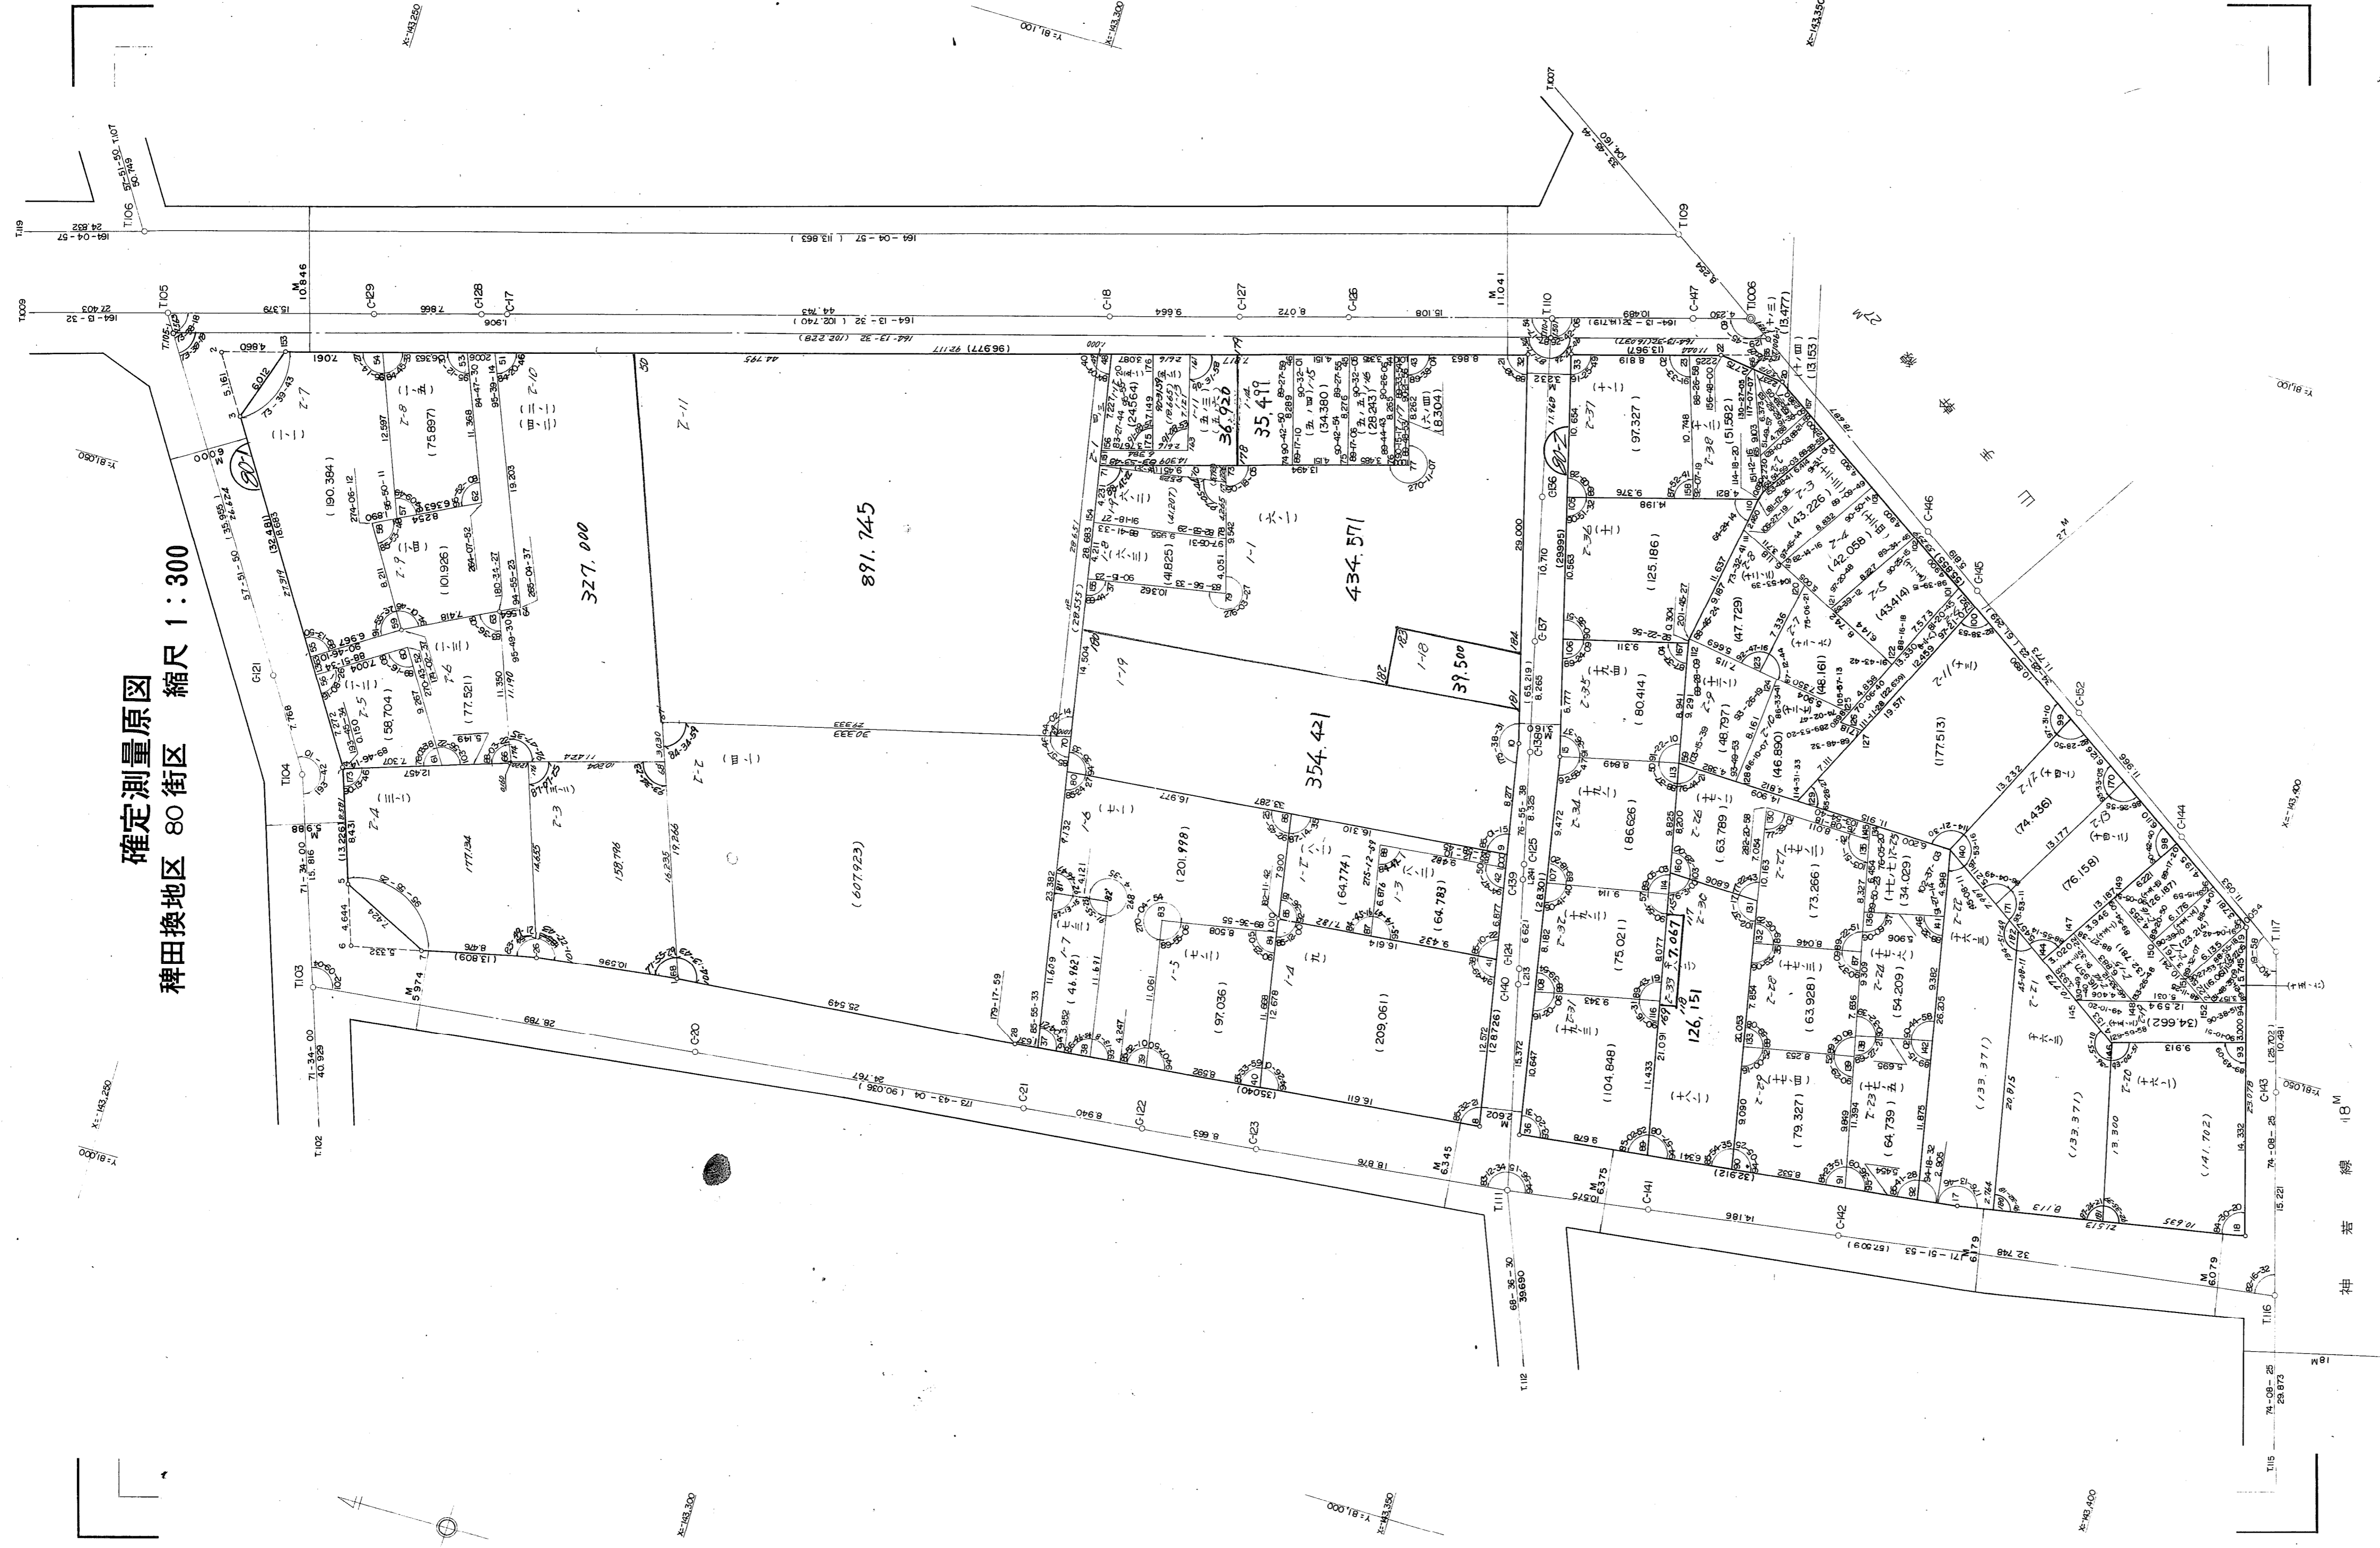

取扱注意  
この資料は、土地区画整理事業に伴う換地処分額の測量  
成果 (日本測地系) ですので、あくまで参考資料として  
取り扱ってください。