


確定測量原図
稗田換地区 84 街区 縮尺 1:300

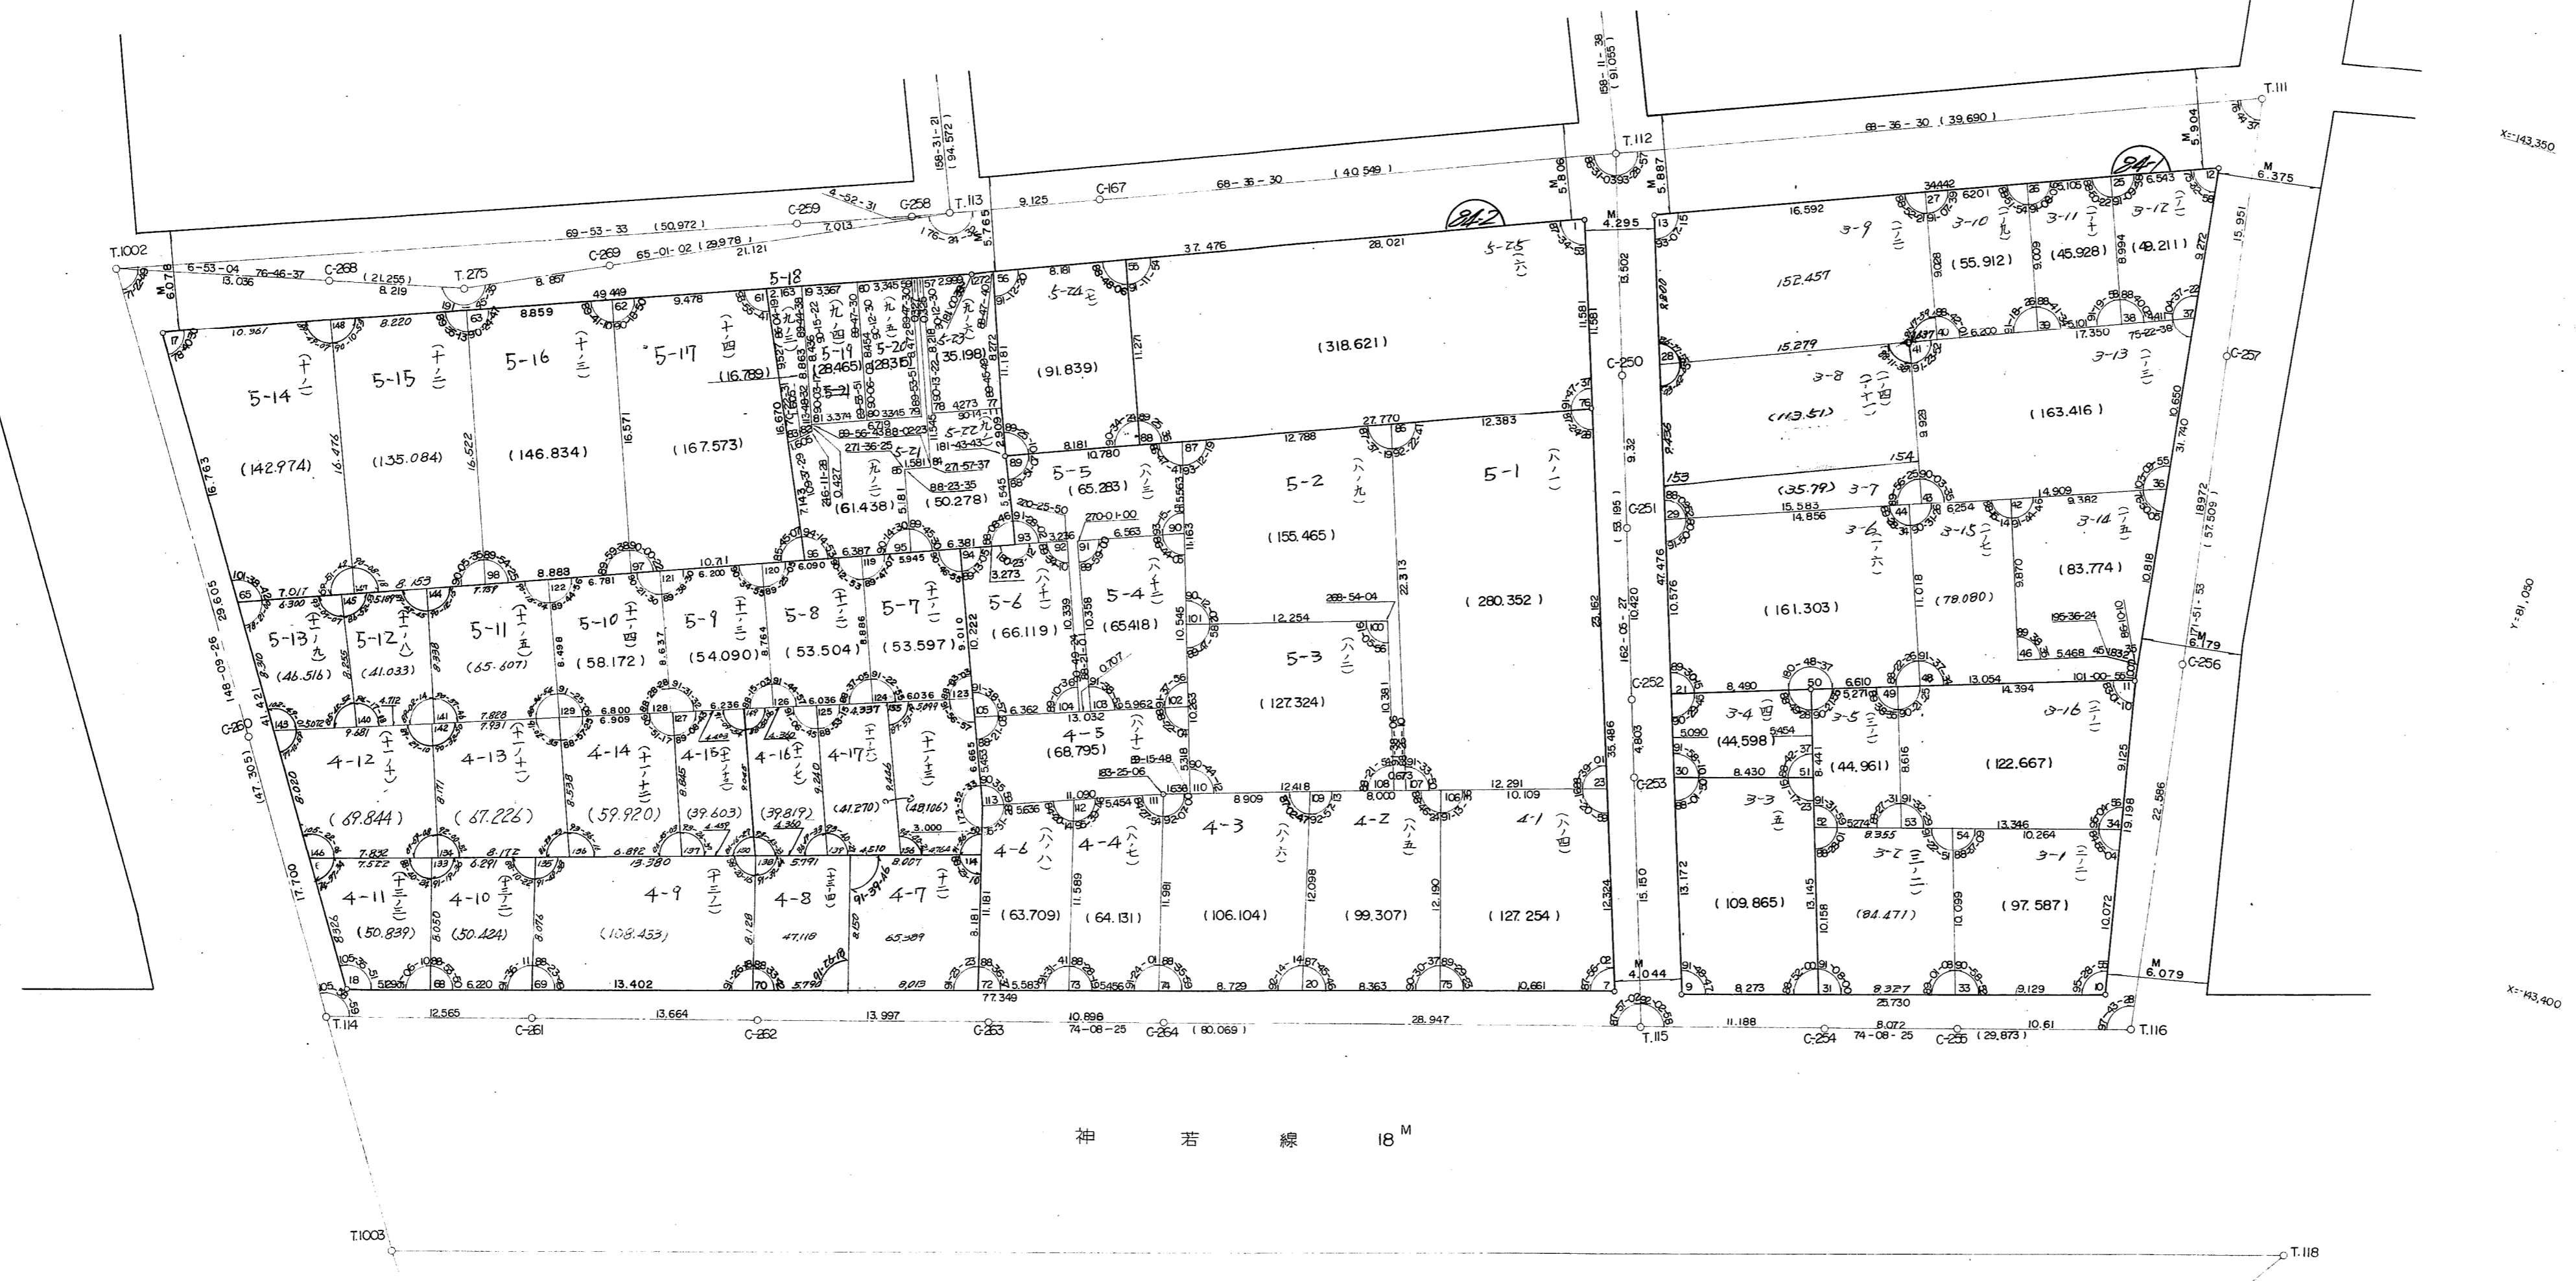

神若線 18M